


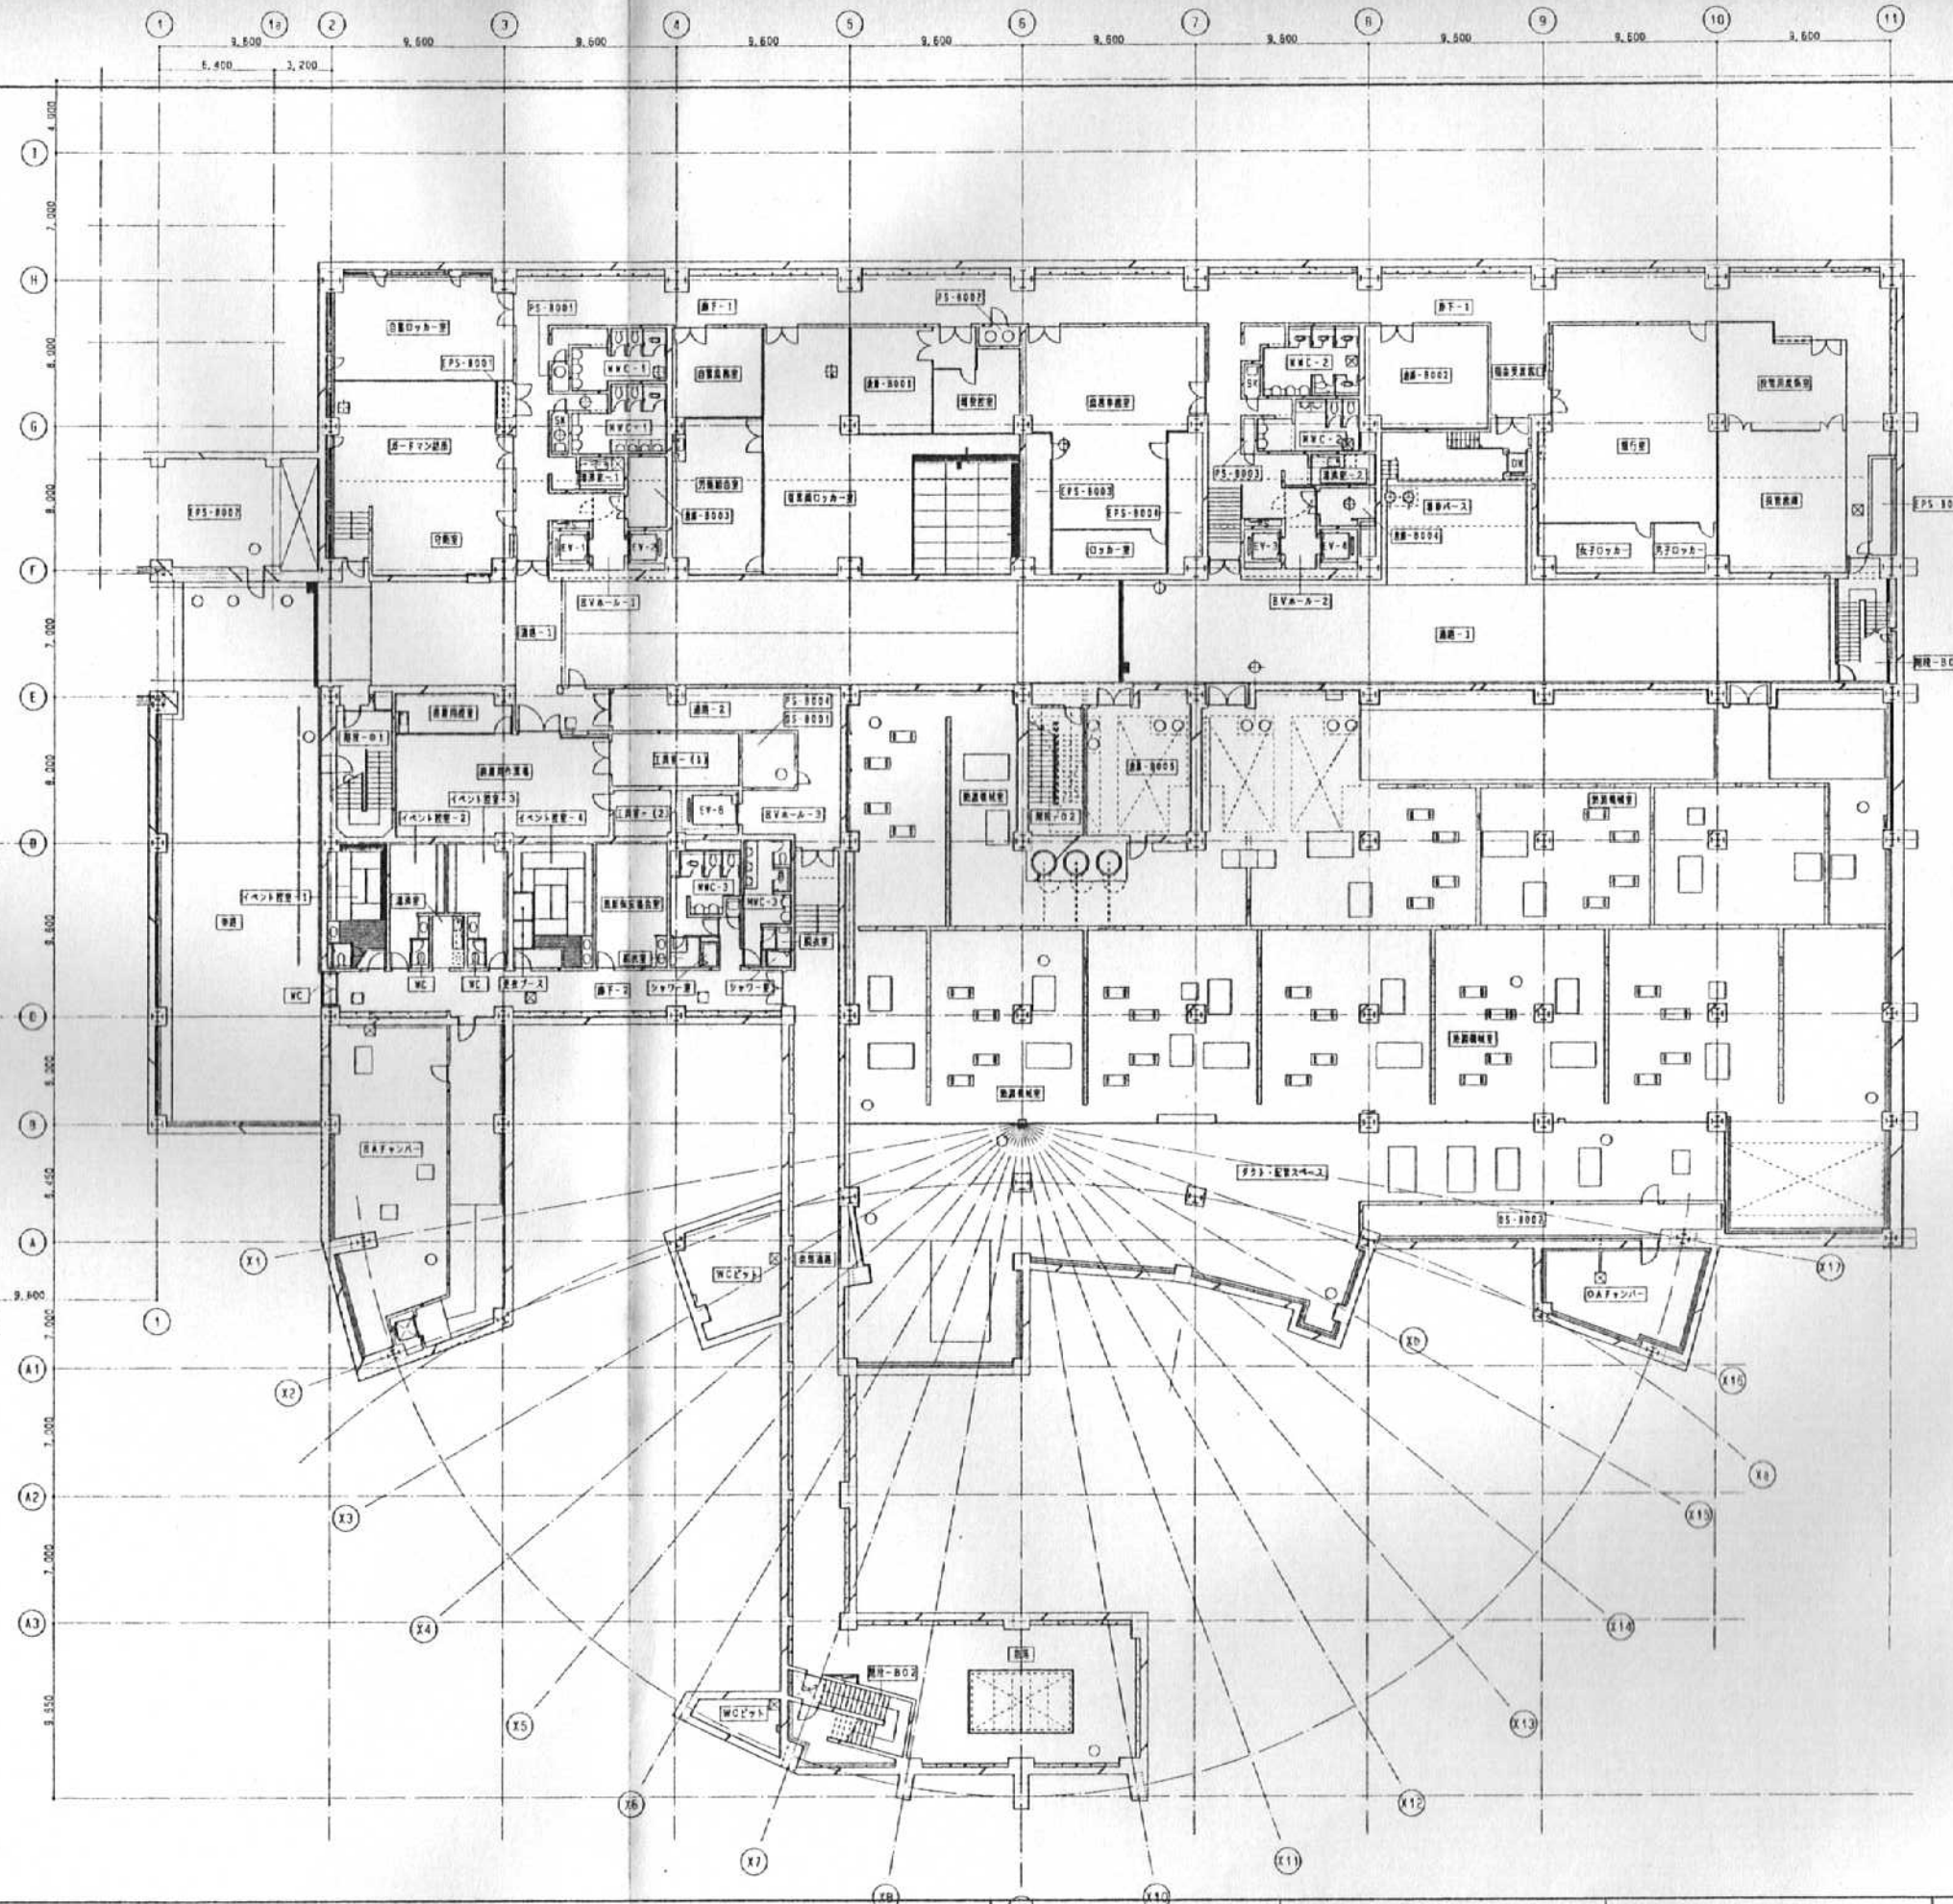


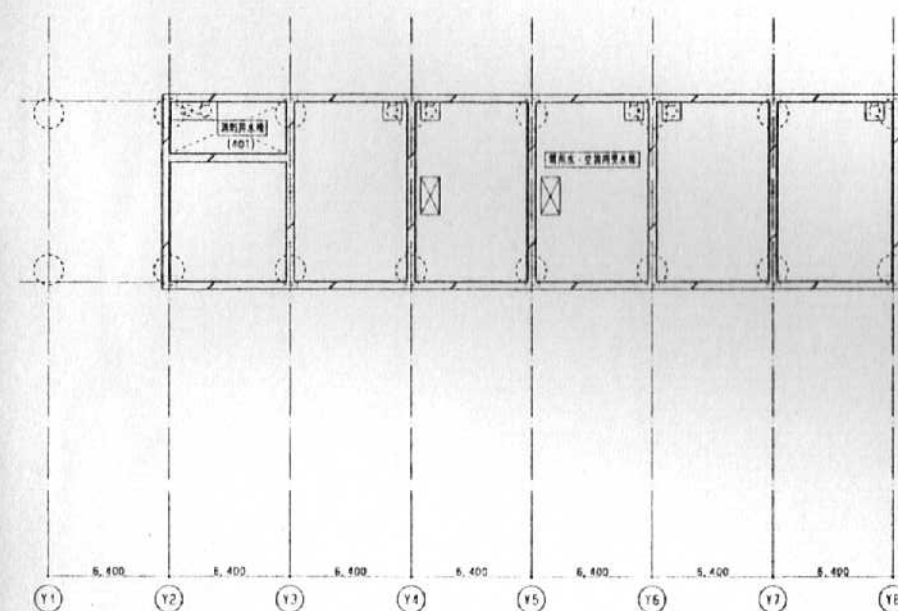

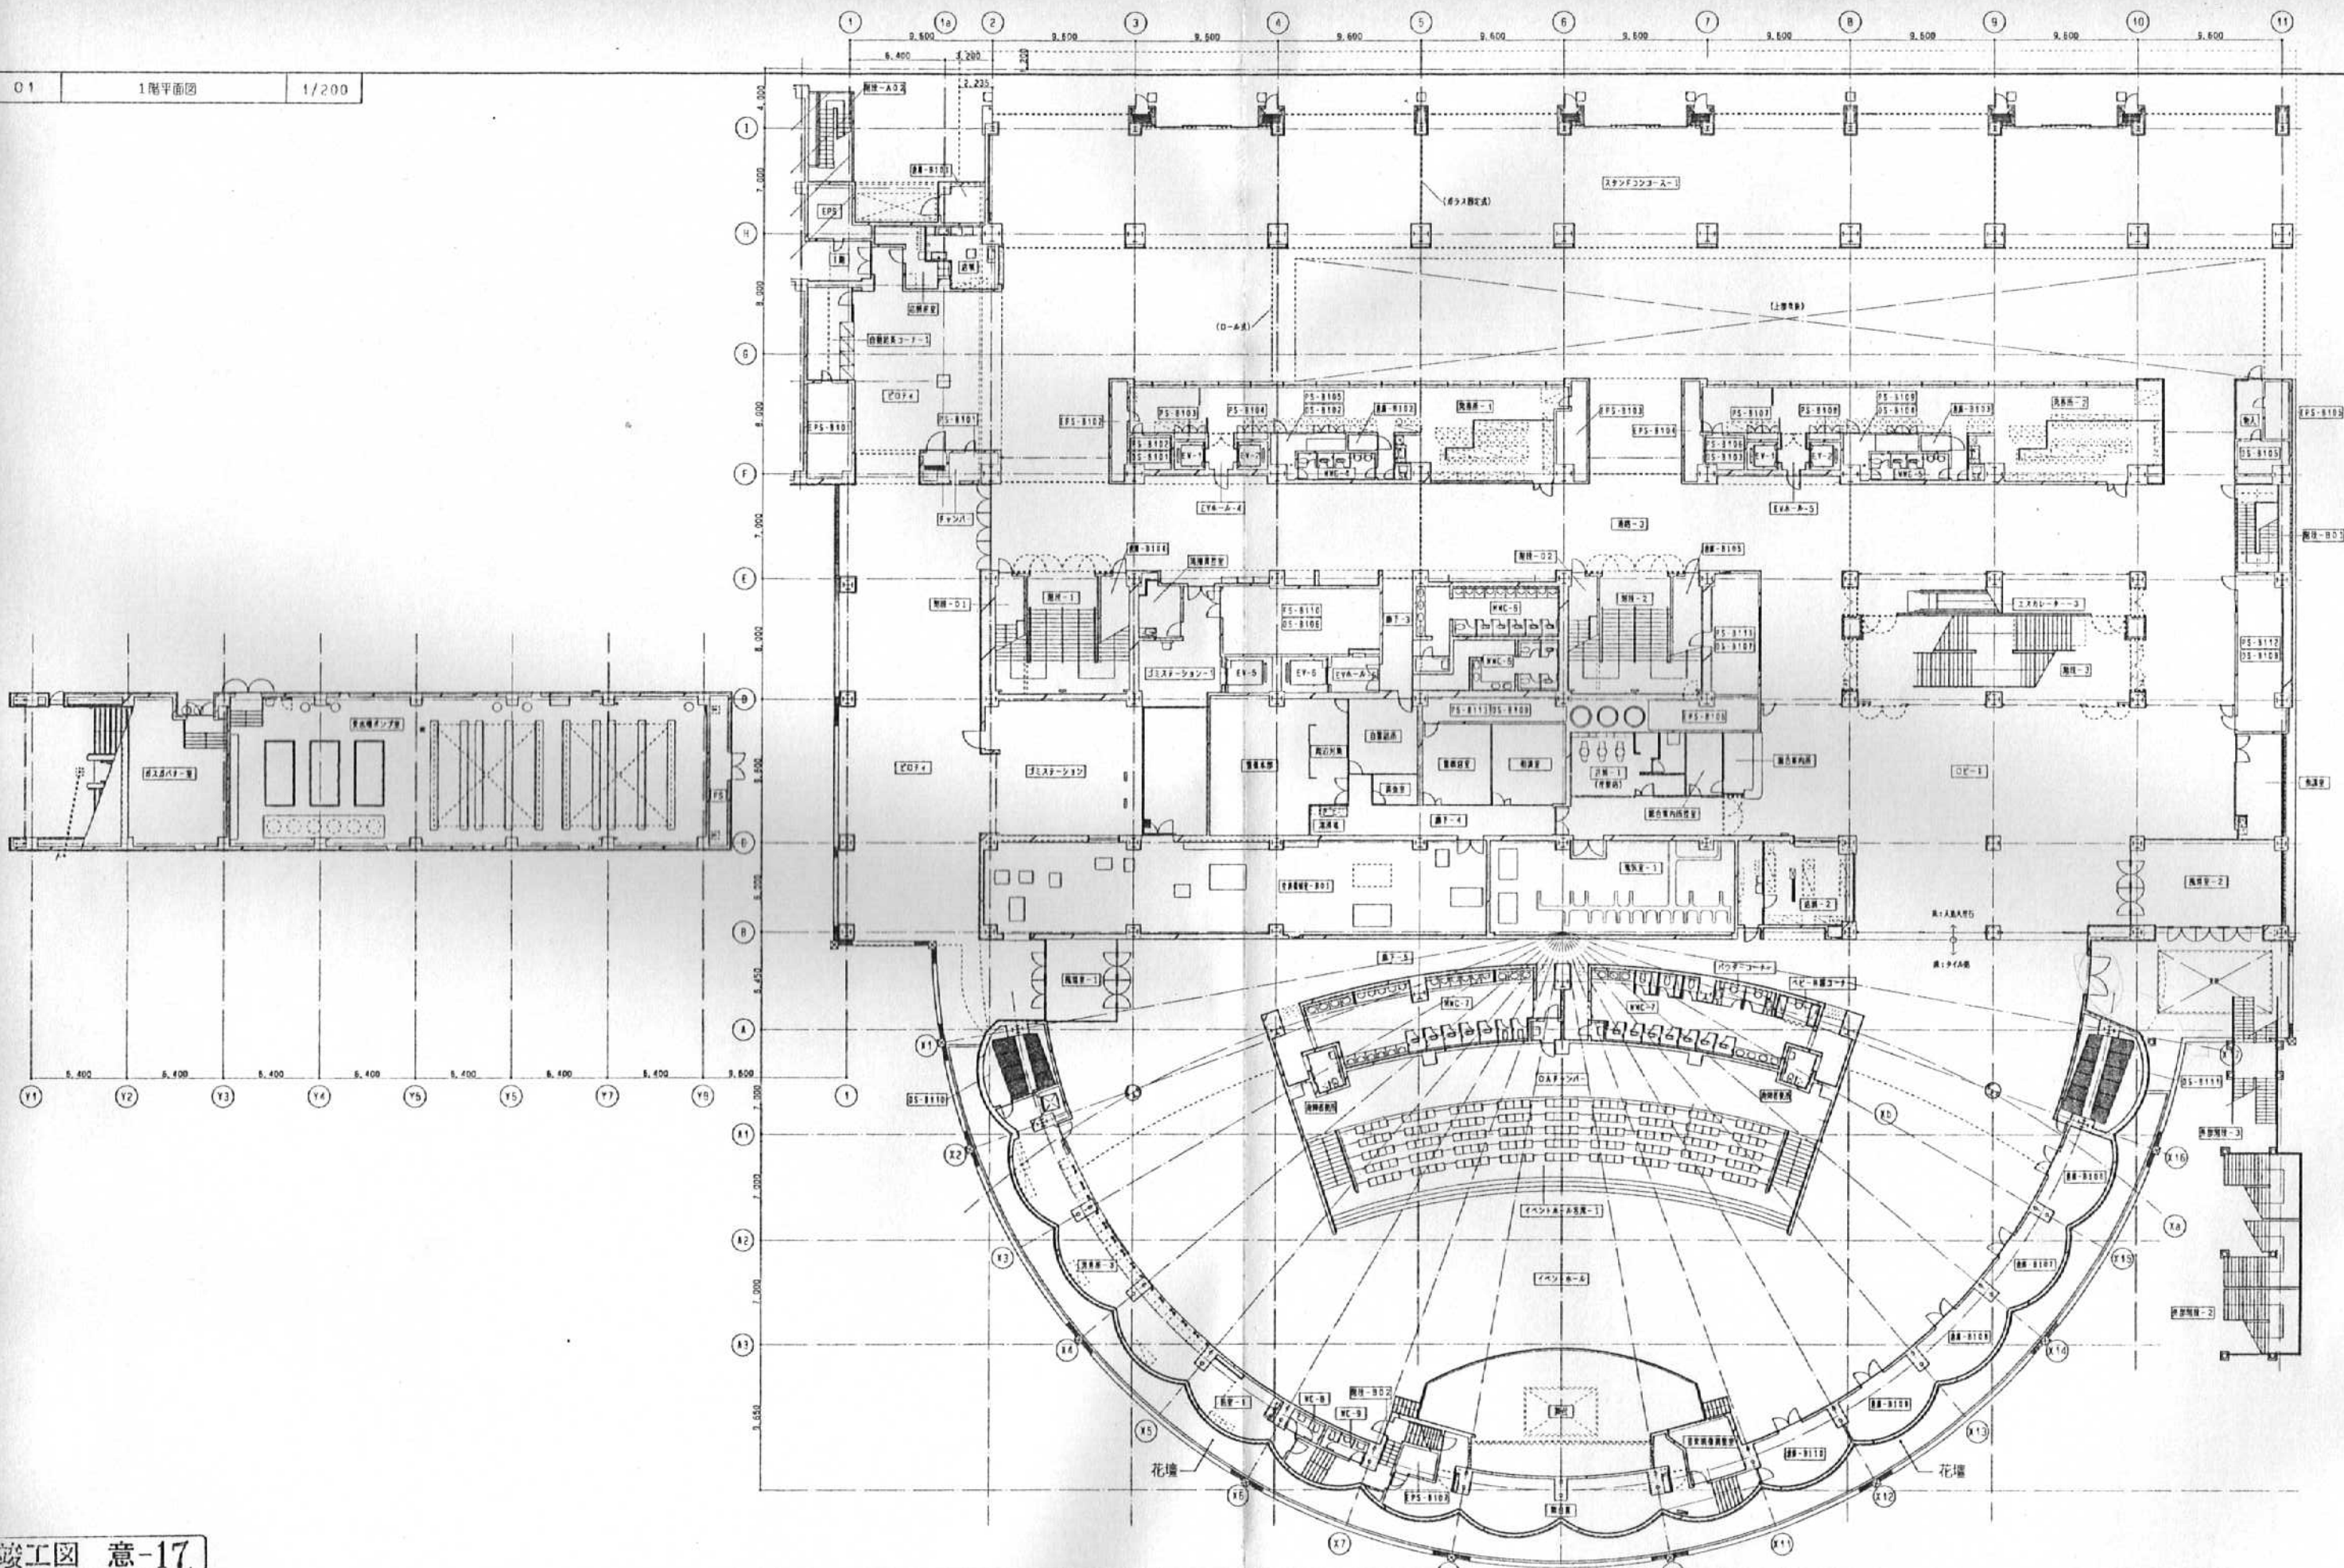


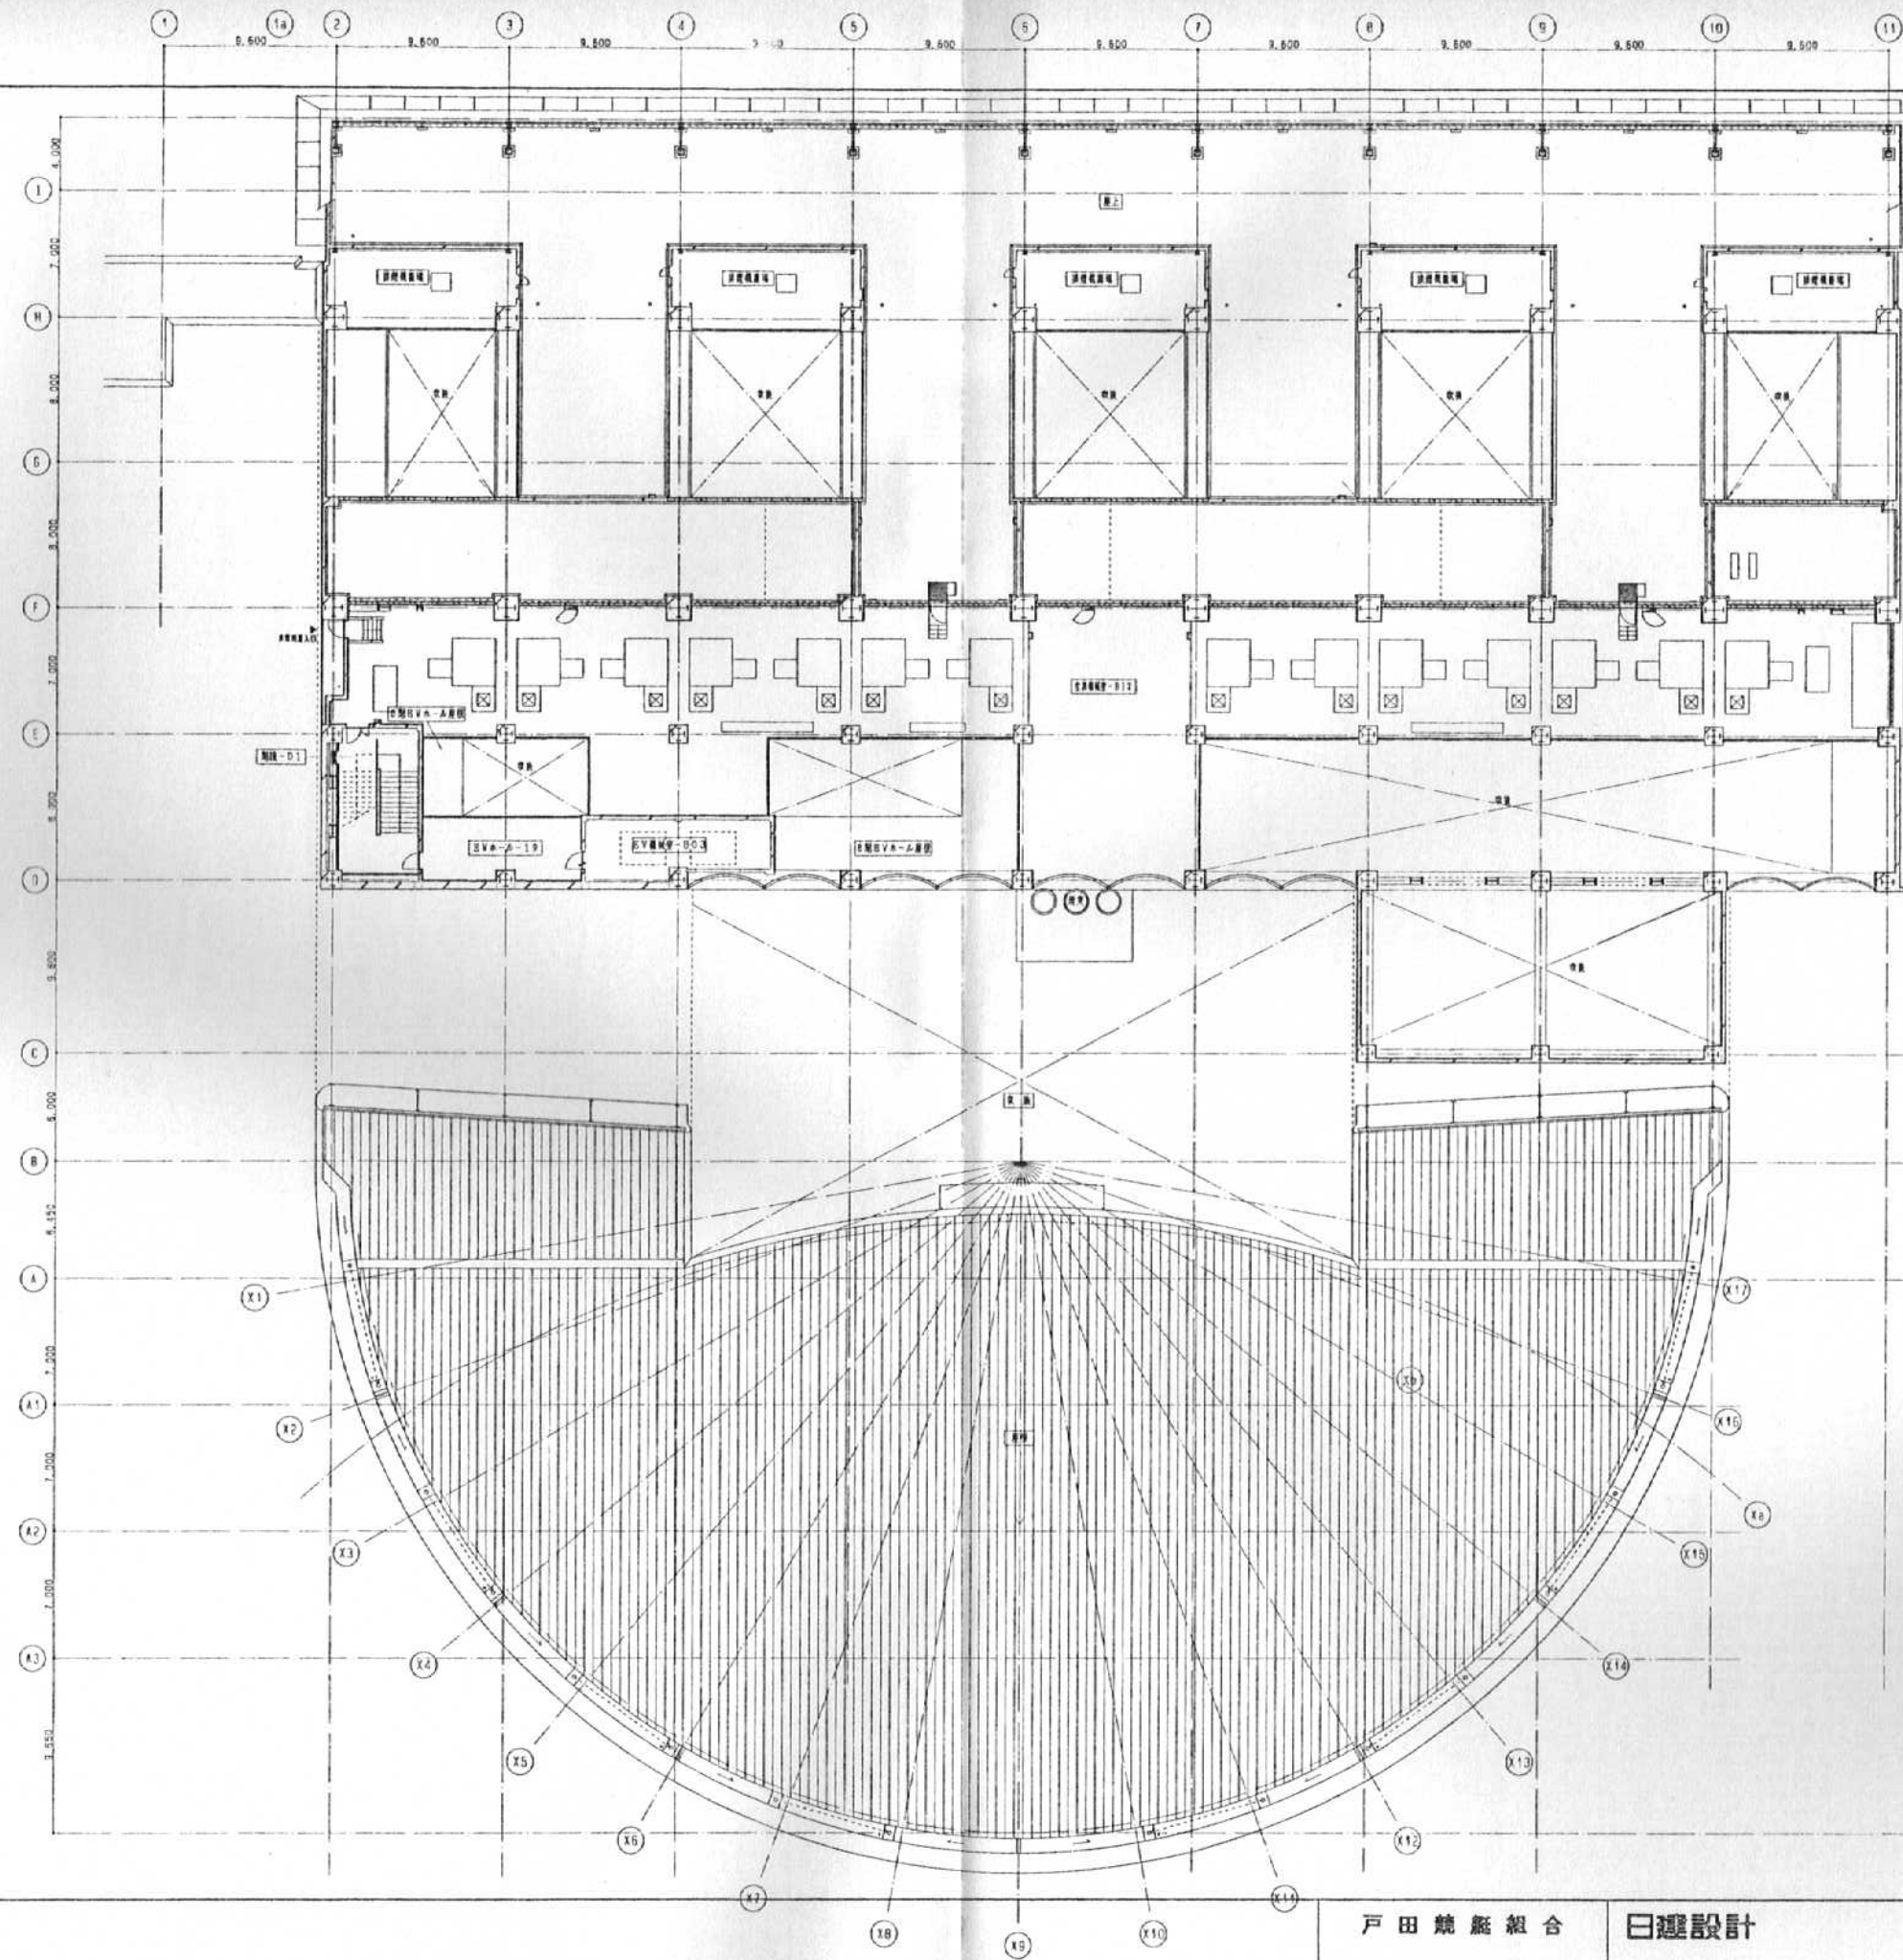

竣工図 意-23

1	H6.4.5	
2	H6.10.31	
3		
4		
5		
6		
7		
8		
9		
10		
11		

戸田 競艇 組合	日建設計	戸田競走場総合施設改修第2期工事 建築工事	意 - 23
		7階平面図	No. T-900328-C

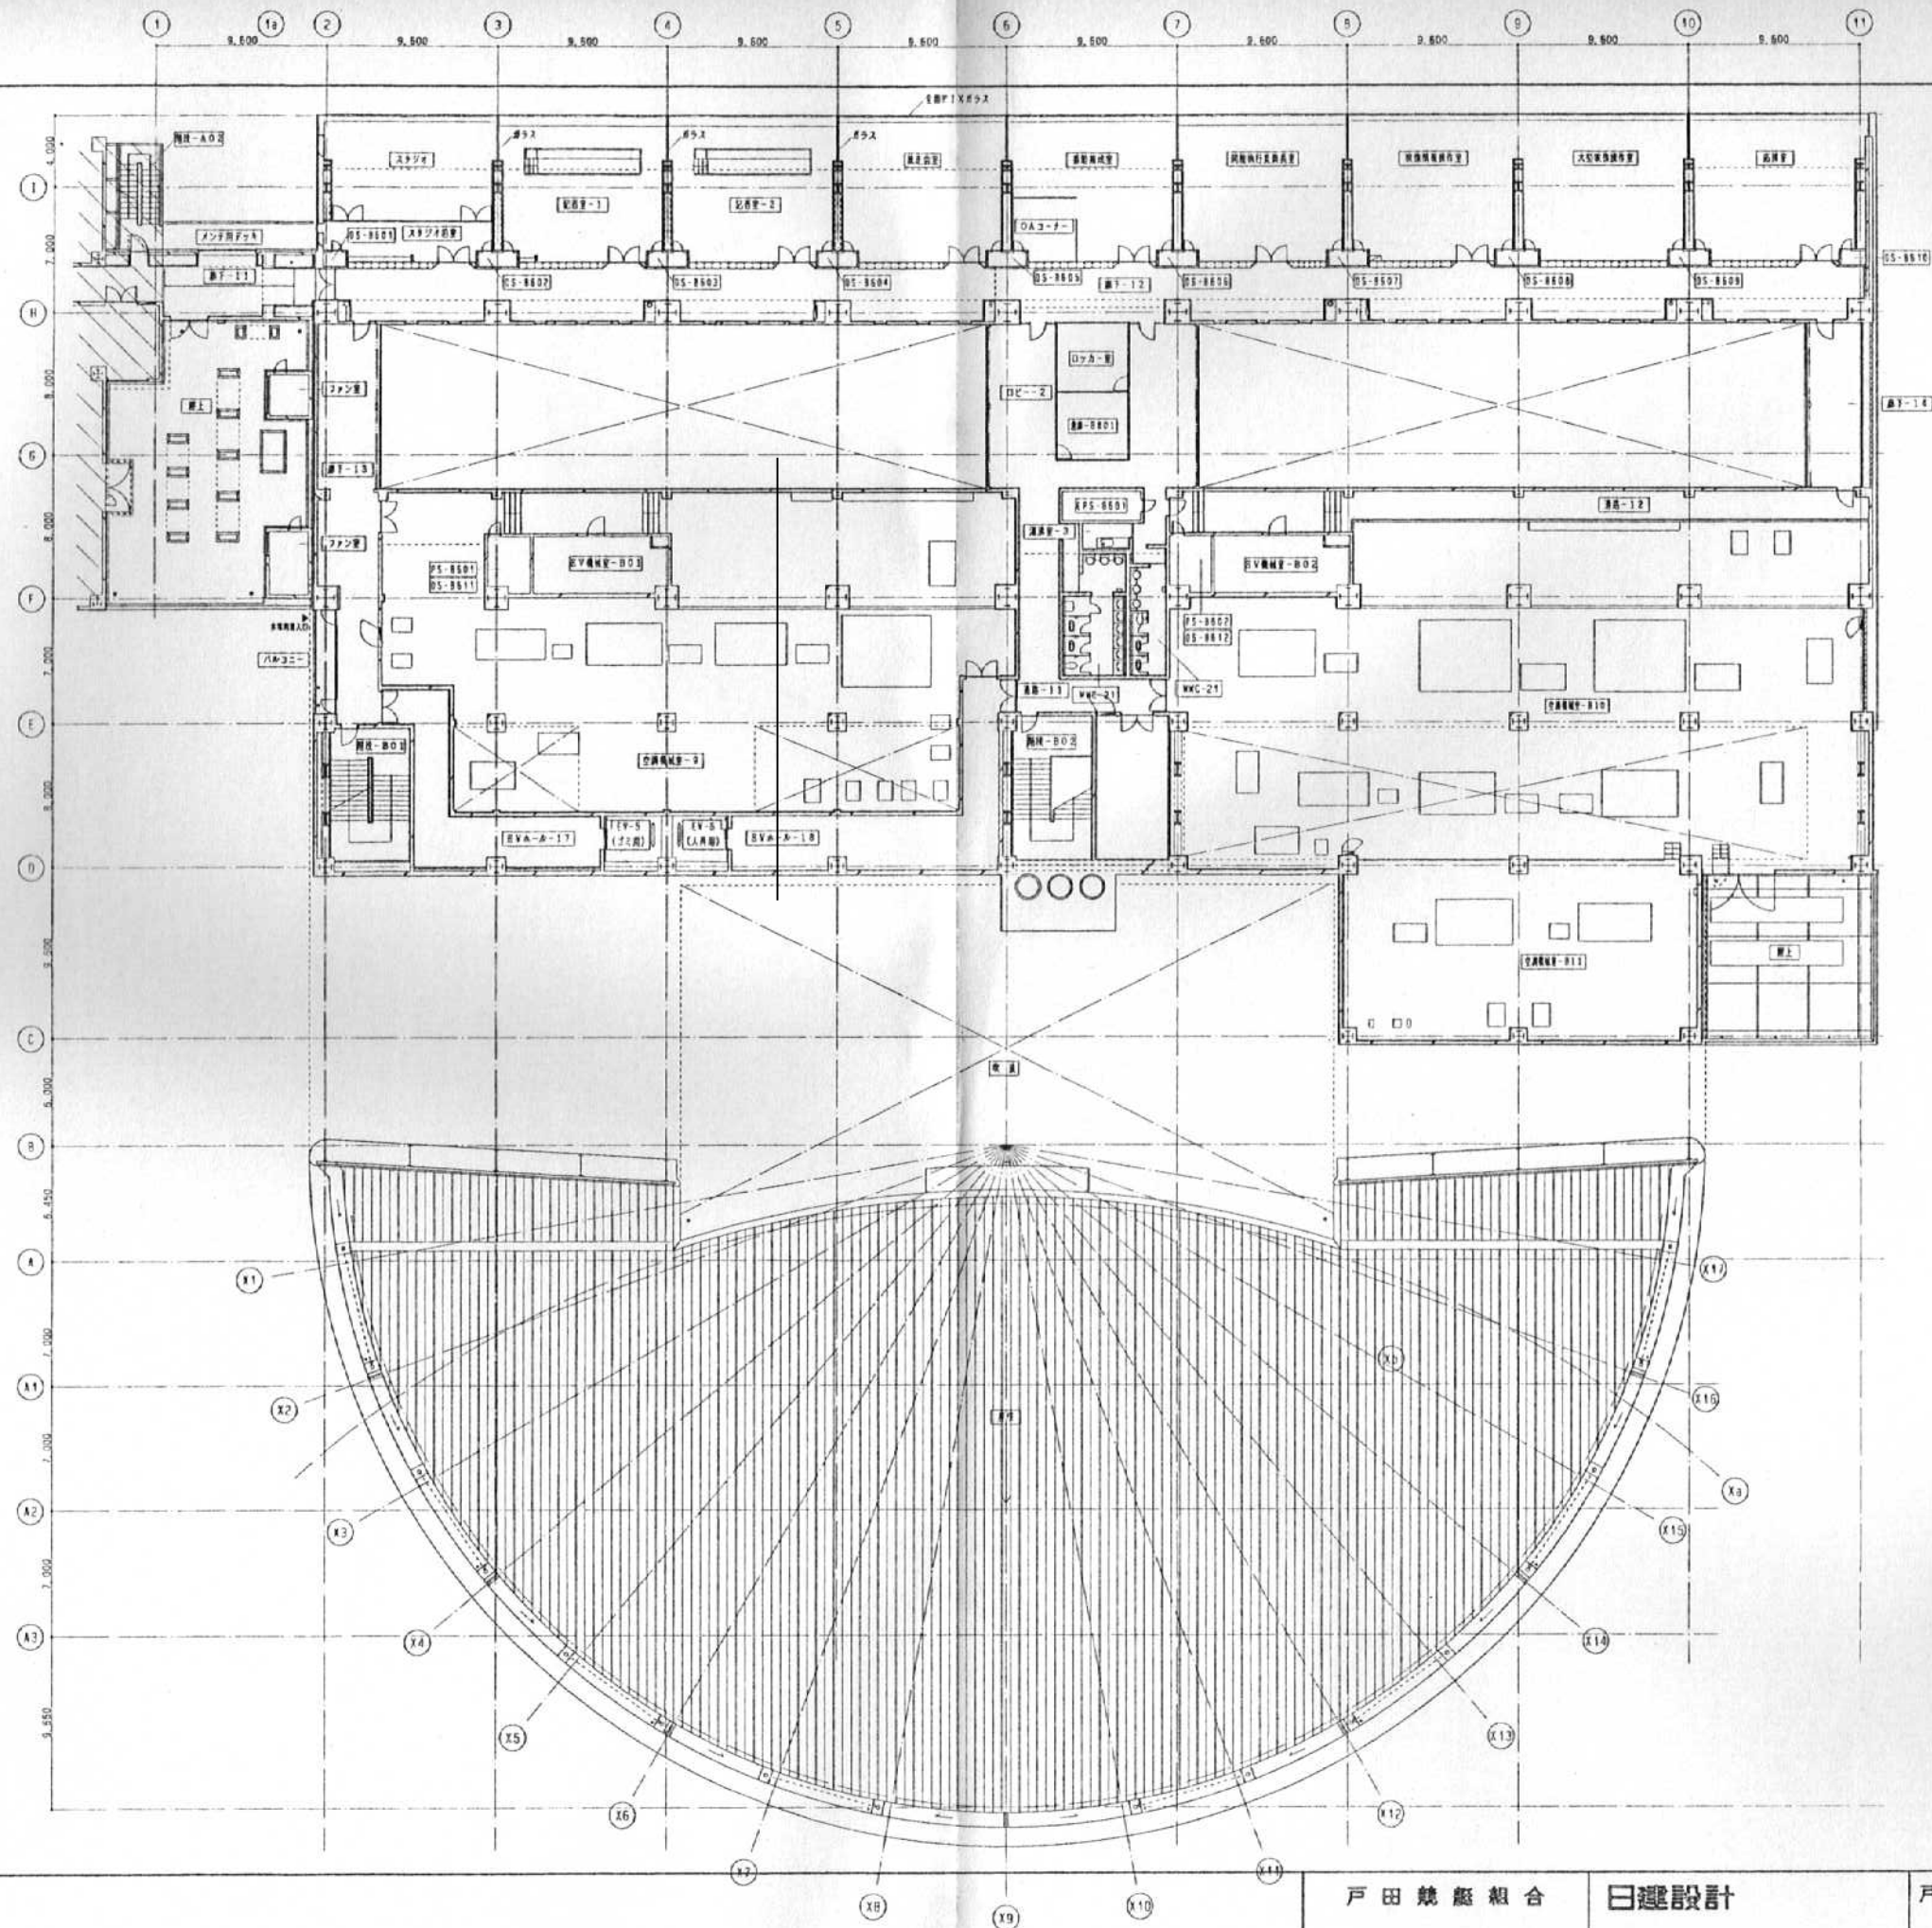

竣工図 意-22

4. 8	
10. 31	

戸田競艇組合

日建設計


戸田競走場総合施設改善第2期工事
建築工事

6階平面図

意

- 22

N. T-900328-C

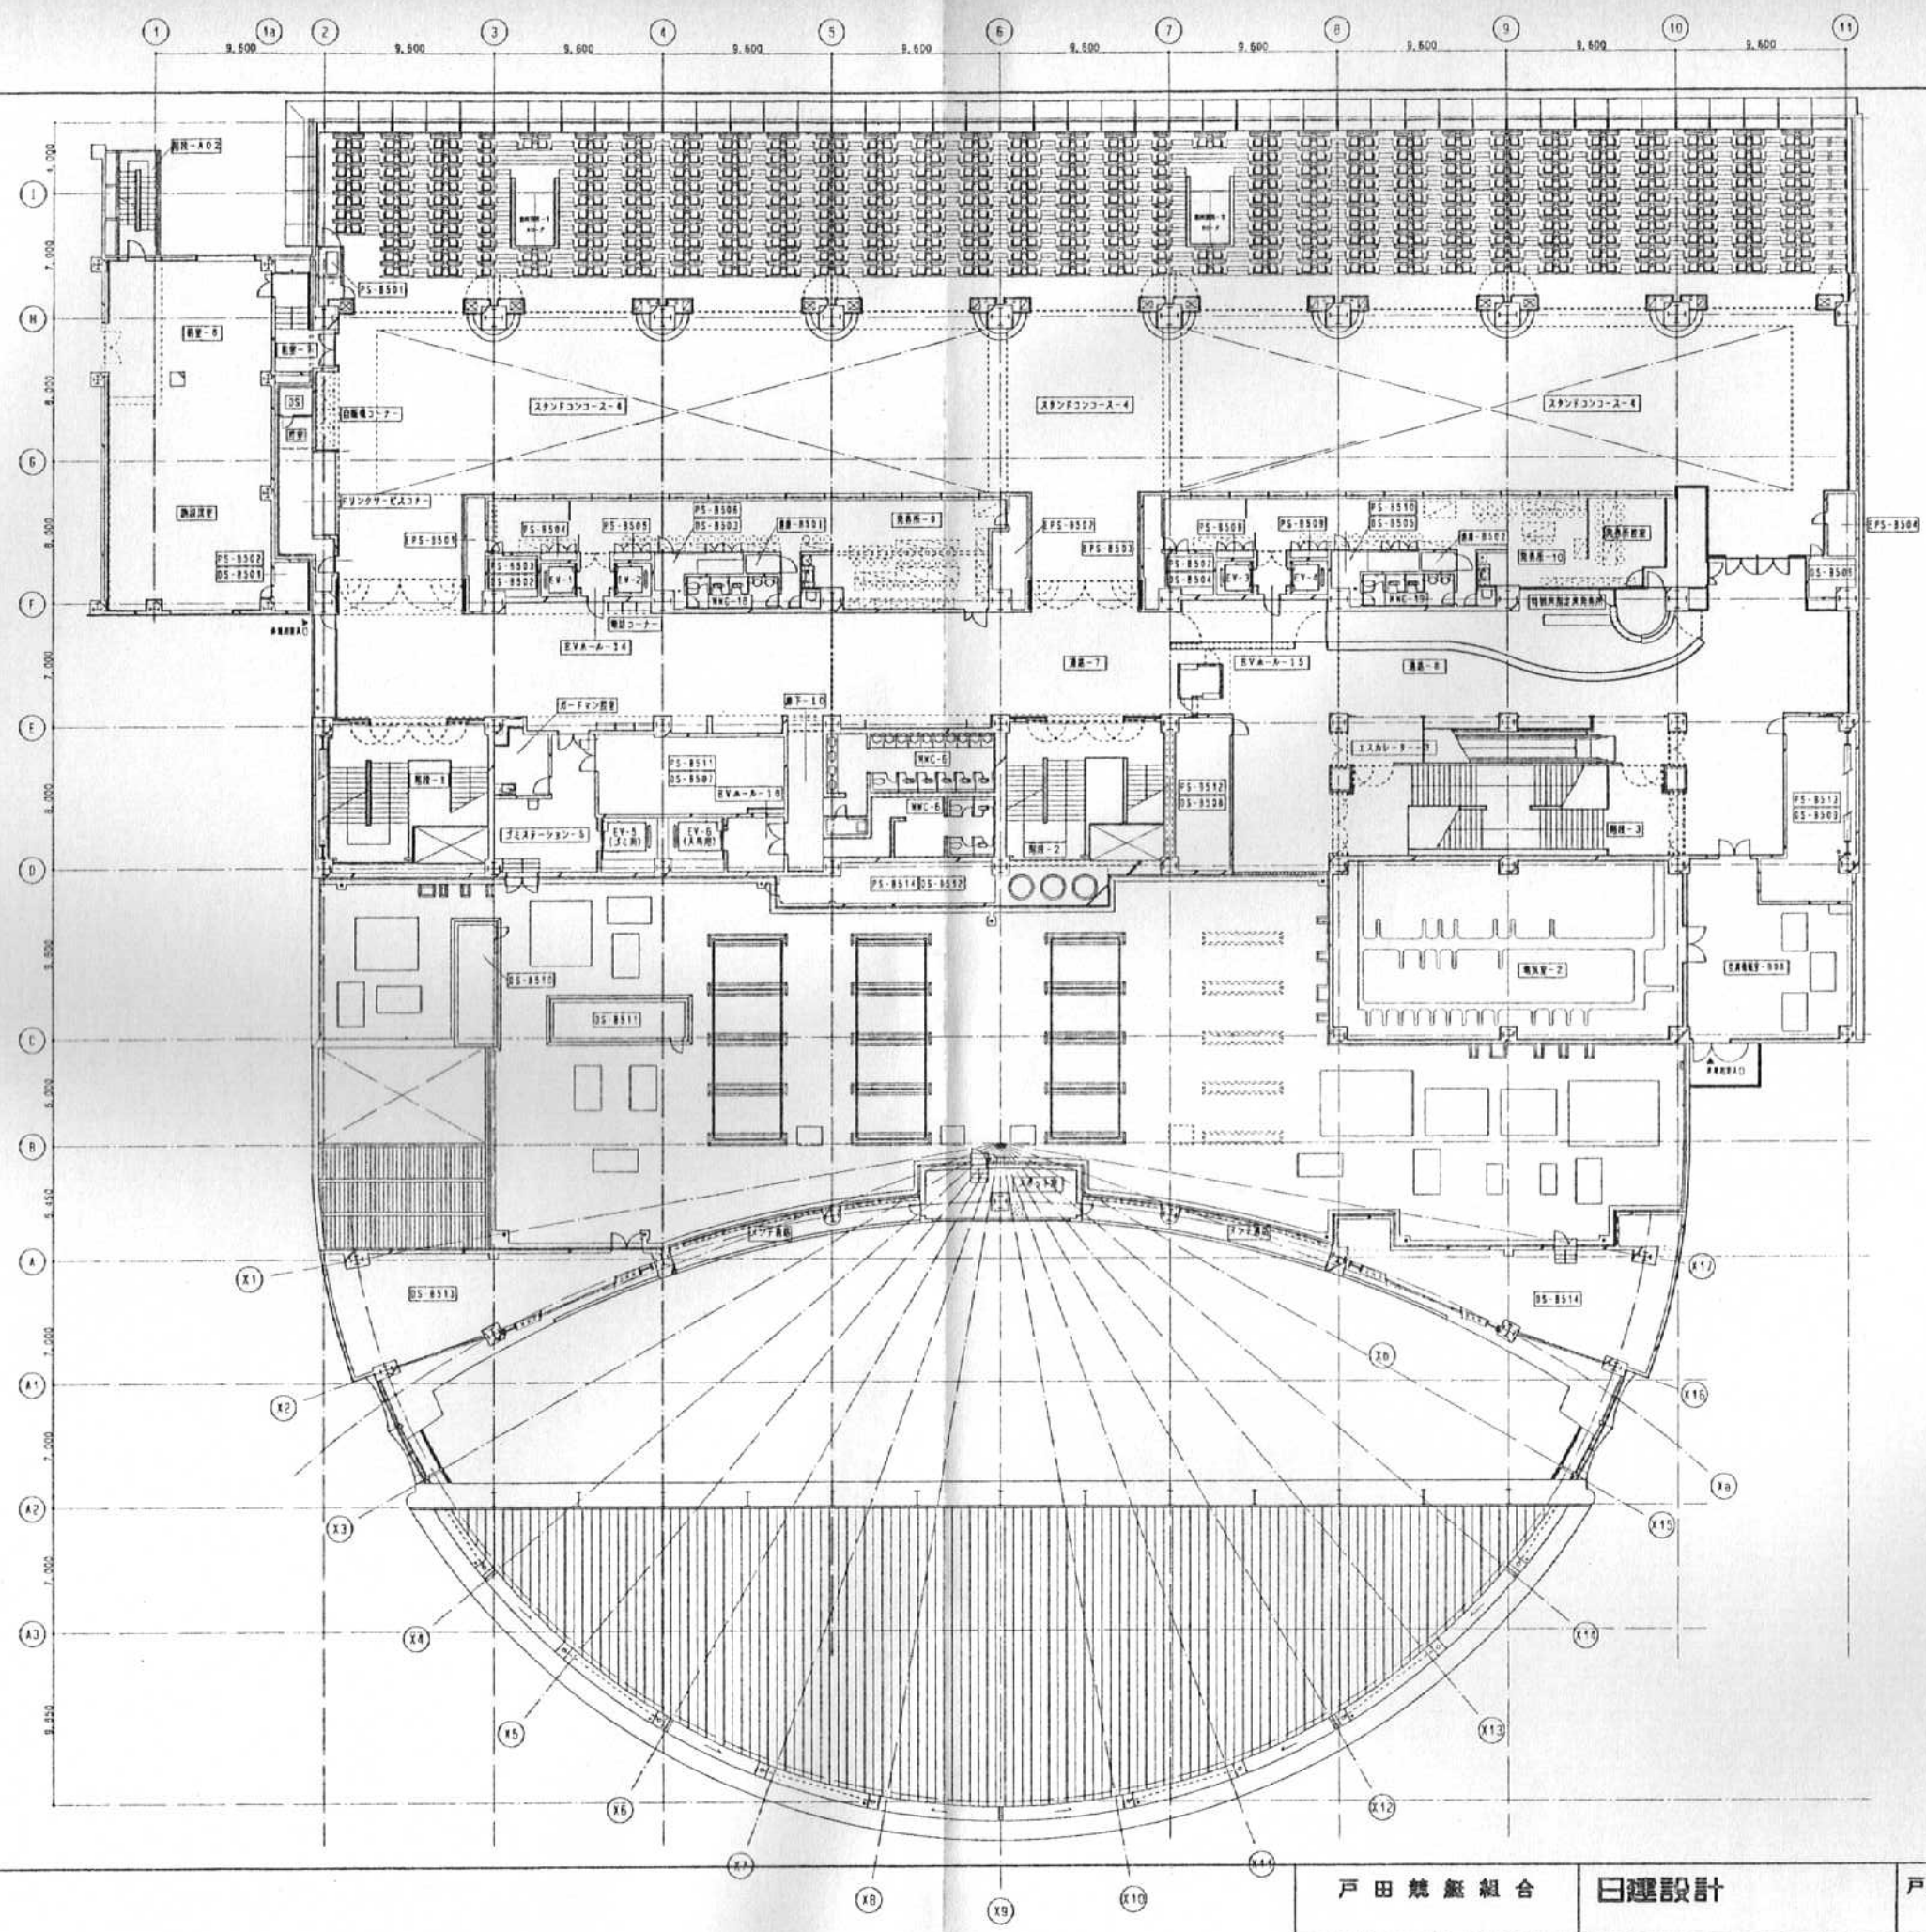

竣工図 意-21

HD 4. B	
HR 10. 31	
HD 4. B	
HR 10. 31	
戸田 競艇組合 日建設計

戸田競走場総合施設改修第2期工事
建築工事

5階平面図

