


3階天井伏図 1/200

① 前室-3 A 2400	⑩ 休憩コーナー A 3000	⑲ EVホール-10 A 2400	⑳ PS/DS-3 S 遮天	㉑ EPS-1 S 遮天
② 会議室-3 T 2700	⑪ 倉庫-11 D 2500	⑳ 倉庫-9 D 2400	㉒ PS/DS-4 S 遮天	㉓ EPS-2 S 遮天
③ 倉庫-7 D 2400	⑫ 休憩コーナー A 2500	㉑ WWC-12 A 2400	㉒ PS/DS-5 S 遮天	㉓ EPS-3 S 遮天
④ スタンド通路-1 知天灯	⑬ エレベーター-3 D	㉒ 倉庫-10 D 2400	㉓ PS/DS-6 S 遮天	㉔ EPS-4 S 遮天
⑤ スタンド通路-2 L 3000	⑭ 階段-4 D	㉓ WWC-13 A 2400	㉔ PS/DS-7 S 遮天	㉕ EPS-6 S 遮天
⑥ 脱着所-5 A 2400	⑮ 休憩コーナー-3 C 2400	㉔ WWC-14 A 2500 N 出窓部	㉕ PS/DS-8 S 遮天	
⑦ 脱着所-6 A 2400	⑯ 清掃員控室-3 A 2700		㉖ PS/DS-9 S 遮天	
⑧ 通路-5 L 2500	⑰ エレベーター-3 D 2700	㉕ WWC-14 A 2500	㉖ DS-1 S 遮天	
⑨ 廊下-7 A 2500	⑱ EVホール-8 A 2400	㉖ PS/DS-1 S 遮天	㉗ DS-2 S 遮天	
⑩ 脱着所通路-2 L 2700	⑲ EVホール-9 A 2400	㉗ PS/DS-2 S 遮天	㉘ DS-3 S 遮天	

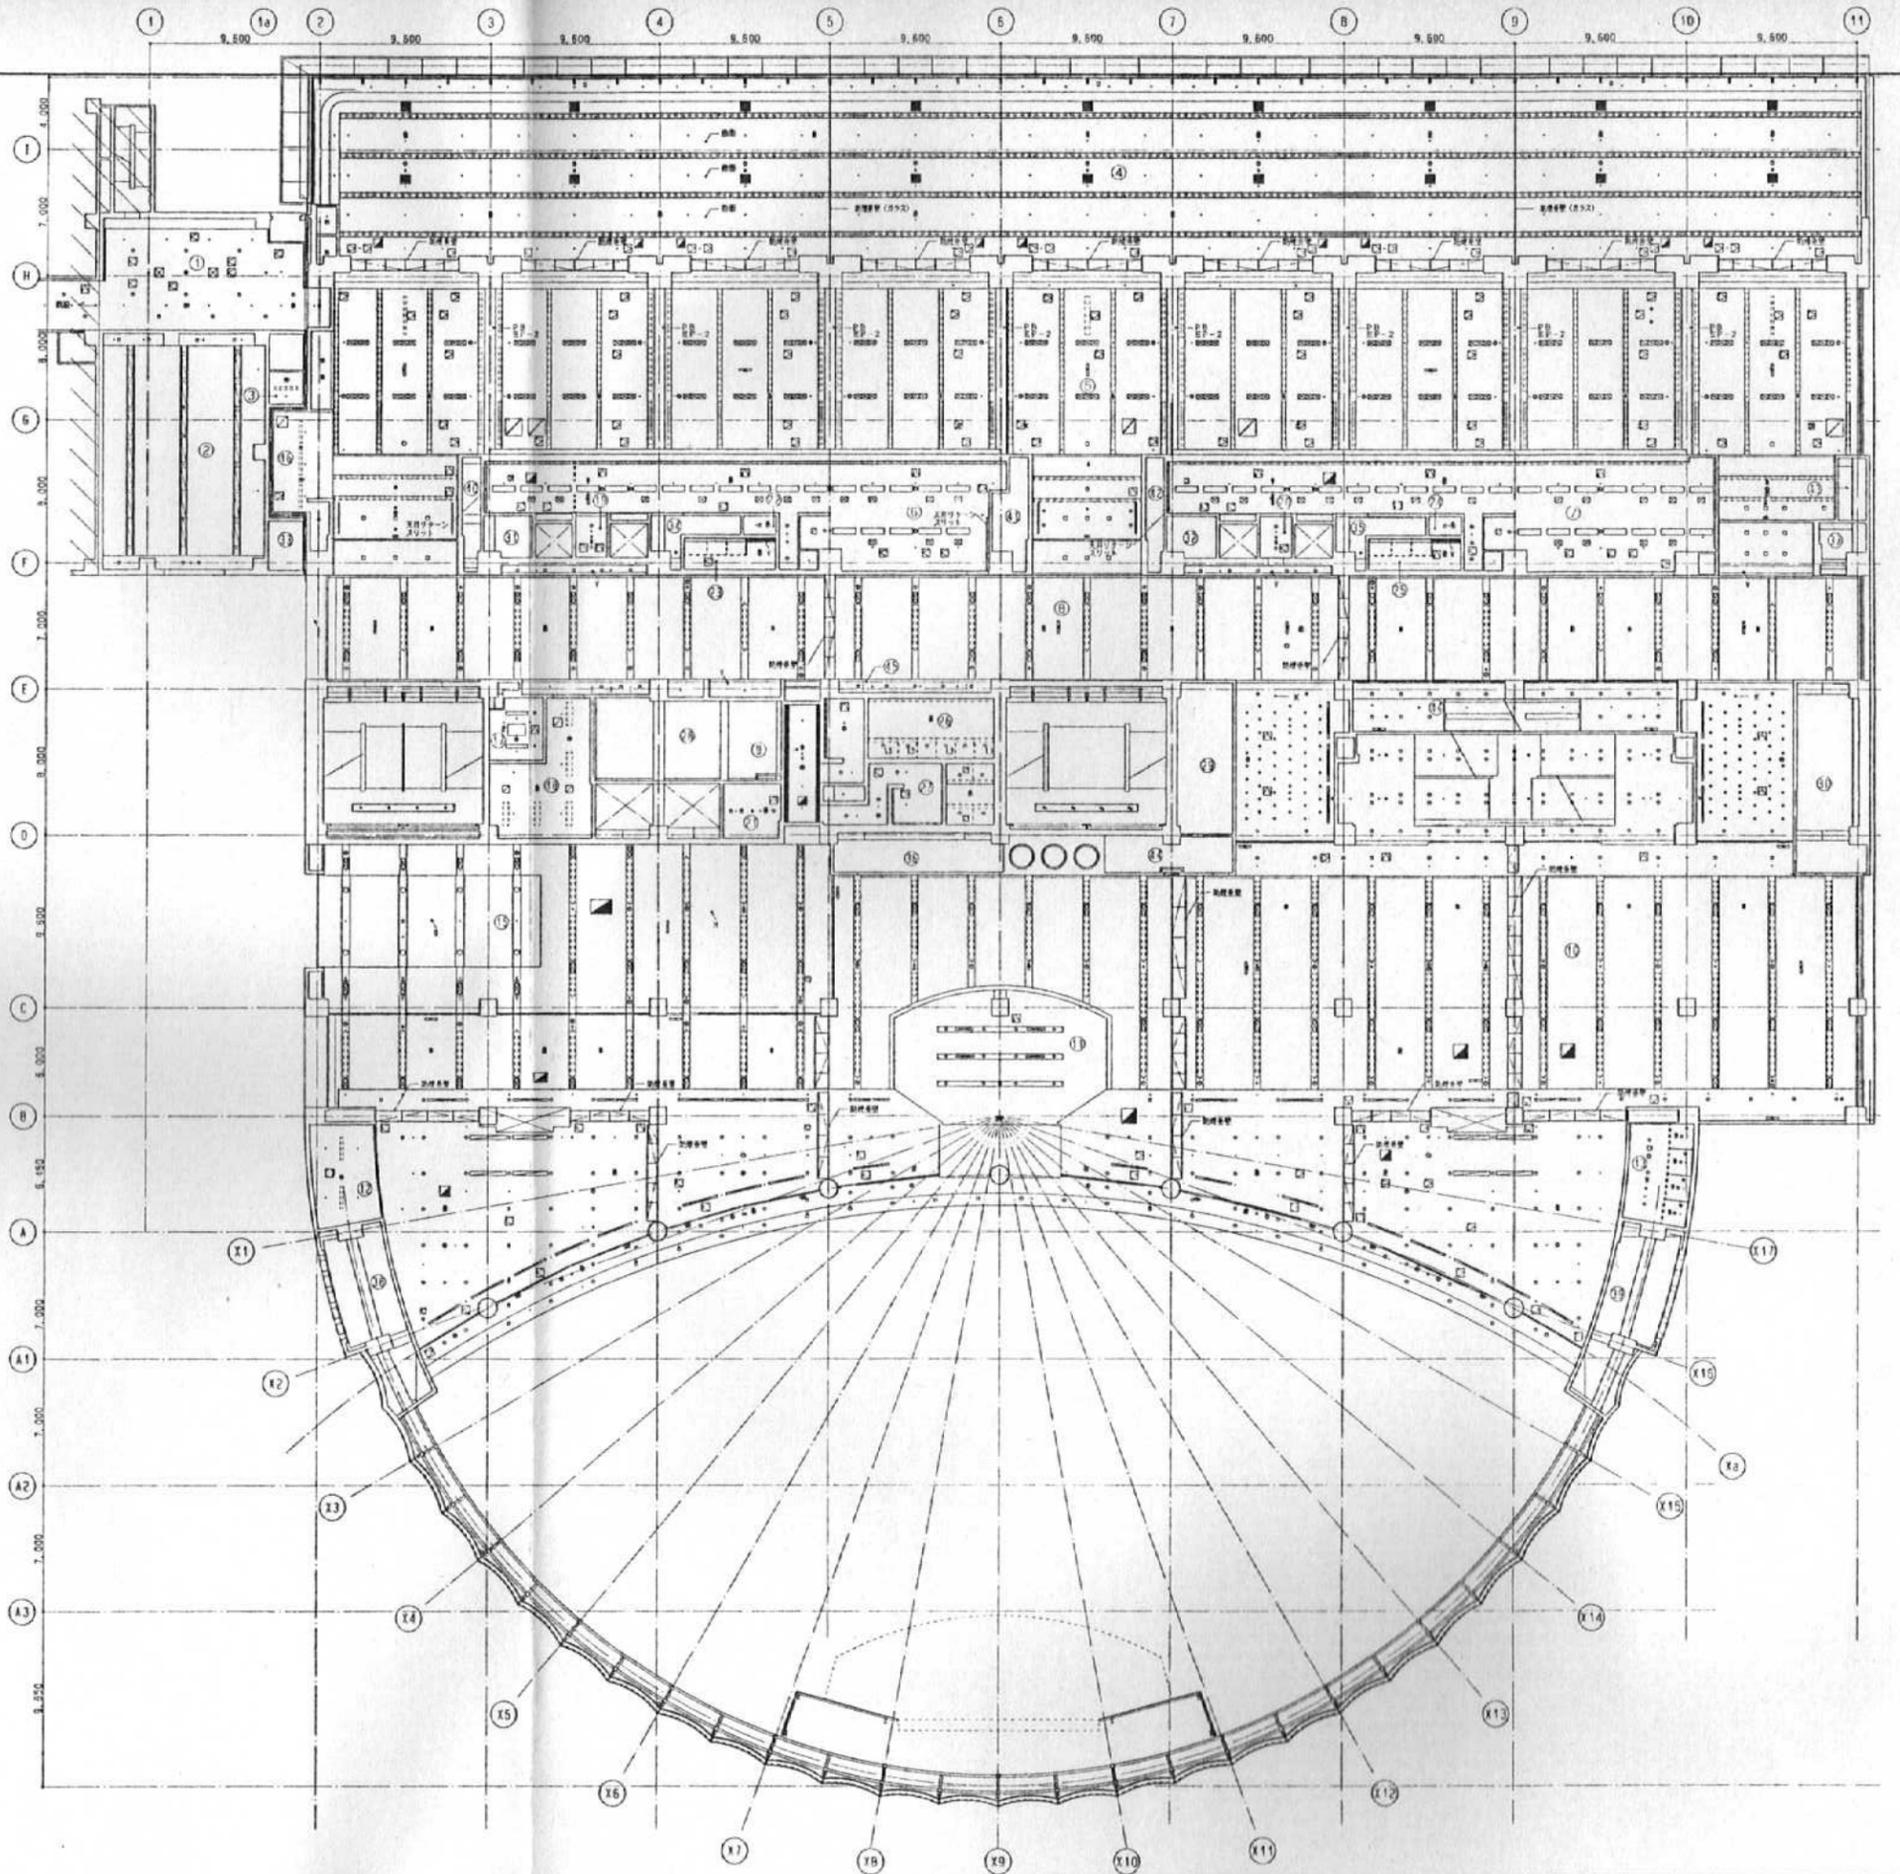

記号	名称	仕様
A	岩綿吸音板	
B	PB t=25吸音板	
C	けいカル板	
D	断熱材 t=25打込 けいカル板直張	
E	けいカル板 VS (既設物シーリング)	
F	アルミパネル	
G	スチールパネル	
H	アルミバンディングパネル	
I	アルミ吸音パネル	
J	PB	
K	スチール角形パネル	
L	スチールバンディングパネル	
M	クロス	
N	FG板-F	
O	化粧 PB	
P	RC化粧打敷	
Q	アルミスパンドレル	
R	ガラスウール保温断熱 t=50 (グラスウール押入)	
S	RC打敷	
T	システム天井	
U	屋根裏表	
V	アルミルーバー	
W	複合板 t=60打込	
X	埋込照明器具 (蛍光灯)	
Y	埋込照明器具 (ダウンライト)	
Z	埋込照明用照明器具	
AA	スピーカー	
AB	露出型照明器具	
AC	吹出口	
AD	換気口	
AE	換気グリル・排気口	
AF	煙感知器、ガス漏れ警報器	
AG	排煙口	
AH	天井漏	
AI	スプリンクラーヘッド	
AJ	天井点検口 (隠蔽、設置)	
AK	防煙垂れ壁 (防煙式)	
AL	防煙垂れ壁 (ロール式)	

竣工図 意-36

戸田競艇組合 日選設計


戸田競走場総合施設改善第2期工事 建築工事

意 - 36

3階天井伏図

No. T-90032B-C

① 前室-4 A 2400	⑩ 別荘 E 2500	⑲ PS/DS-5 S 露天
② 前室-5 D 2400-2100	⑪ ホール-2 L 2700	⑳ PS/DS-6 S 露天
③ 会議室-2 I 2700	⑫ 空調機室-6 R 露天	㉑ PS/DS-7 S 露天
④ 会議室-6 D 2400	⑬ エスカレーター-3	㉒ PS/DS-8 S 露天
⑤ 空調機室-3 S 露天 S (梁型)	⑭ 自動機室-4 C 2400	㉓ PS/DS-9 S 露天
⑥ 空調機室-4 S 露天 S (梁型)	⑮ 清掃機室-4 A 2700	㉔ DS-1 S 露天
⑦ 空調機室-5 S 露天 S (梁型)	⑯ ガスファン-4 D 2700	㉕ DS-2 S 露天
⑧ 受付コンコ-1-3 L 3000	⑰ EVホ-11 A 2400	㉖ DS-3 S 露天
⑨ 客用通路-1 A 2300	⑱ EVホ-12 A 2400	㉗ EPS-1 S 露天
⑩ 客用通路-2 A 2300	⑲ EVホ-13 A 2400	㉘ EPS-2 S 露天
⑪ 昇降機-7 A 2400	㉙ 倉庫-9 D 2400	㉚ EPS-3 S 露天
⑫ 昇降機-8 A 2400	㉛ WMC-15 A 2400	㉛ EPS-4 S 露天
⑬ 通路-8 L 2500	㉜ 倉庫-10 D 2400	㉜ EPS-5 S 露天
⑭ 事務所 A 2500	㉝ WMC-16 A 2400	㉝ 前室WC L 2400
⑮ 廊下-9 A 2500	㉞ WMC-17 A 2500	㉞ イベントホール A 曲向天井
⑯ 空調機室 H 露天	㉟ PS/DS-1 S 露天	
⑰ 受付 B 2700 A 2500	㊱ PS/DS-2 S 露天	
	㊲ PS/DS-3 S 露天	
	㊳ PS/DS-4 S 露天	

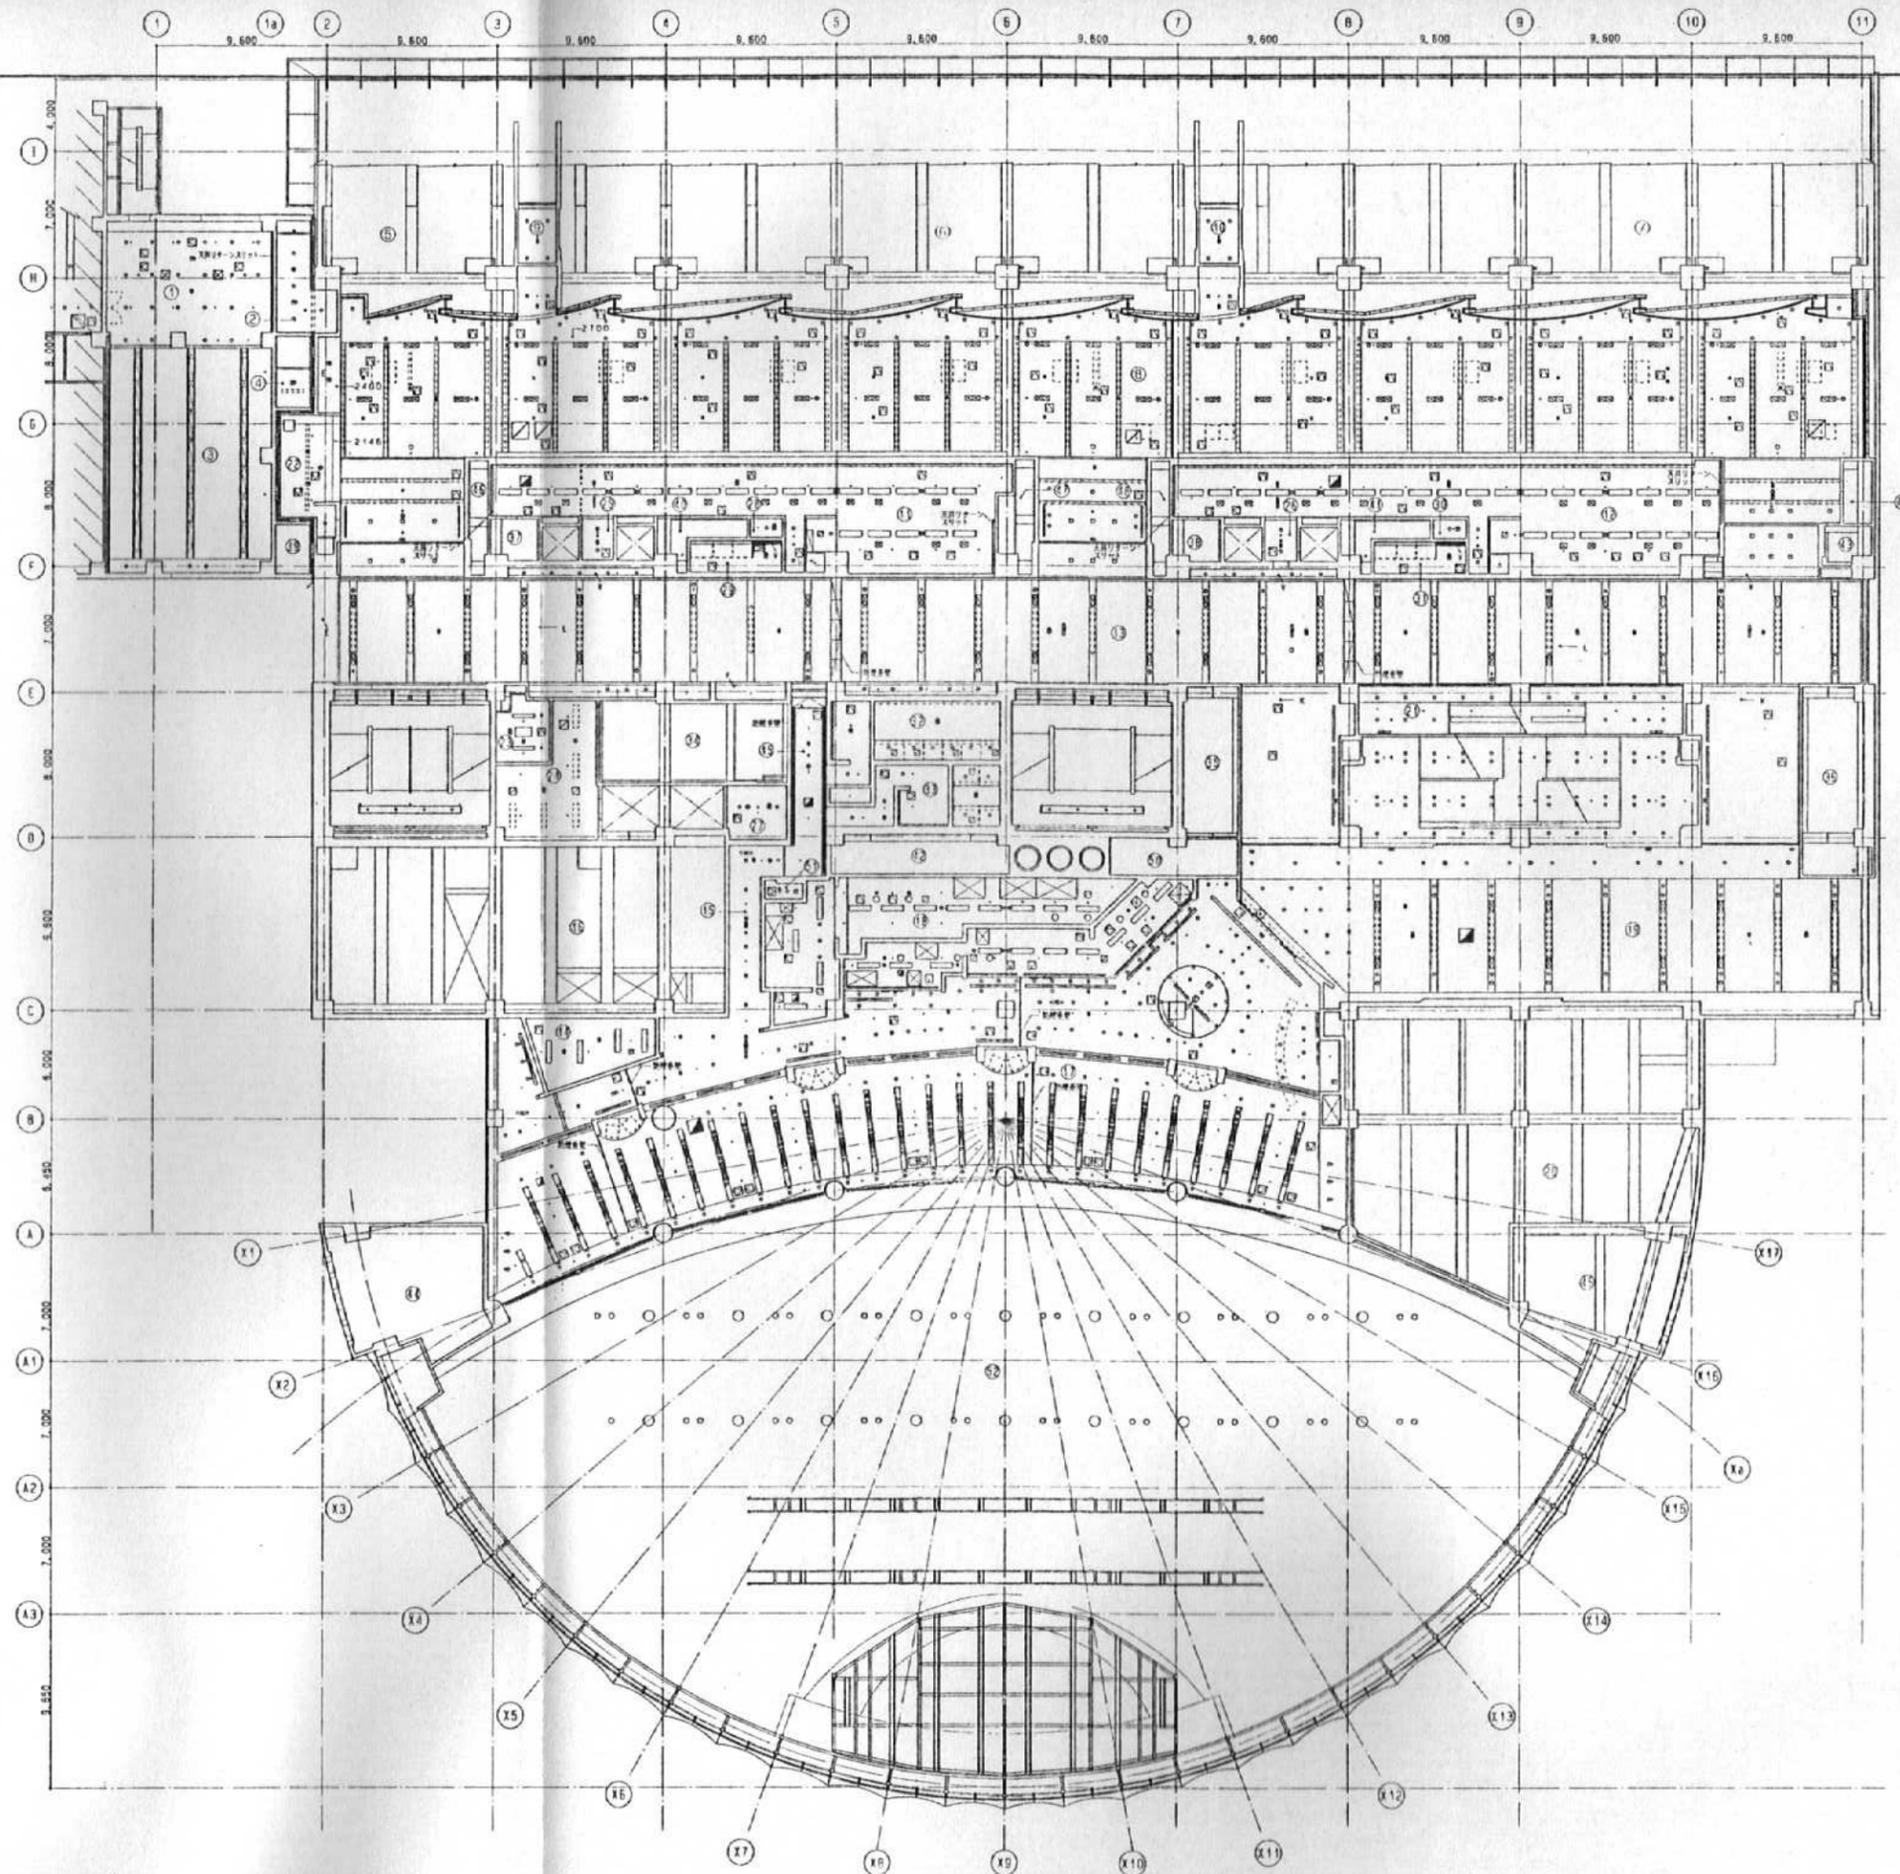


仕上材記号	天井高さ	仕上材記号	天井高さ	仕上材記号	天井高さ
A	色付吸音板	K	スチール有孔パネル	□	埋込照明器具 (電光灯)
B	PB 1 (2) 吸音板	L	スチールパンチングパネル	○	埋込照明器具 (ダウンライト)
C	けいカル板	M	クロス	●	埋込非用照明器具
D	断熱材 1 (2) 打込 けいカル板遮断	N	FGボード	○	スピーカー
E	けいカル板 VB (底面シーリング)	O	化粧 PB	□	露出型照明器具
F	アルミパネル	P	R/C化粧打込	□	吹出口
G	スチールパネル	Q	アルミスパンデル	□	吸出口
H	アルミパンチングパネル	R	ガラスウール保温板 (60 (ガラスクロス挿入))	□	吸込グリル・排気口
I	アルミ吸音パネル	S	R/C打込	□	埋込照明器具 (埋込型)
J	PB	T	システム天井	□	排気口
		U	断熱遮断	□	天井板
		V	アルミルーバー	●	スプリングラヘッド
		W	複合板 1 (2) 打込	□	天井吊り具 (埋込、吸音)
				□	防音垂れ壁 (埋込型)
				□	防音垂れ壁 (ロール式)

竣工図 意-37

戸田建築組合 日建設計

戸田競走場総合施設改善第2期工事 建築工事

意 37

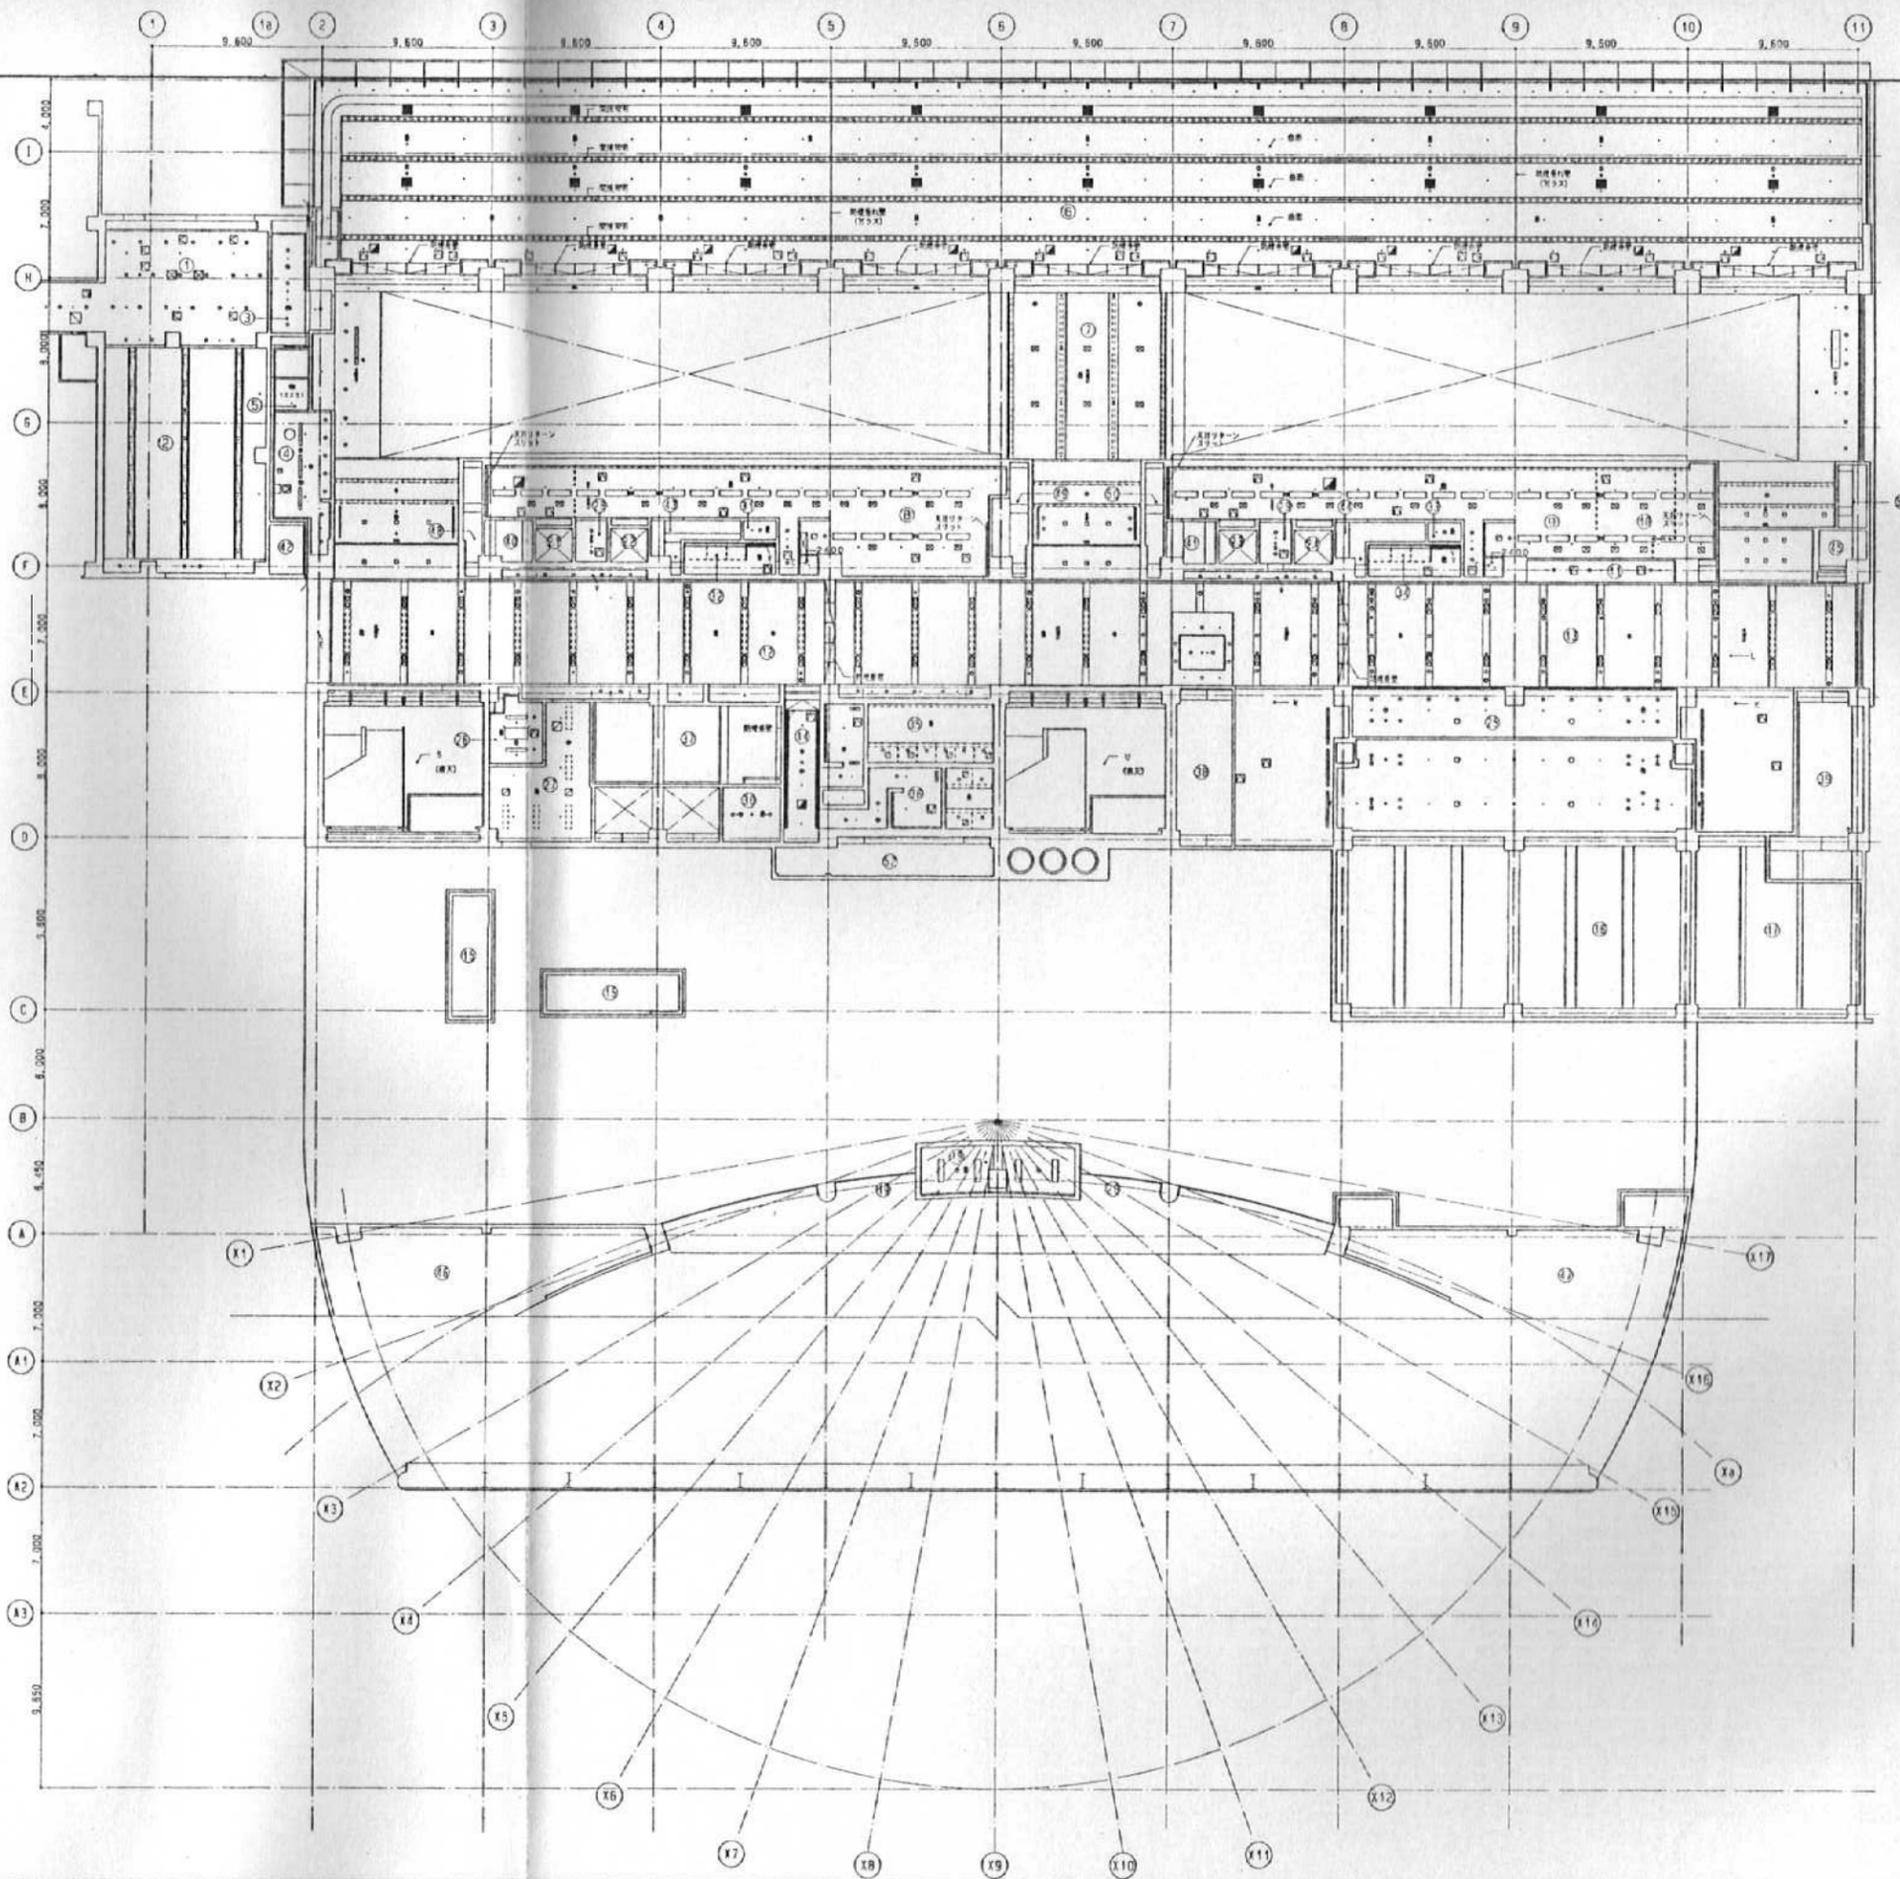

- |   |                       |                   |
|---|-----------------------|-------------------|
| ① 前室-6<br>A 2400                            | ⑩ EV-1シャフト<br>S 透天    | ⑲ PS/DS-5<br>S 透天 |
| ② 前室-7<br>D 2700                            | ⑪ EV-2シャフト<br>S 透天    | ⑳ PS/DS-6<br>S 透天 |
| ③ 前室-7<br>D 2400-3000                       | ⑫ EV-3シャフト<br>S 透天    | ㉑ PS/DS-7<br>S 透天 |
| ④ 前室-7<br>A 2400                            | ⑬ EV-4シャフト<br>S 透天    | ㉒ PS/DS-8<br>S 透天 |
| ⑤ 控室<br>D 2400                              | ⑭ エスカレーター-3<br>A 2500 | ㉓ DS-1<br>S 透天    |
| ⑥ スタンド控室-2<br>A 和室天井                        | ⑮ 清掃員控室-5<br>A 2700   | ㉔ DS-2<br>U 透天    |
| ⑦ 材料コンコース-1<br>L 3200/71100<br>A (換気用) 和室天井 | ⑯ エアコン-5<br>D 2700    | ㉕ DS-3<br>U 透天    |
| ⑧ 昇降機-9<br>A 2400                           | ⑰ EVホール-14<br>A 2400  | ㉖ EPS-1<br>S 透天   |
| ⑨ 昇降機-10<br>A 2400                          | ⑱ EVホール-15<br>A 2400  | ㉗ EPS-2<br>S 透天   |
| ⑩ 昇降機-10<br>A 2400                          | ⑲ EVホール-16<br>A 2400  | ㉘ EPS-3<br>S 透天   |
| ⑪ 昇降機控室<br>A 2400                           | ⑳ 倉庫-9<br>D 2400      | ㉙ EPS-4<br>S 透天   |
| ⑫ 特別清掃員控室<br>L 2350                         | ㉑ WWC-16<br>A 2400    | ㉚ PS/DS-9<br>S 透天 |
| ⑬ 清室-7<br>L 2500                            | ㉒ 倉庫-10<br>D 2400     |                   |
| ⑭ 清室-8<br>L 2500                            | ㉓ WWC-19<br>A 2400    |                   |
| ⑮ 清室-10<br>A 2500                           | ㉔ WWC-20<br>A 2500    |                   |
| ⑯ DS<br>S 透天                                | N 曲線部                 |                   |
| ⑰ 電気室-2<br>R 透天                             | ㉕ WWC-20<br>A 2500    |                   |
| ⑱ 空調機控室-8<br>R 透天                           | ㉖ PS/DS-1<br>S 透天     |                   |
| ⑲ スポット室<br>D 2400                           | ㉗ PS/DS-2<br>S 透天     |                   |
| ㉑ メンズ通路<br>U 透天                             | ㉘ PS/DS-3<br>S 透天     |                   |
| ㉒ メンズ通路<br>U 透天                             | ㉙ PS/DS-4<br>S 透天     |                   |

			U	厚板石膏
			V	アルミルーバー
			W	複合板 (60) 打込
				防音垂れ幕 (開閉式)
				防音垂れ幕 (ロール式)

竣工図 意-38



戸田 建築組合 日建設計

戸田競走場総合施設改修第2期工事  
建築工事

意 - 38


7階天井伏図 1/200

- ① スプリンクラーホース4  
A 2500
- ② 経路機室  
S 遮天
- ③ 階段-1  
A 2500

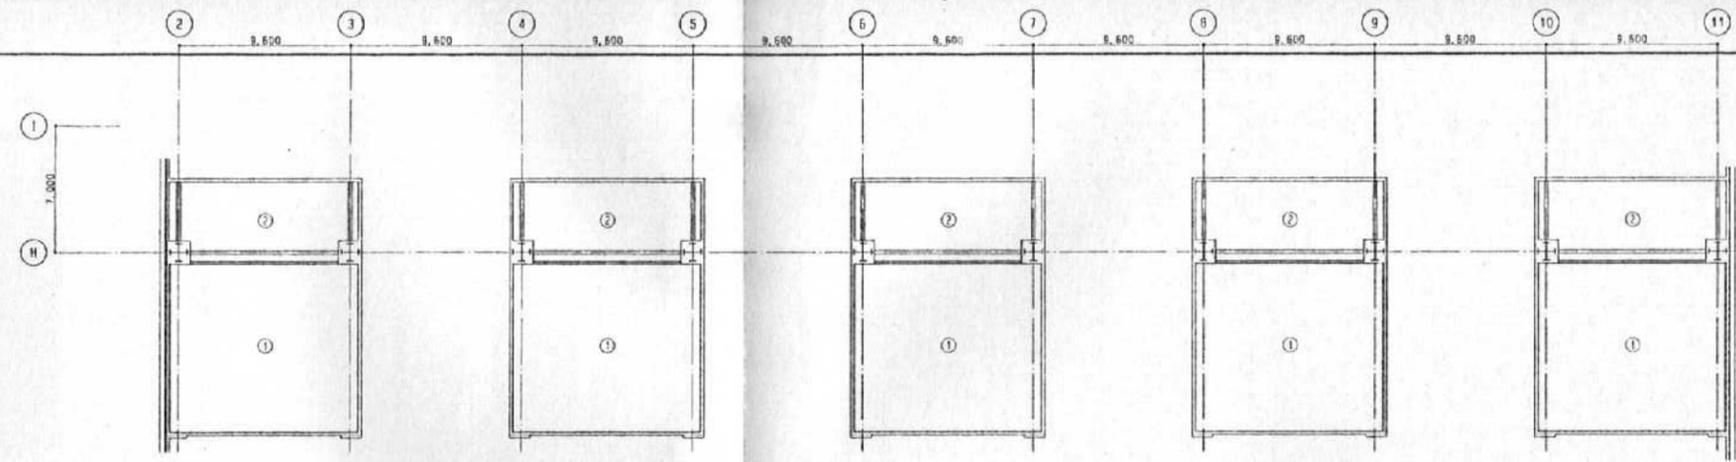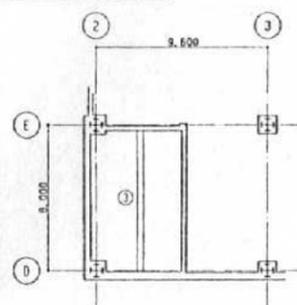

6階天井伏図 1/200

- ① スタジオ A 2500~3000
- ② スタジオ前室 A 2500
- ③ 記者室-1 A 2500~3000
- ④ 記者室-2 A 2500~3000
- ⑤ 編集会室 A 2500~3000
- ⑥ 番組構成室 A 2500~3000
- ⑦ 放送室 A 2500~3000
- ⑧ ロッカー室-1 A 2500
- ⑨ TV制作室 A 2500~3000
- ⑩ 大気観測作業室 A 2500~3000
- ⑪ 控室 A 2500~3000
- ⑫ 廊下-11 A 3250/2500
- ⑬ 廊下-12 J 2145/2500
- ⑭ 階段-1 S 遮天
- ⑮ ロビー-2 A 2500/2500
- ⑯ 通路-11 A 2500
- ⑰ EV機室-1 S 遮天
- ⑱ EV機室-2 S 遮天
- ⑲ 空調機室-9 S 遮天/一部吹抜
- ⑳ 空調機室-10 S 遮天/一部吹抜
- ㉑ 空調機室-11 S 遮天
- ㉒ 廊下-13 A 2500
- ㉓ 廊下-14 A 2500
- ㉔ 清潔室-3 A 2300
- ㉕ ファン室 S 遮天
- ㉖ EV-5シャフト S 遮天
- ㉗ EV-6シャフト S 遮天
- ㉘ 階段-2 A 2500
- ㉙ EVホール-17 D 2400
- ㉚ EVホール-18 A 2400
- ㉛ WWC-21 A 2300
- ㉜ WWC-21 A 2300
- ㉝ PS/DS-4 S 遮天
- ㉞ PS/DS-5 S 遮天
- ㉟ EPS-7 S 遮天
- ㊱ スプリンクラーホース4 K BFL12500

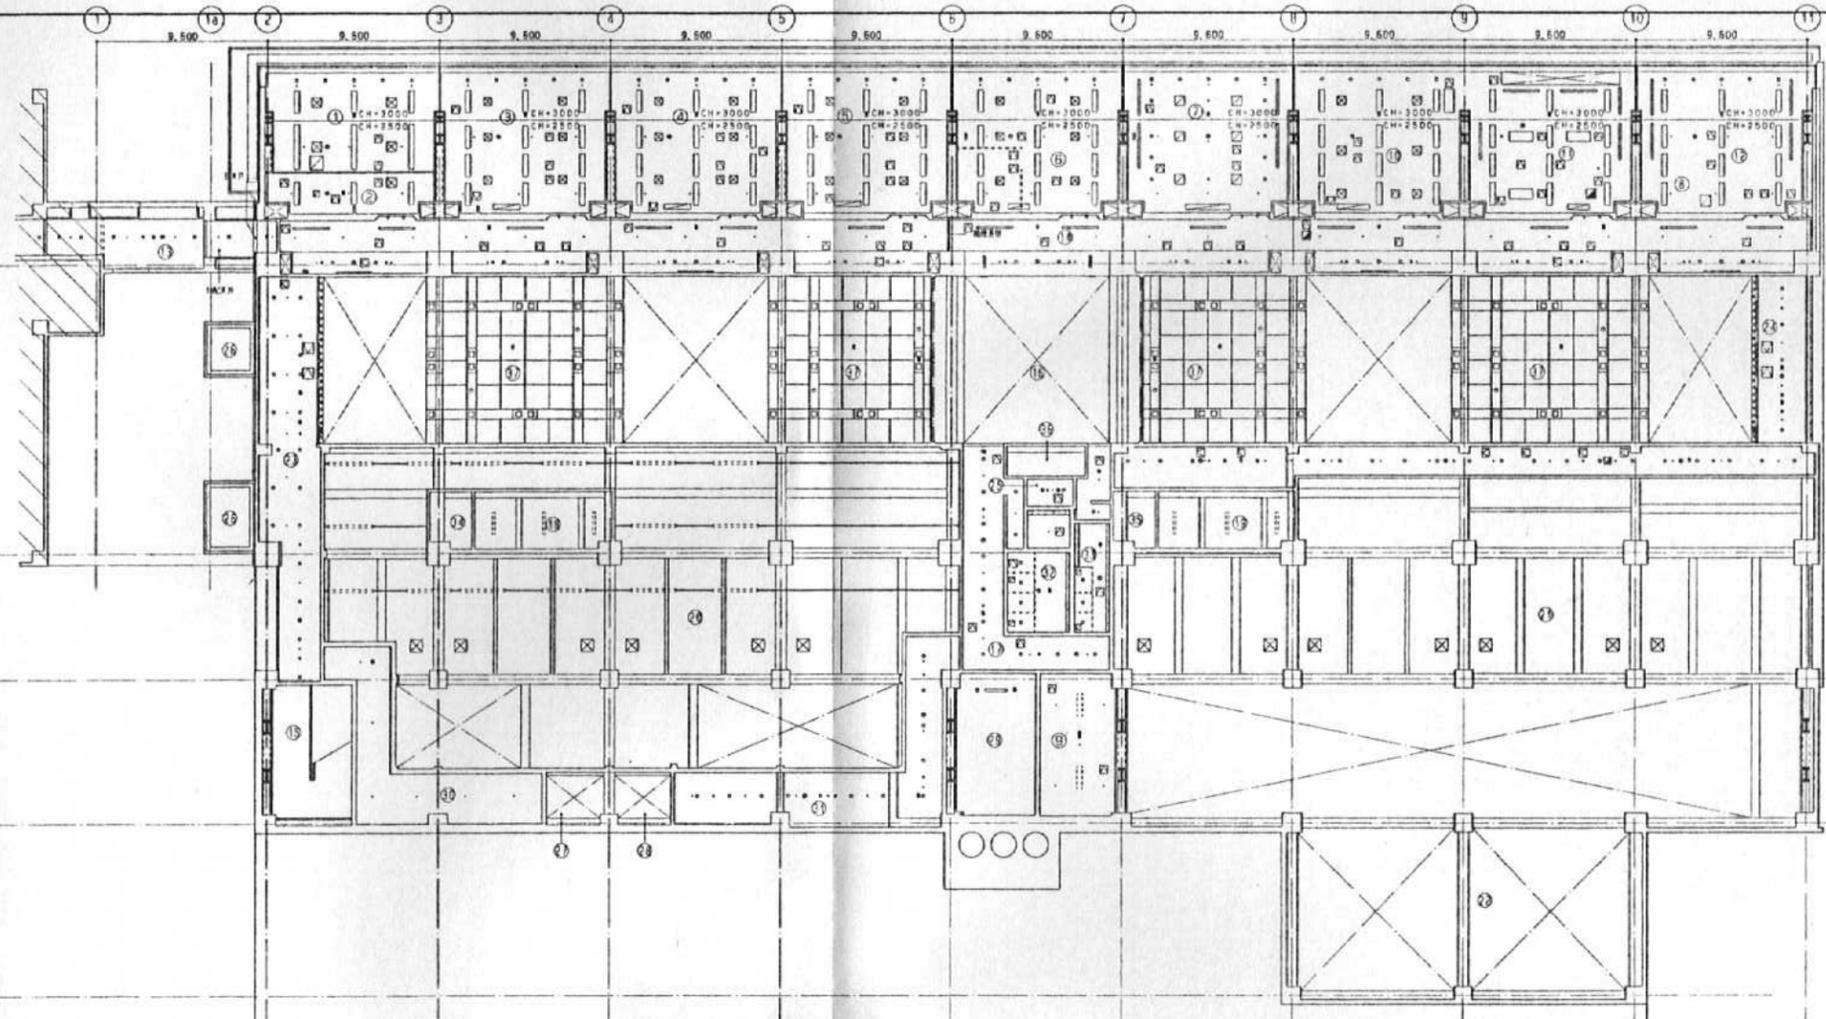



竣工図 意-39

戸田建設総合 日建設計

戸田競走場総合施設改善第2期工事 建築工事

意 - 39  
No. T-900328-C  
6, 7階天井伏図

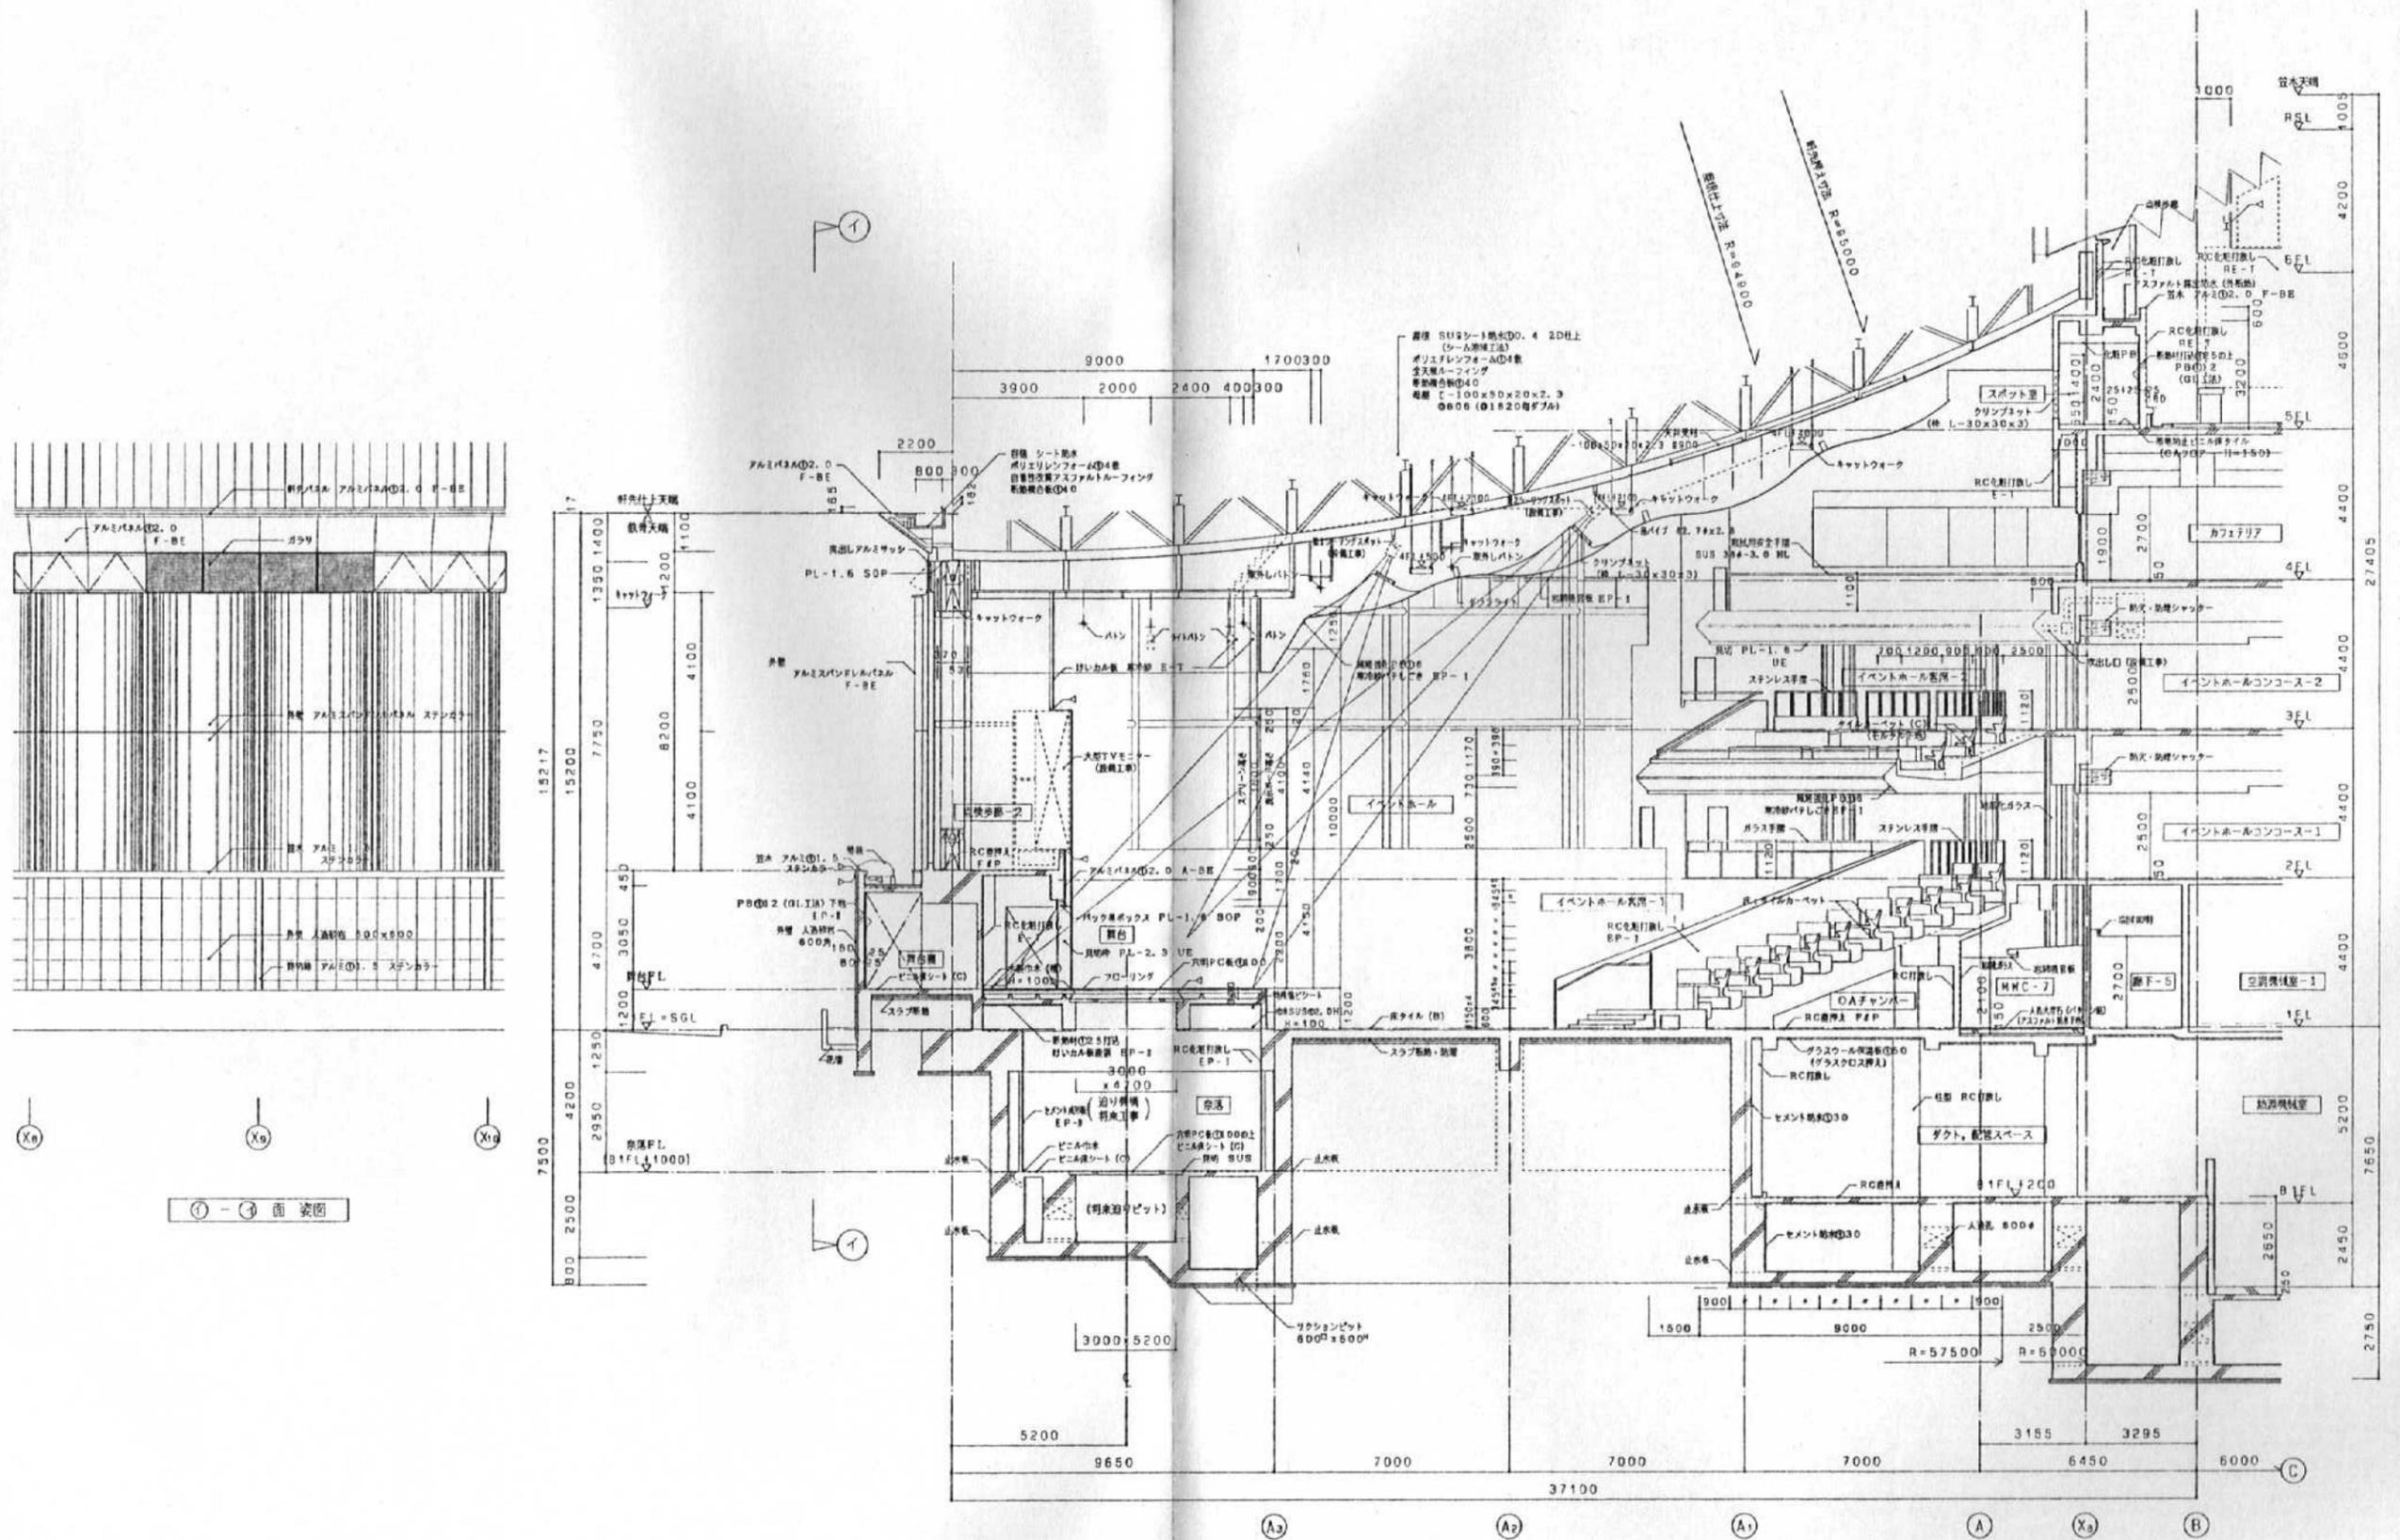

竣工図 意-59

施工	H6.4.8
竣工	H6.10.31
監理	
設計	
施工	

戸田建設組合 日建設計



戸田競走場総合施設改善第2期工事  
建築工事

意

- 59

断面詳細図-1 (5) ~ (6)

No. T-900328-C

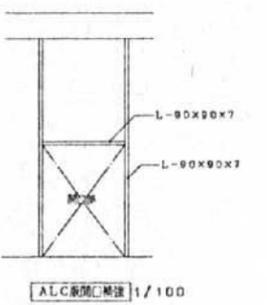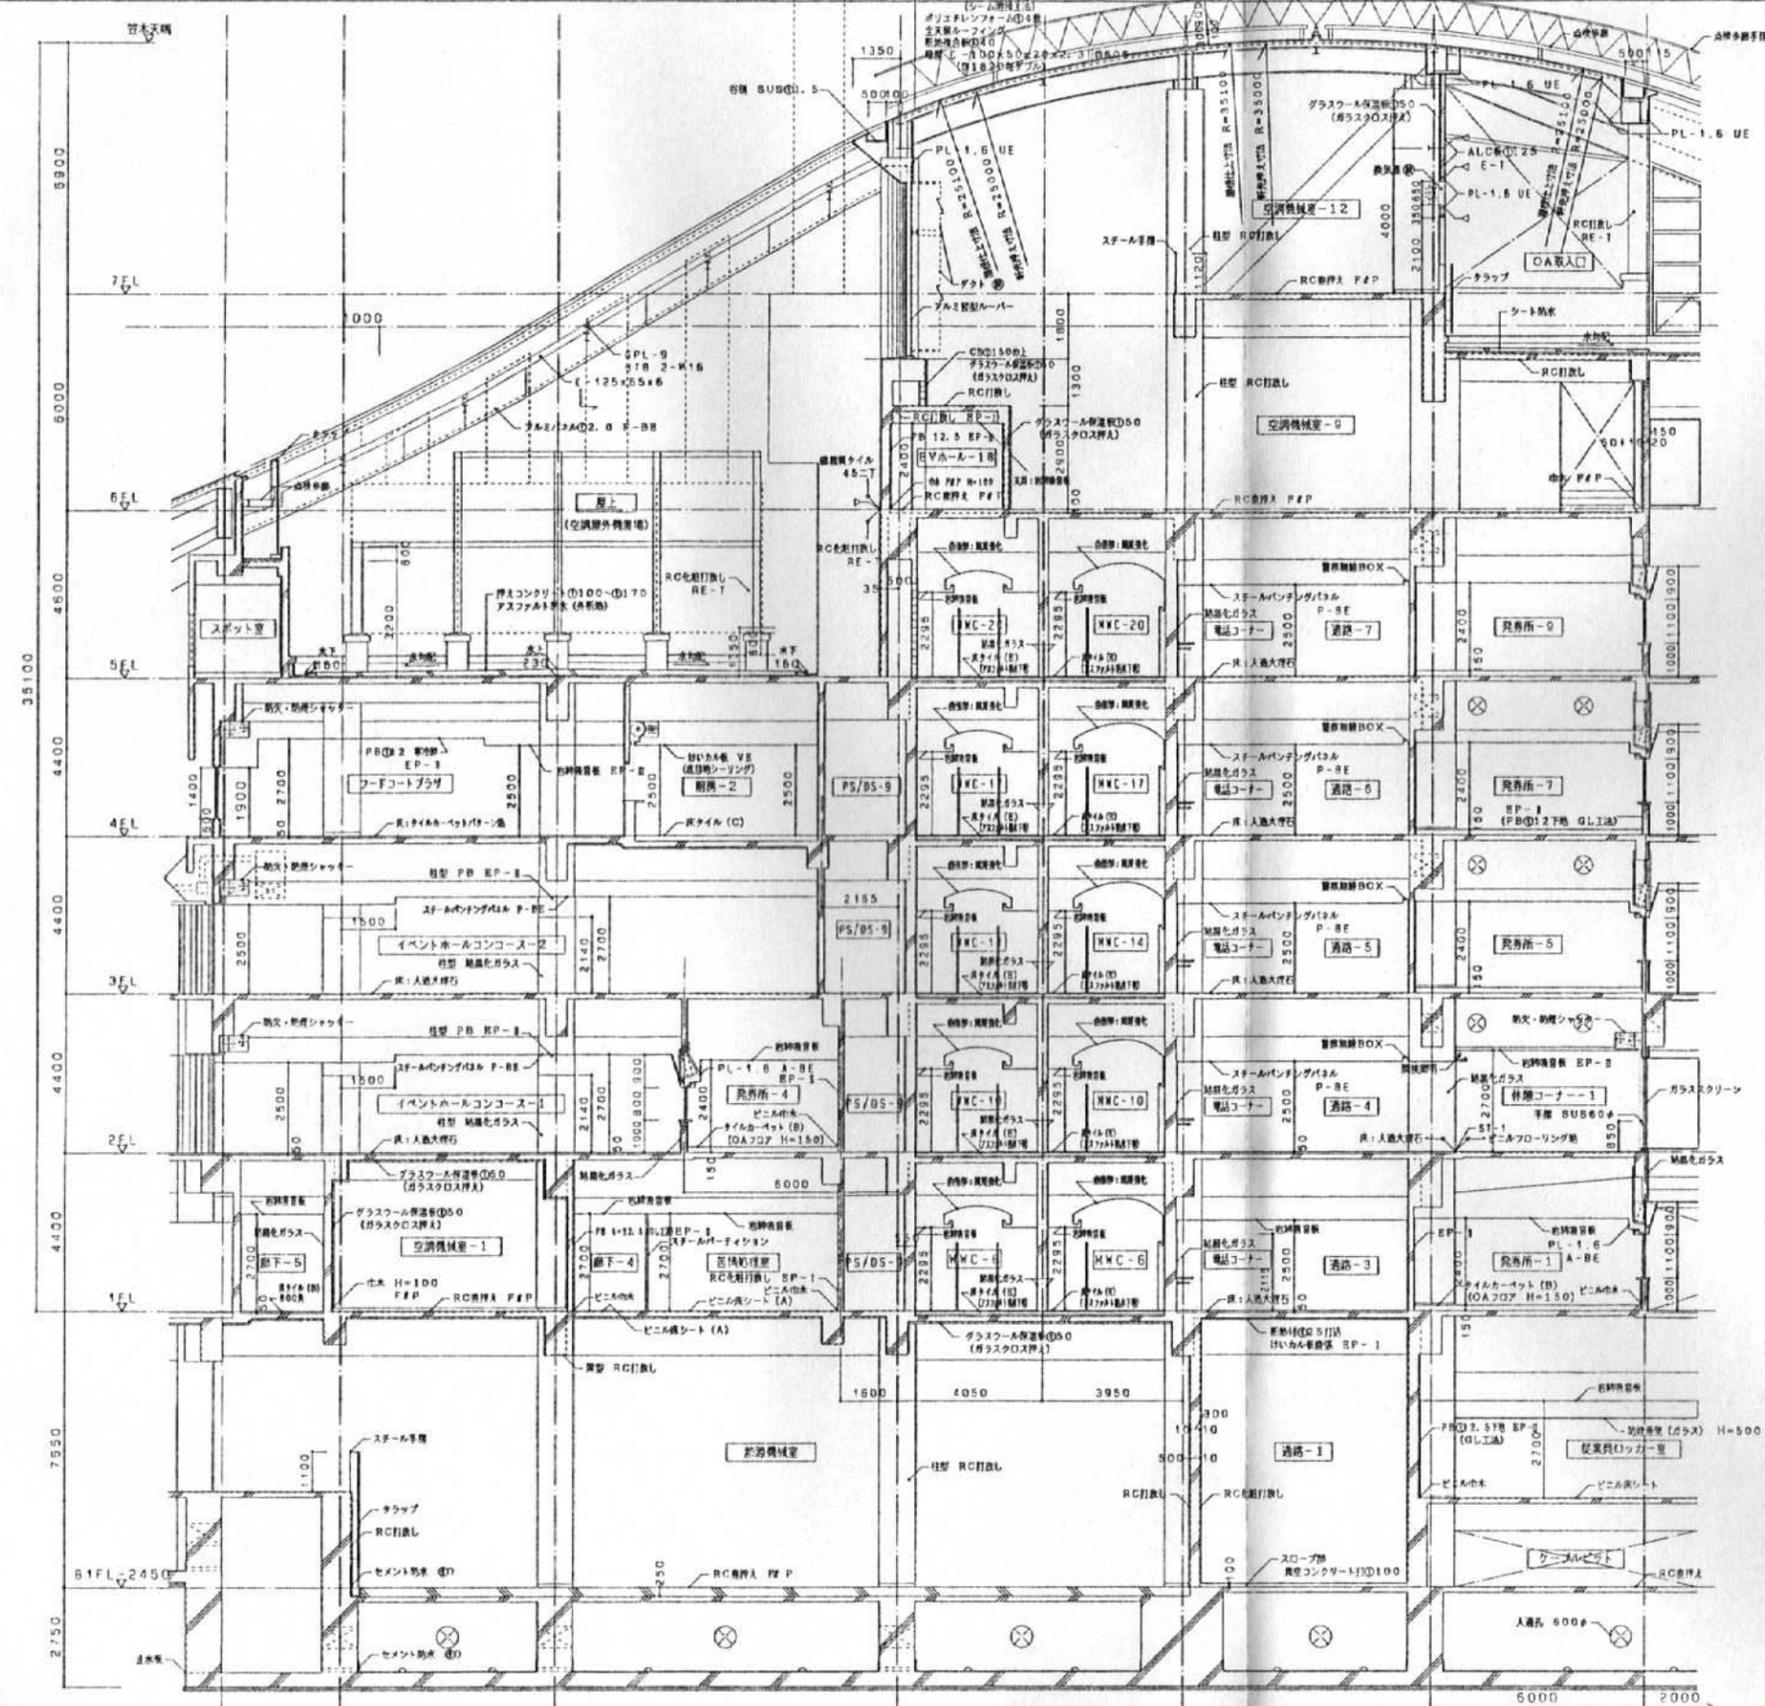

ALC扉開口部 1/100

竣工図 意-60

施工	H5.4.8
竣工	H5.10.31
設計	
監理	





特記事項(下記の通り)  
 ・外部の見えがかり数値は電線メッキ処理を要す

戸田 競艇 組合

日建設計

戸田競走場総合施設改善第2期工事  
 建築工事

意 - 60  
 断面詳細図-2 (5~6) No. T-900328-C

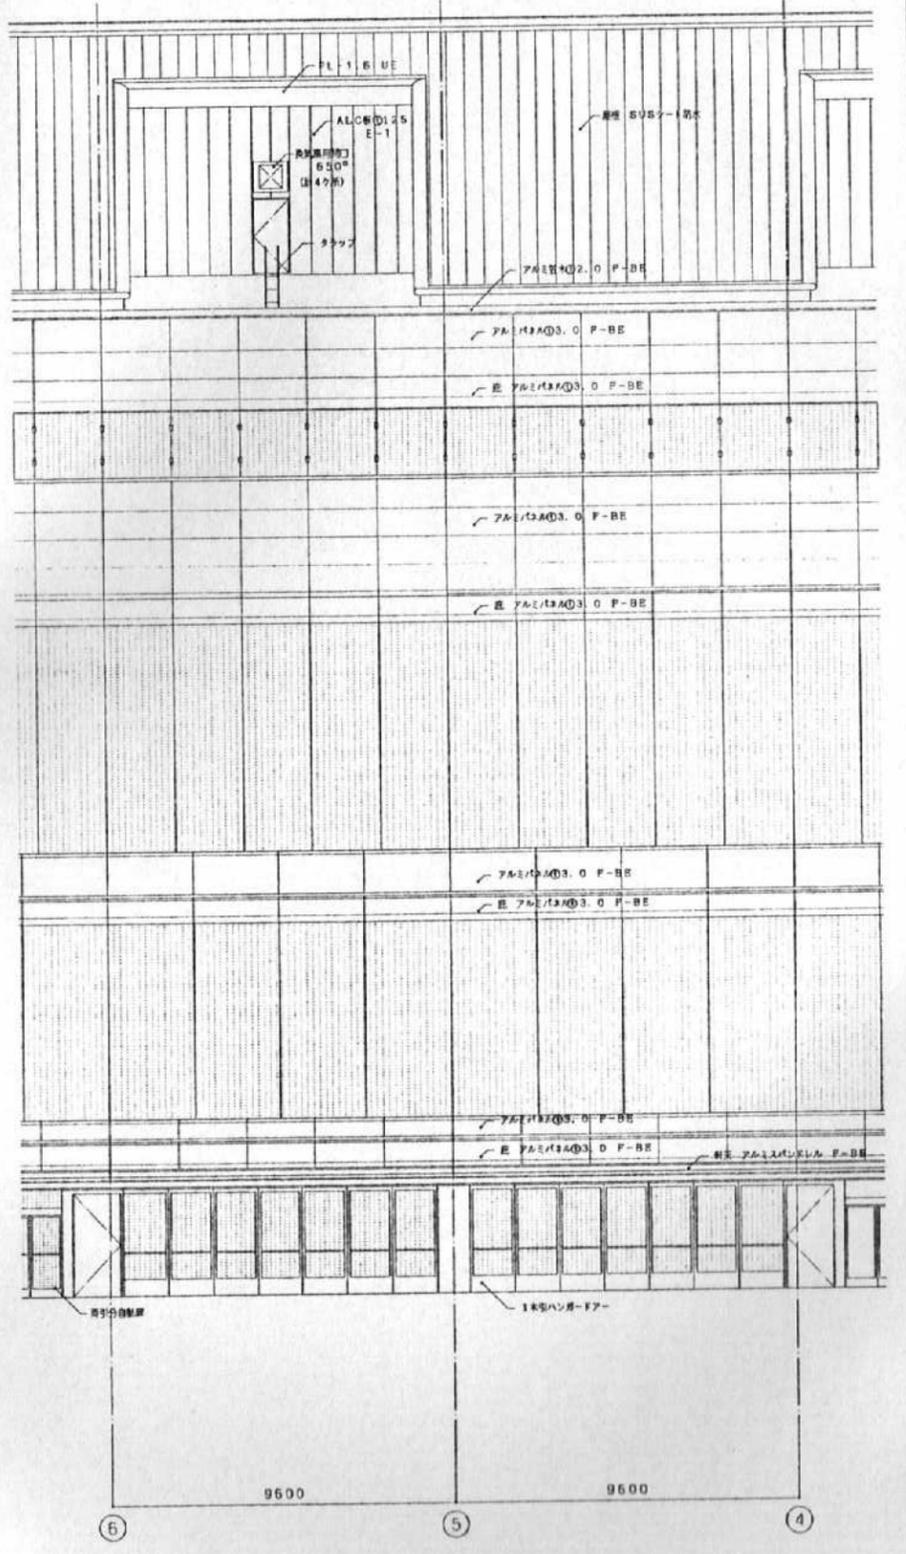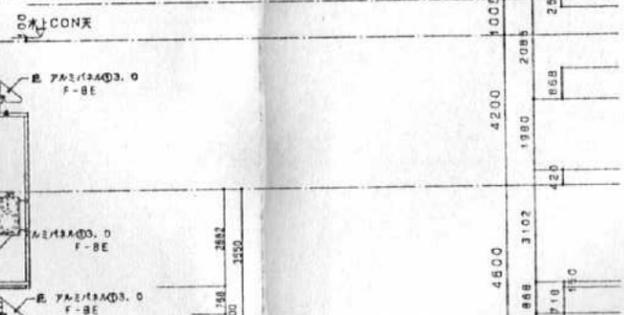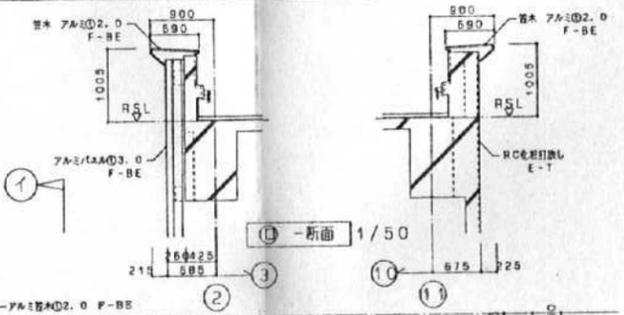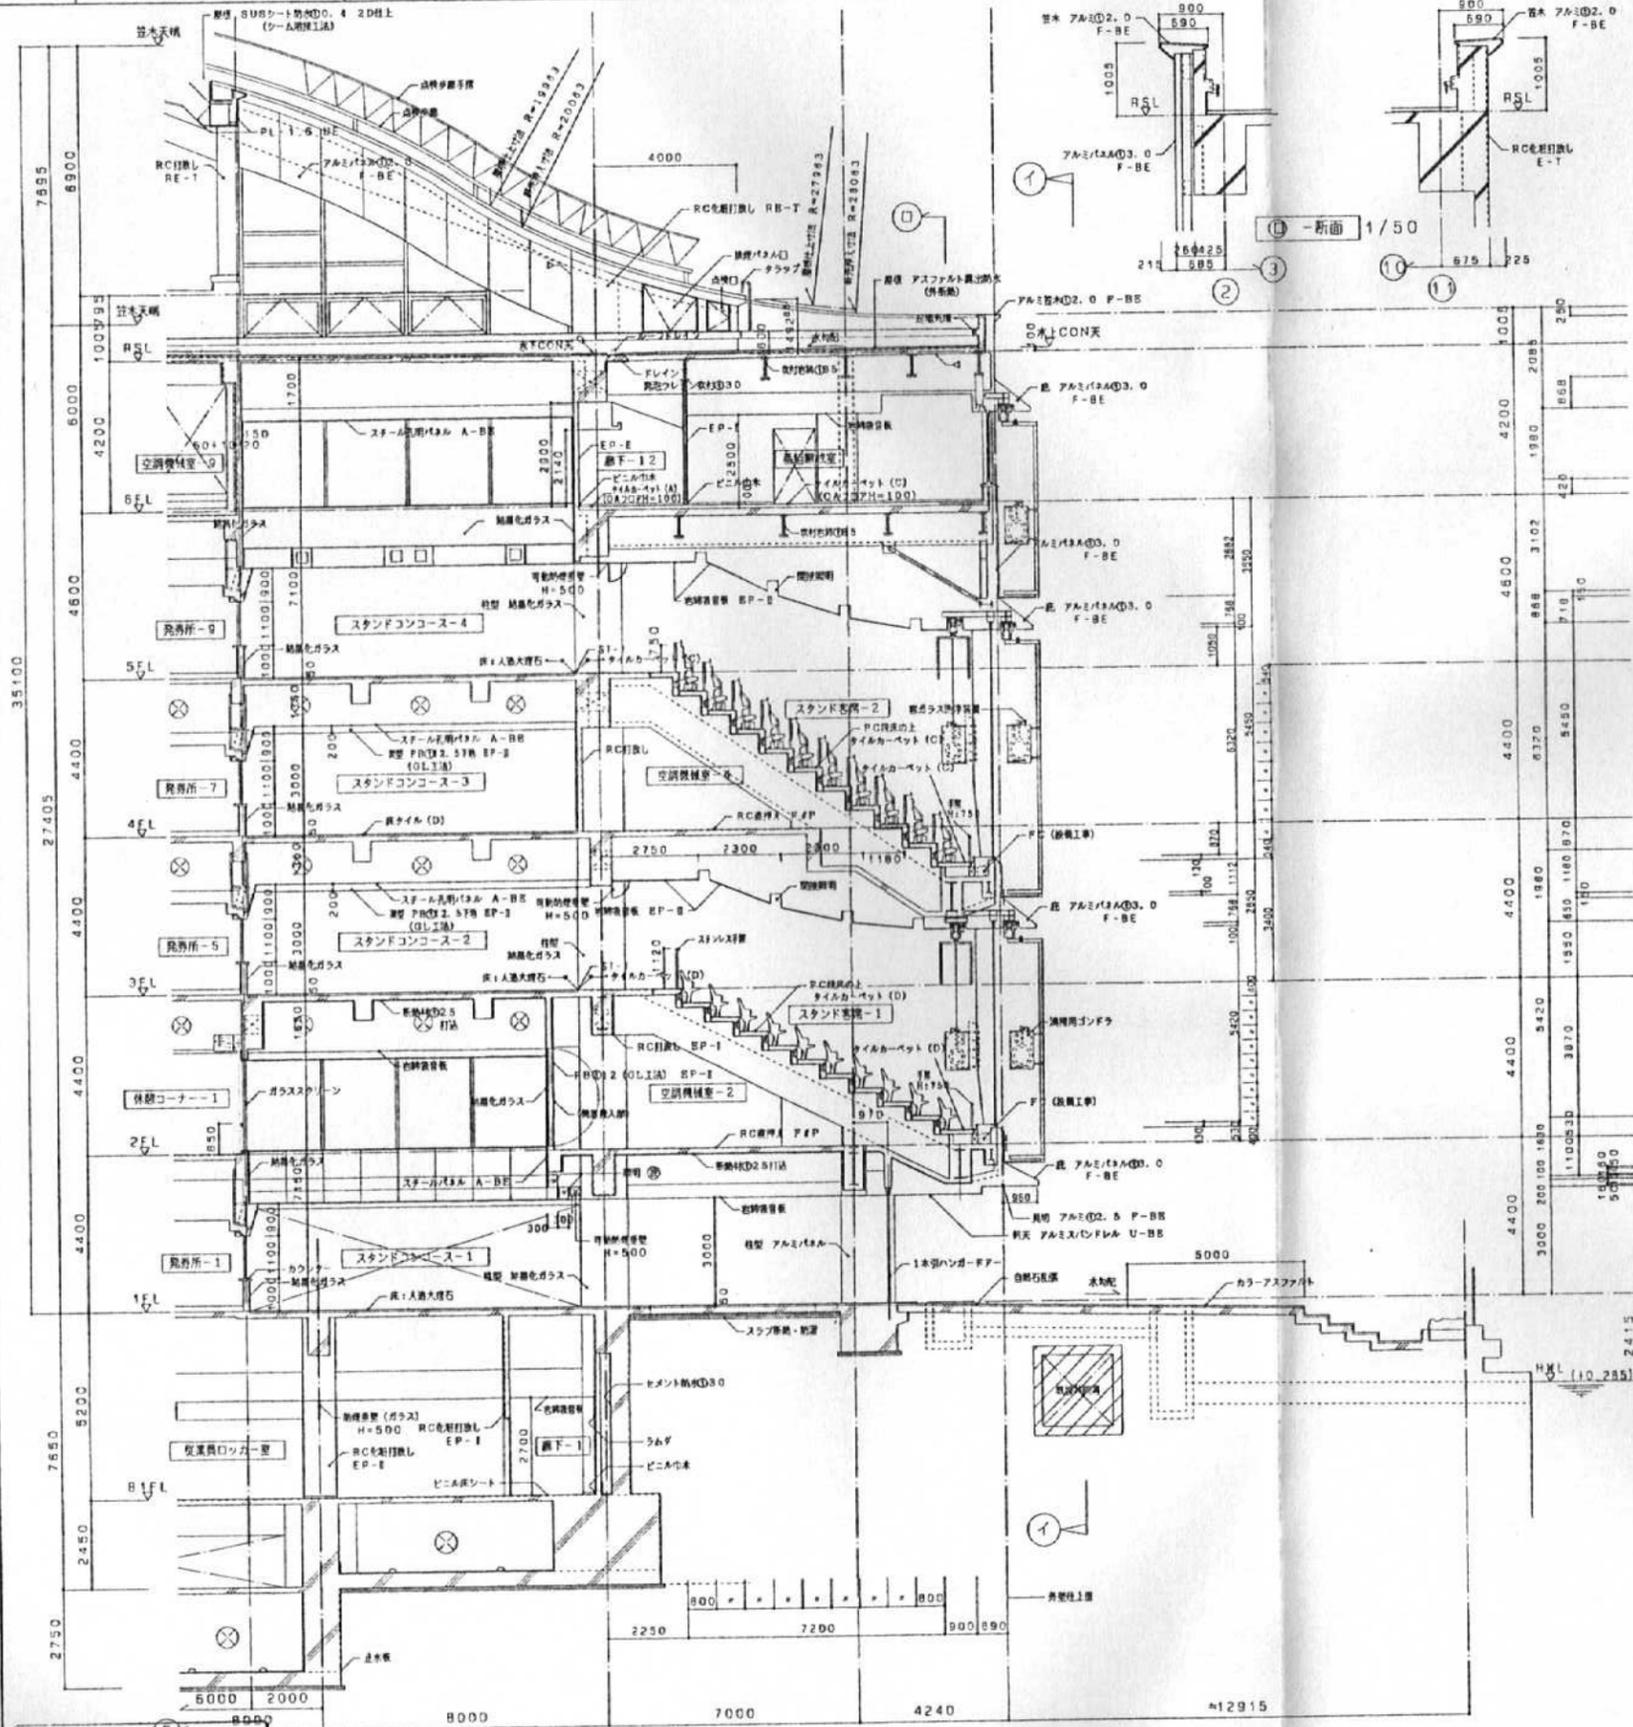

竣工図 意-61

設計	日建設計
監理	戸田競艇組合
施工	戸田競走場総合施設改善第2期工事
	建築工事


戸田競艇組合 日建設計

戸田競走場総合施設改善第2期工事  
建築工事

意 - 61

断面詳細図-3 (5) ~ (6)


No. T-900328-C

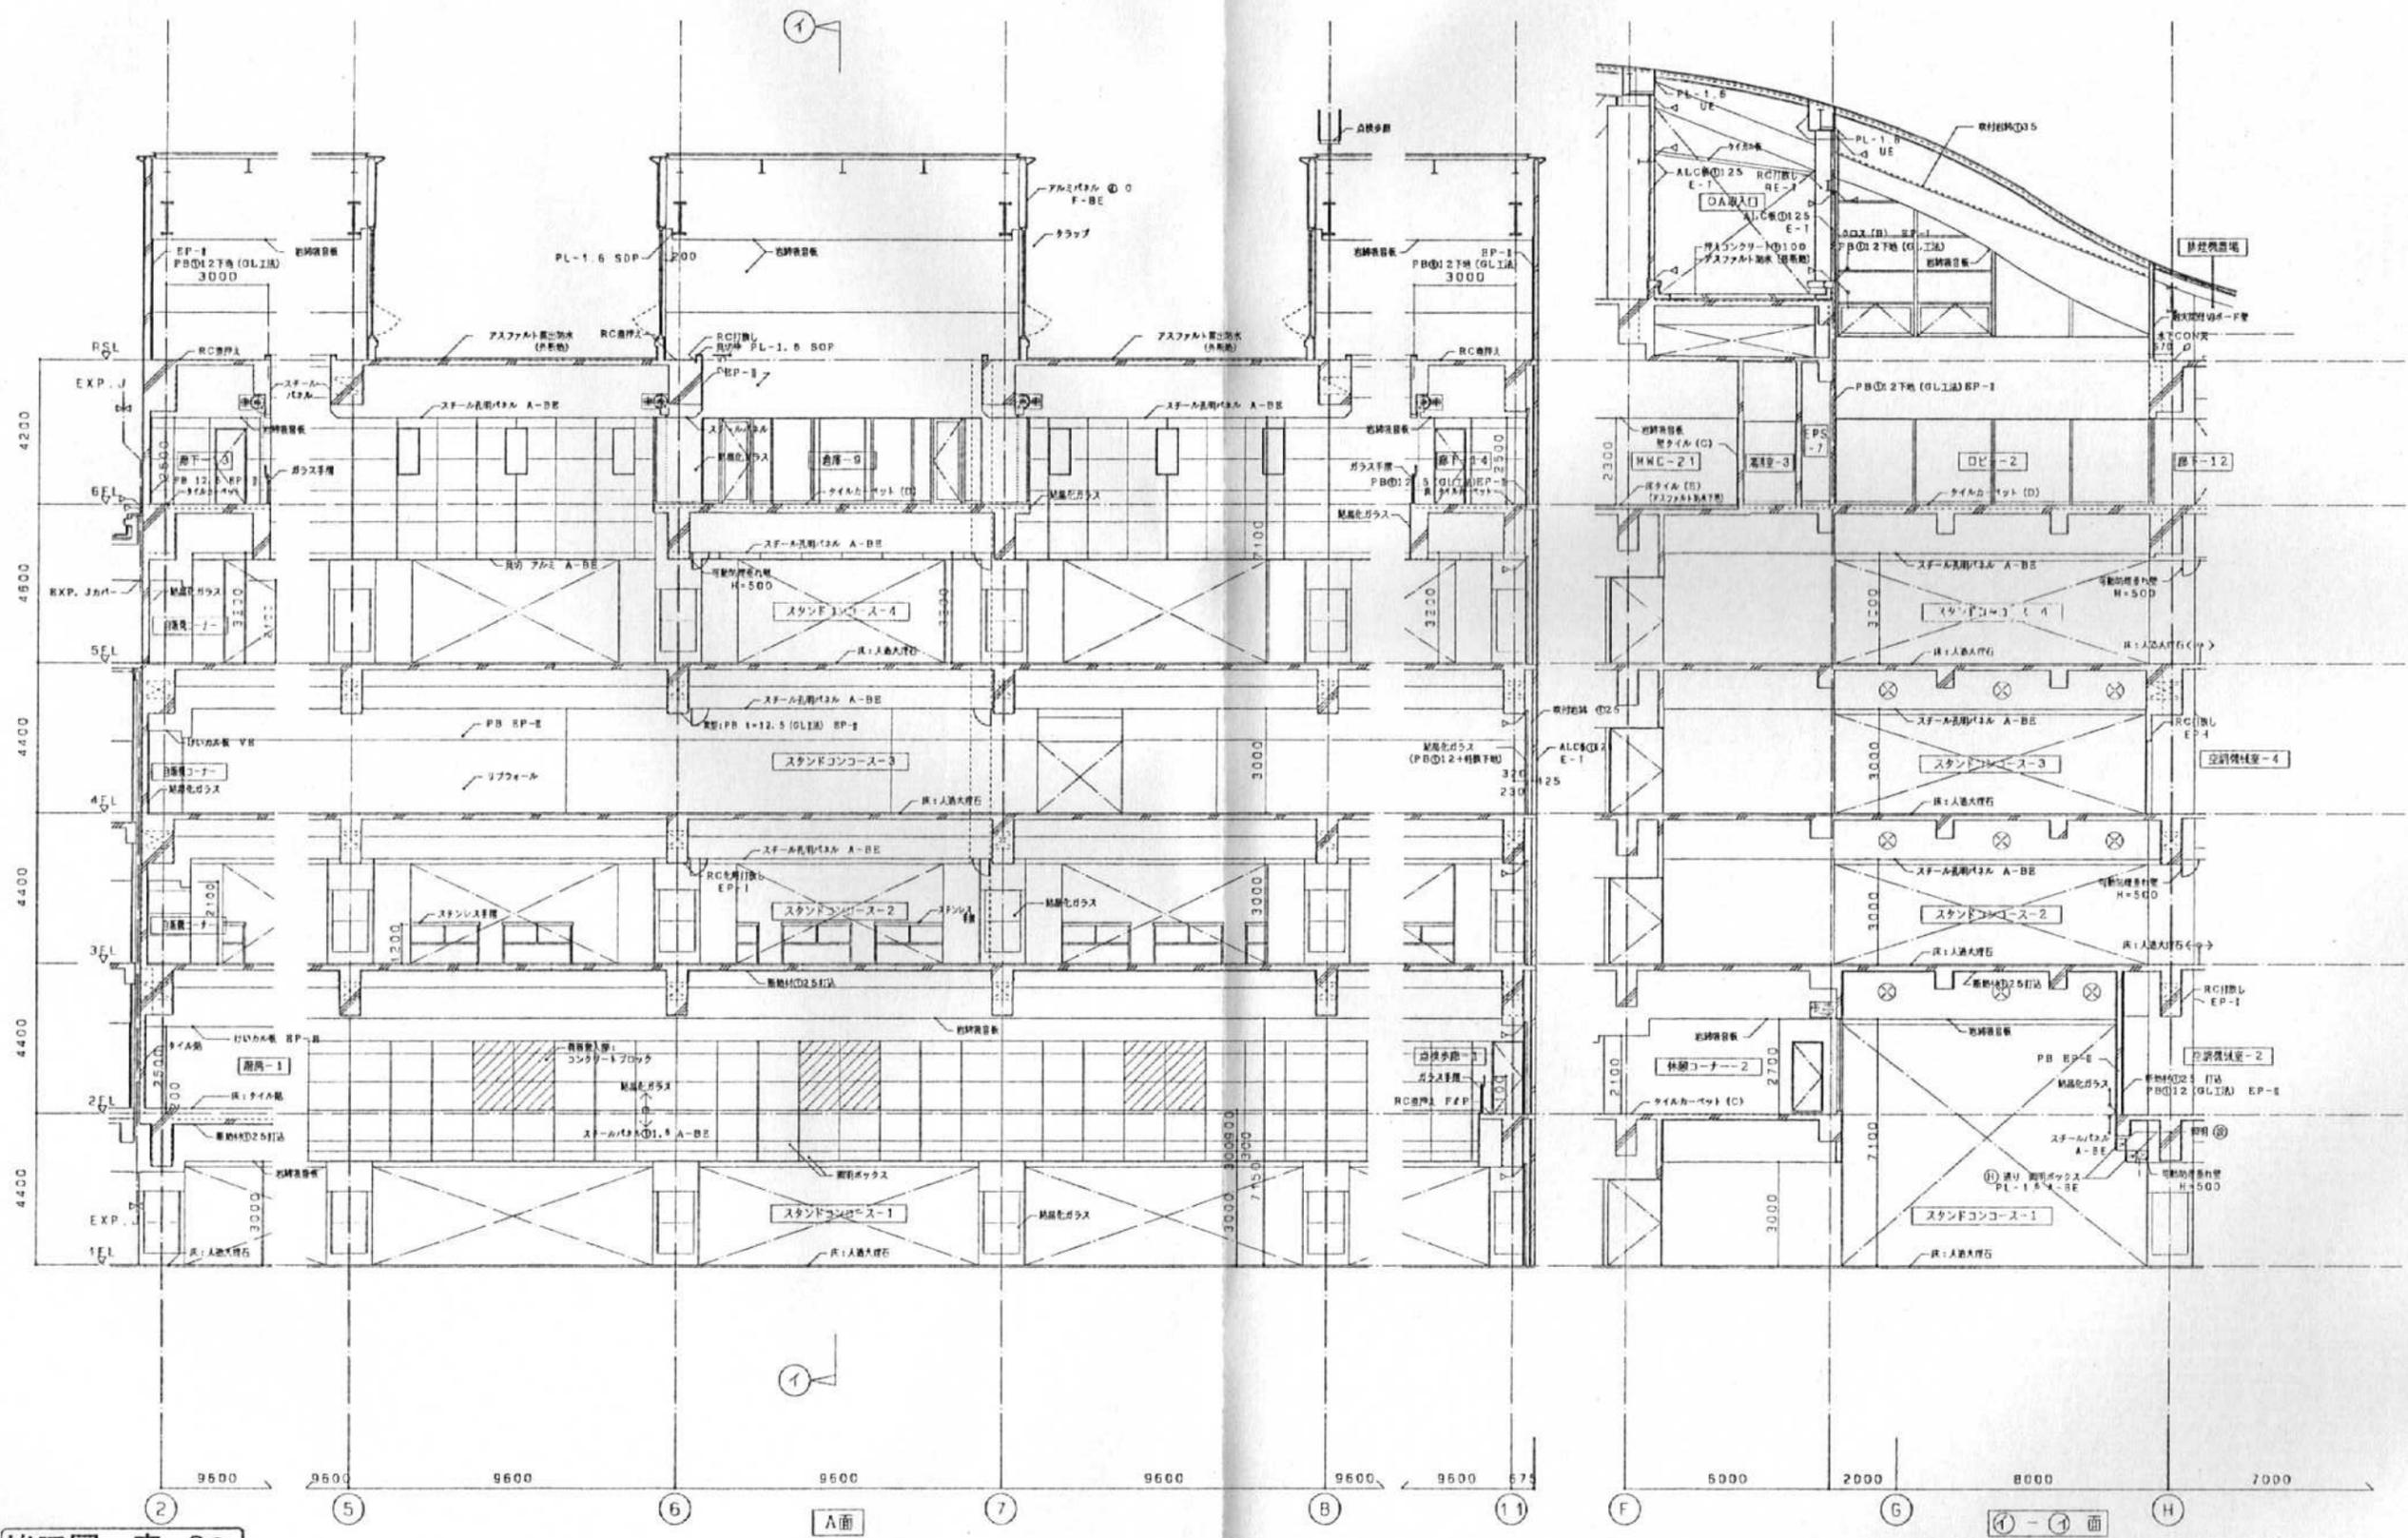

竣工図 意-62


設計	戸田 競艇組合
監理	日建設計
施工	戸田競走場総合施設改善第2期工事
	断面積図-4 (G~H)

戸田 競艇組合	日建設計	戸田競走場総合施設改善第2期工事	意 - 62
		断面積図-4 (G~H)	N- T-900328- C


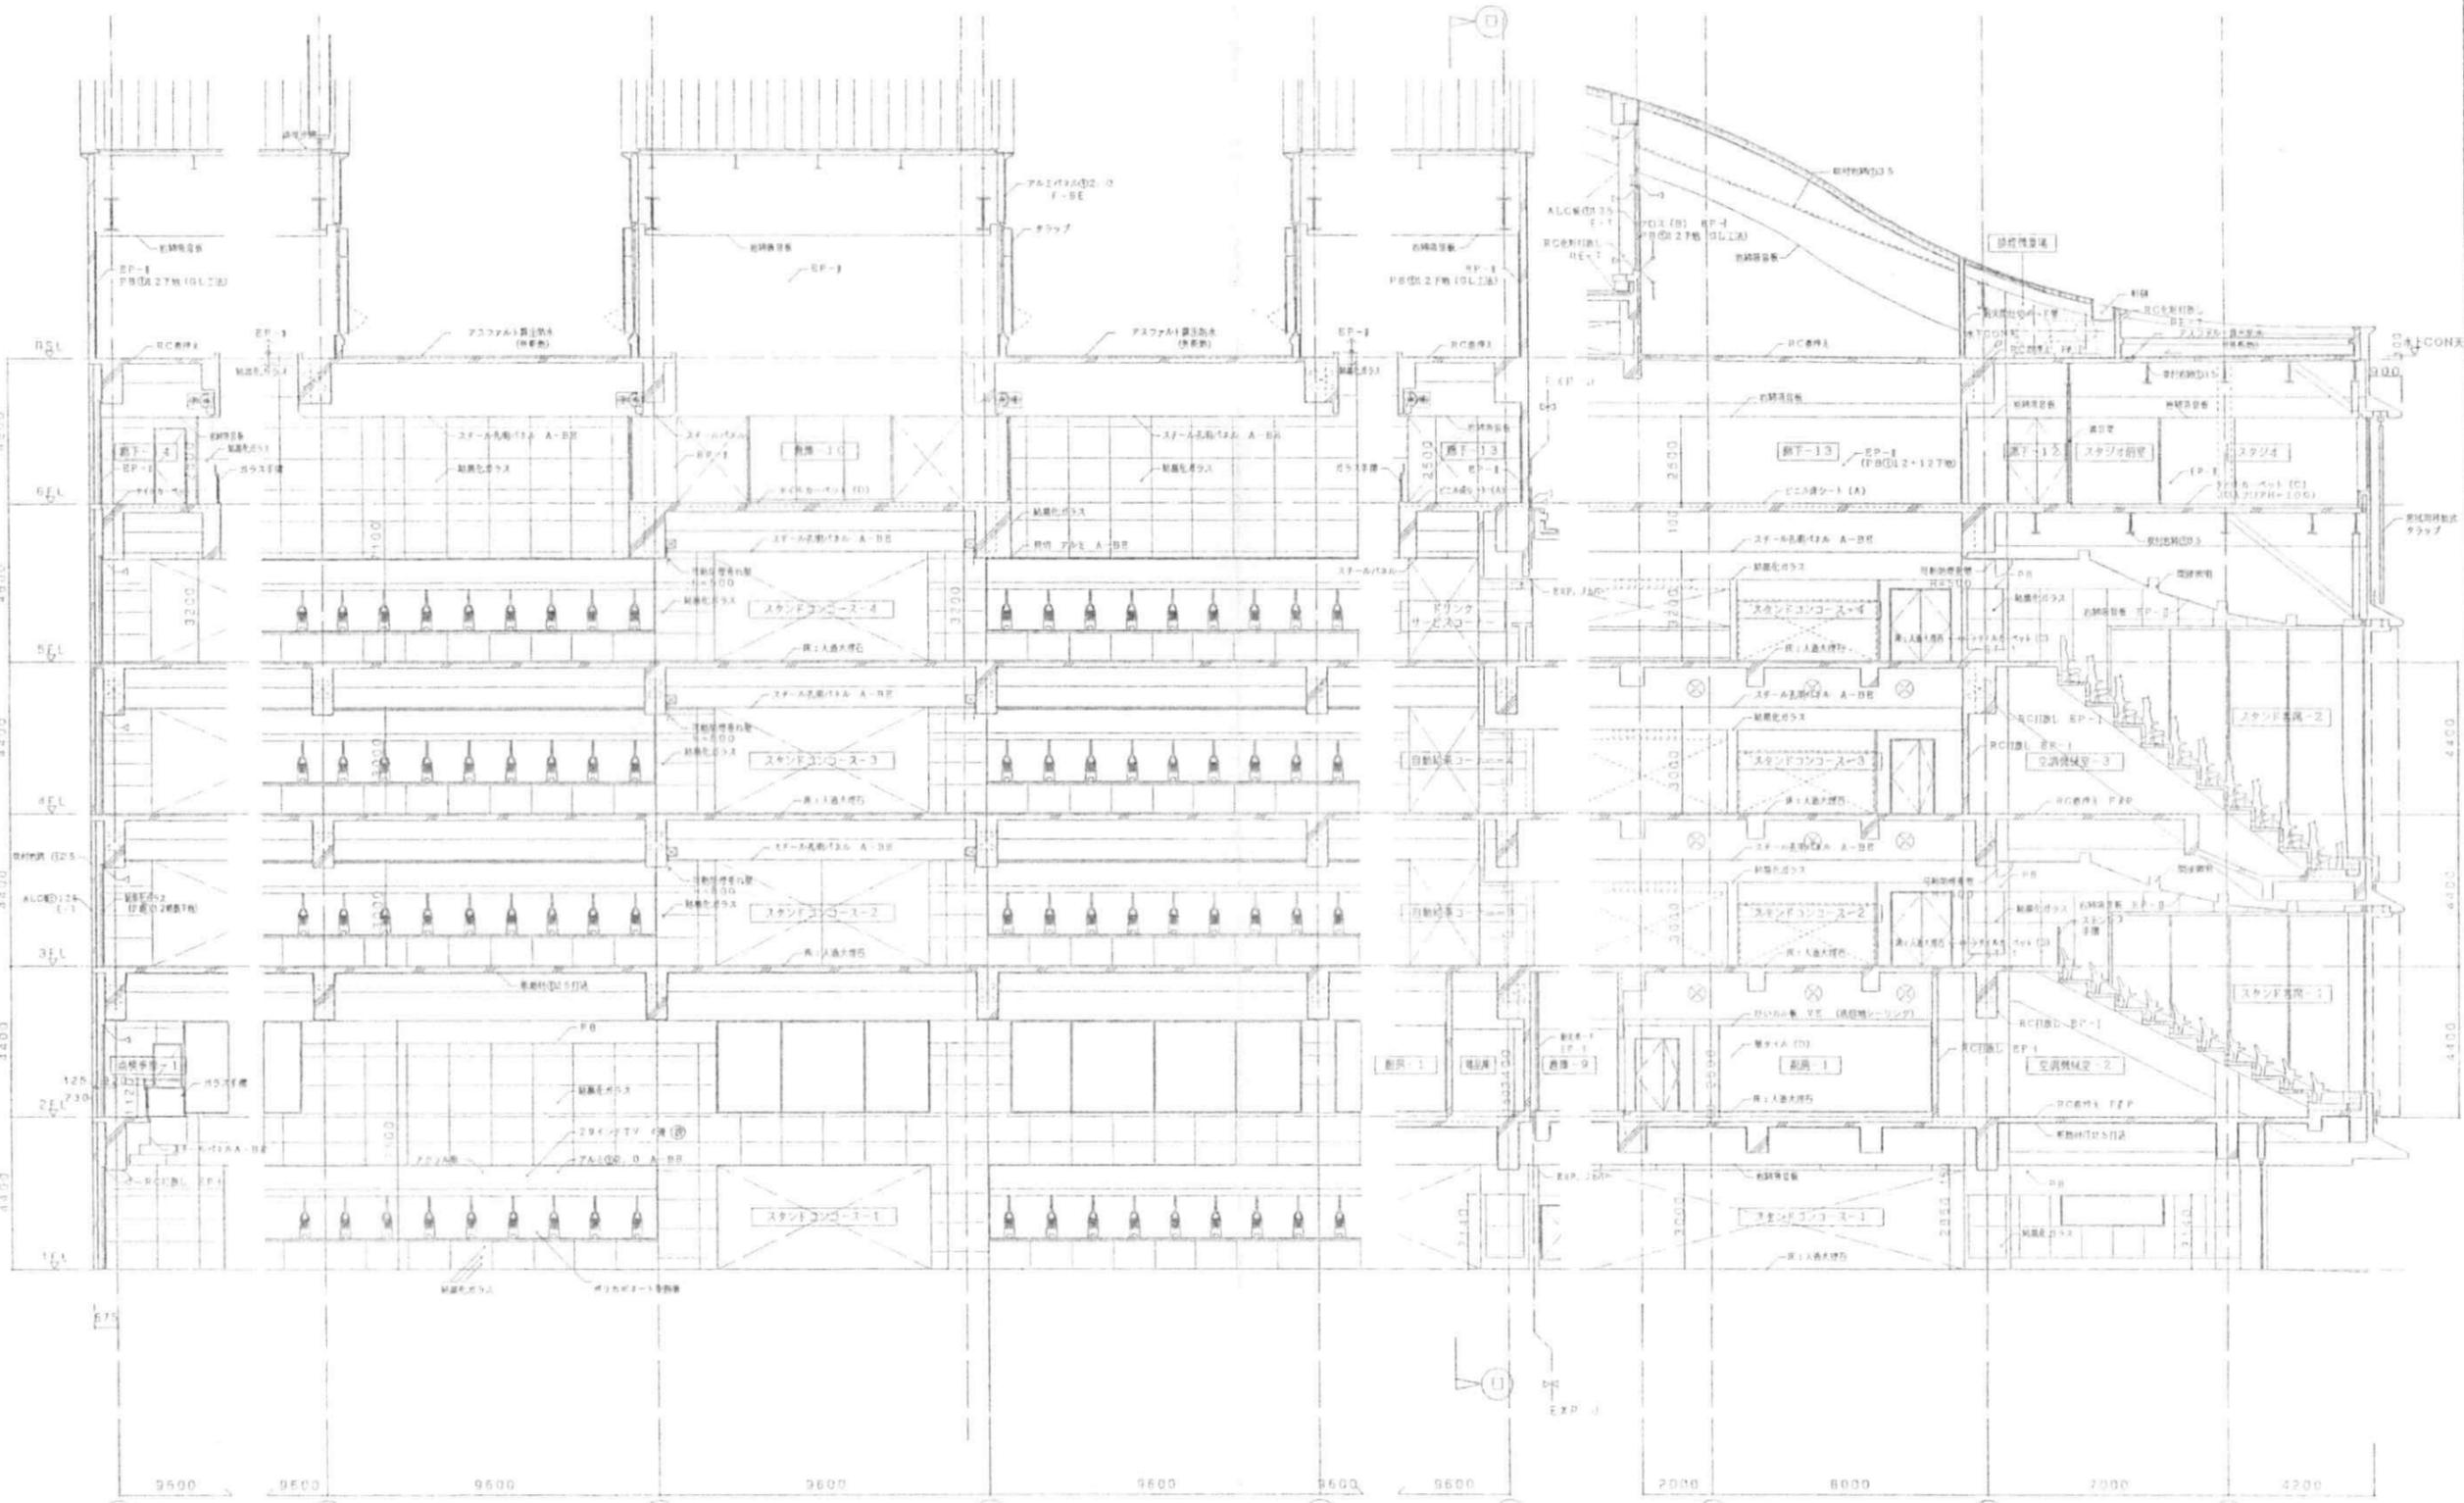


竣工図 意-63


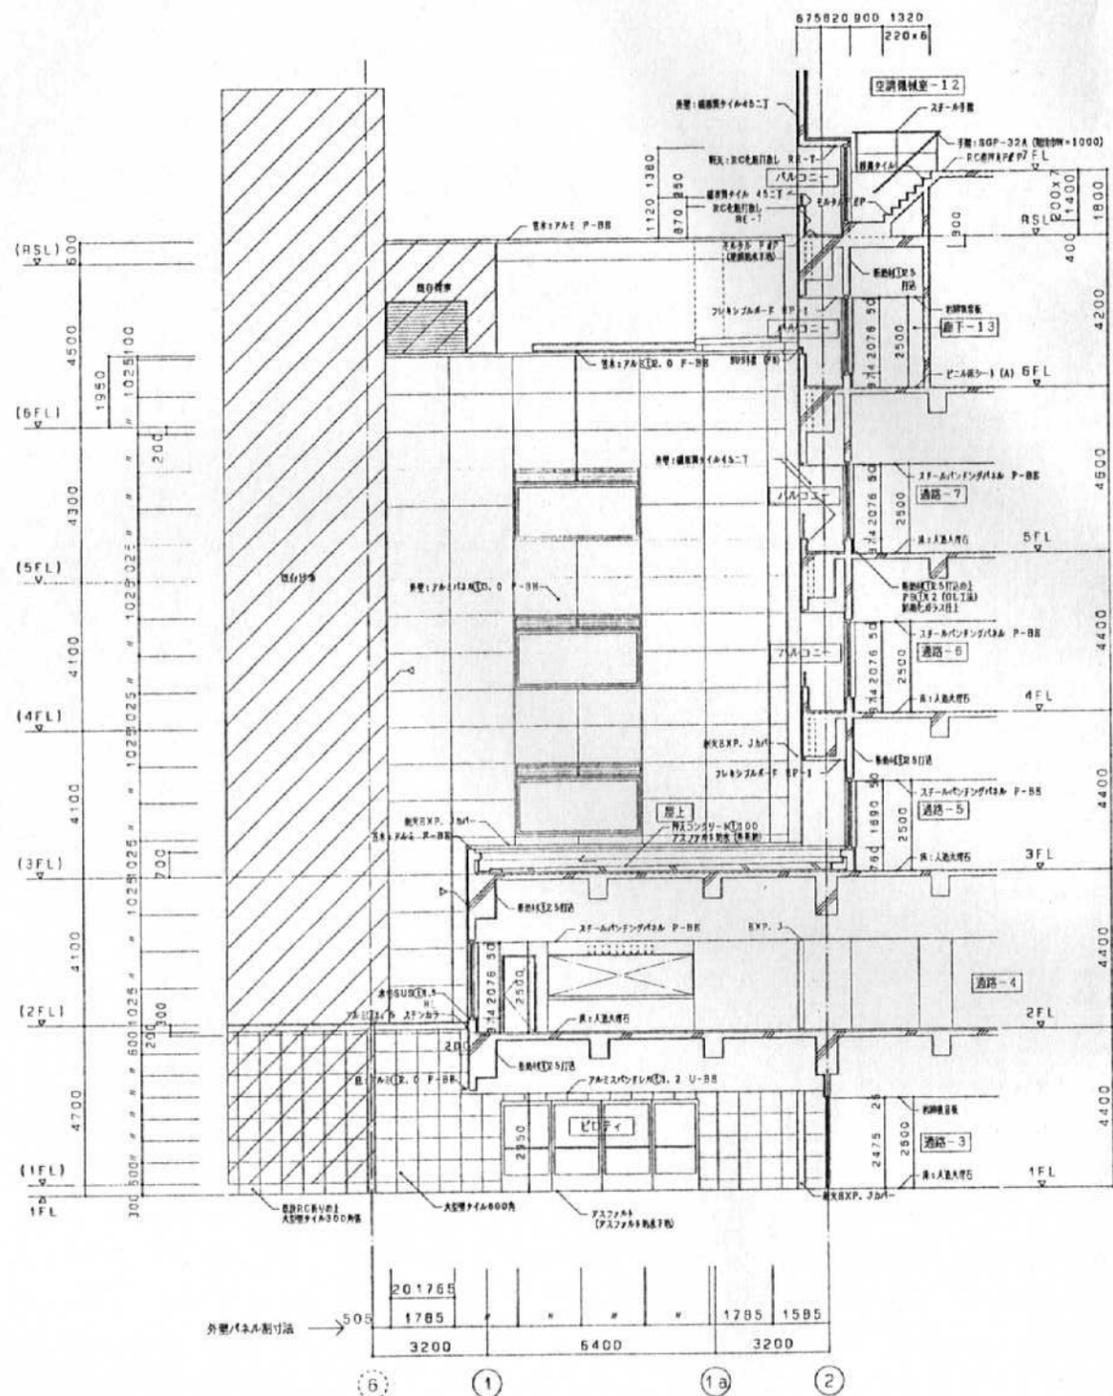

(A) ~ (A) 立面図

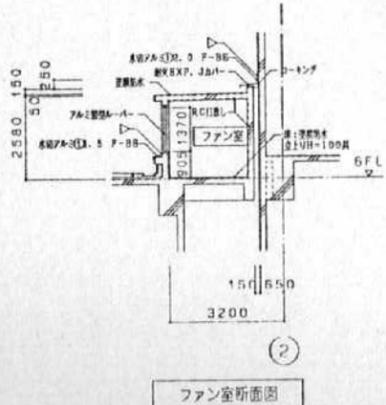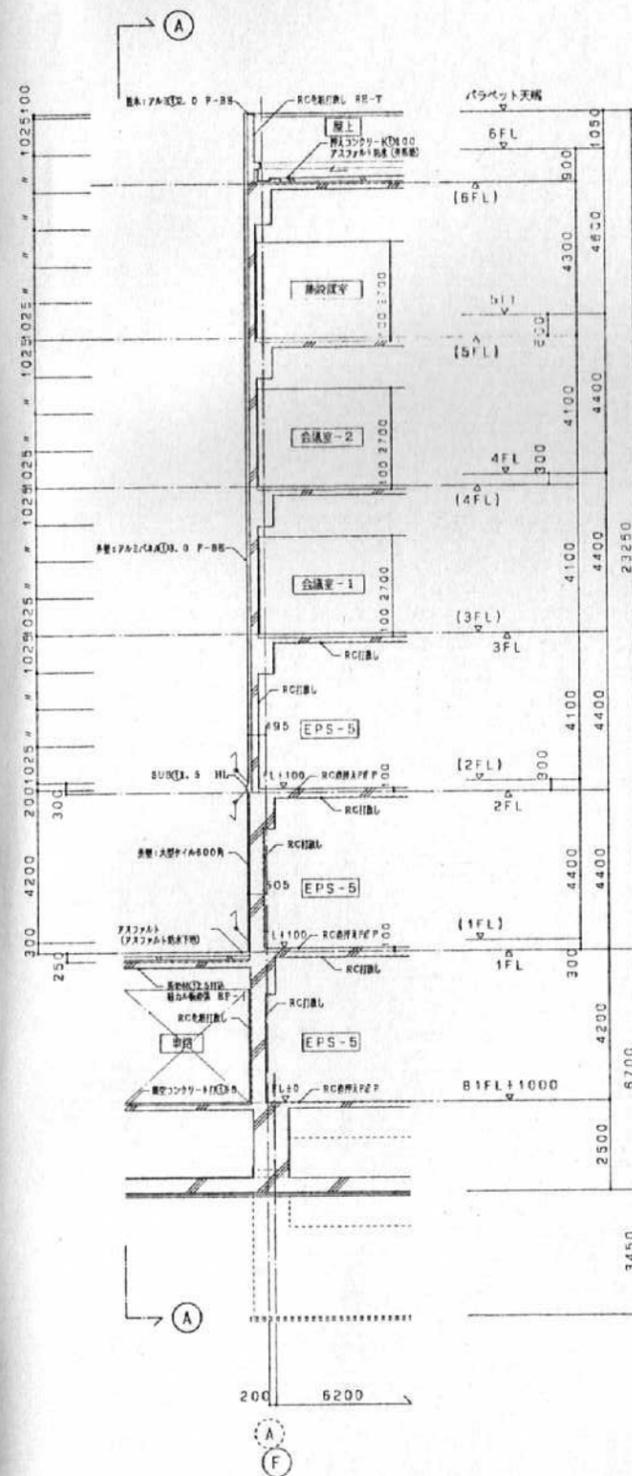

ファン室断面図

竣工図 意-64

原工	H6.4.8		
原工	H8.10.31		
原工			
原工			

戸田 競 盤 組 合	日 建 設 計	戸田競走場総合施設改善第2期工事 建築工事	意 - 64
断面詳細図-6 (1) ~ (1a)			N. T-900328-C