

[illegible]

① EPS-C202	② EPS-C203	③ EPS-C204 02.02.704	④ EPS-C205	⑤ EPS-C206	⑥ EPS-C207	⑦ 17.1
P 最大	P 最大	P 最大	P 最大	P 最大	P 最大	L 2,650

天井点検口(ボード天井部分450×450目地タイプ)100カ所を見込む

日建設計

③ — 33


No. T - 900.328 - M



凡	例
---	---

特記無し限り下記の通り
天井点検口(ボード天井部分450×450目地タイプ)70カ所を見込む
天井点検口(スチール孔眼パネル天井部分)30カ所を見込む

	— 34
No. T-900328-M	

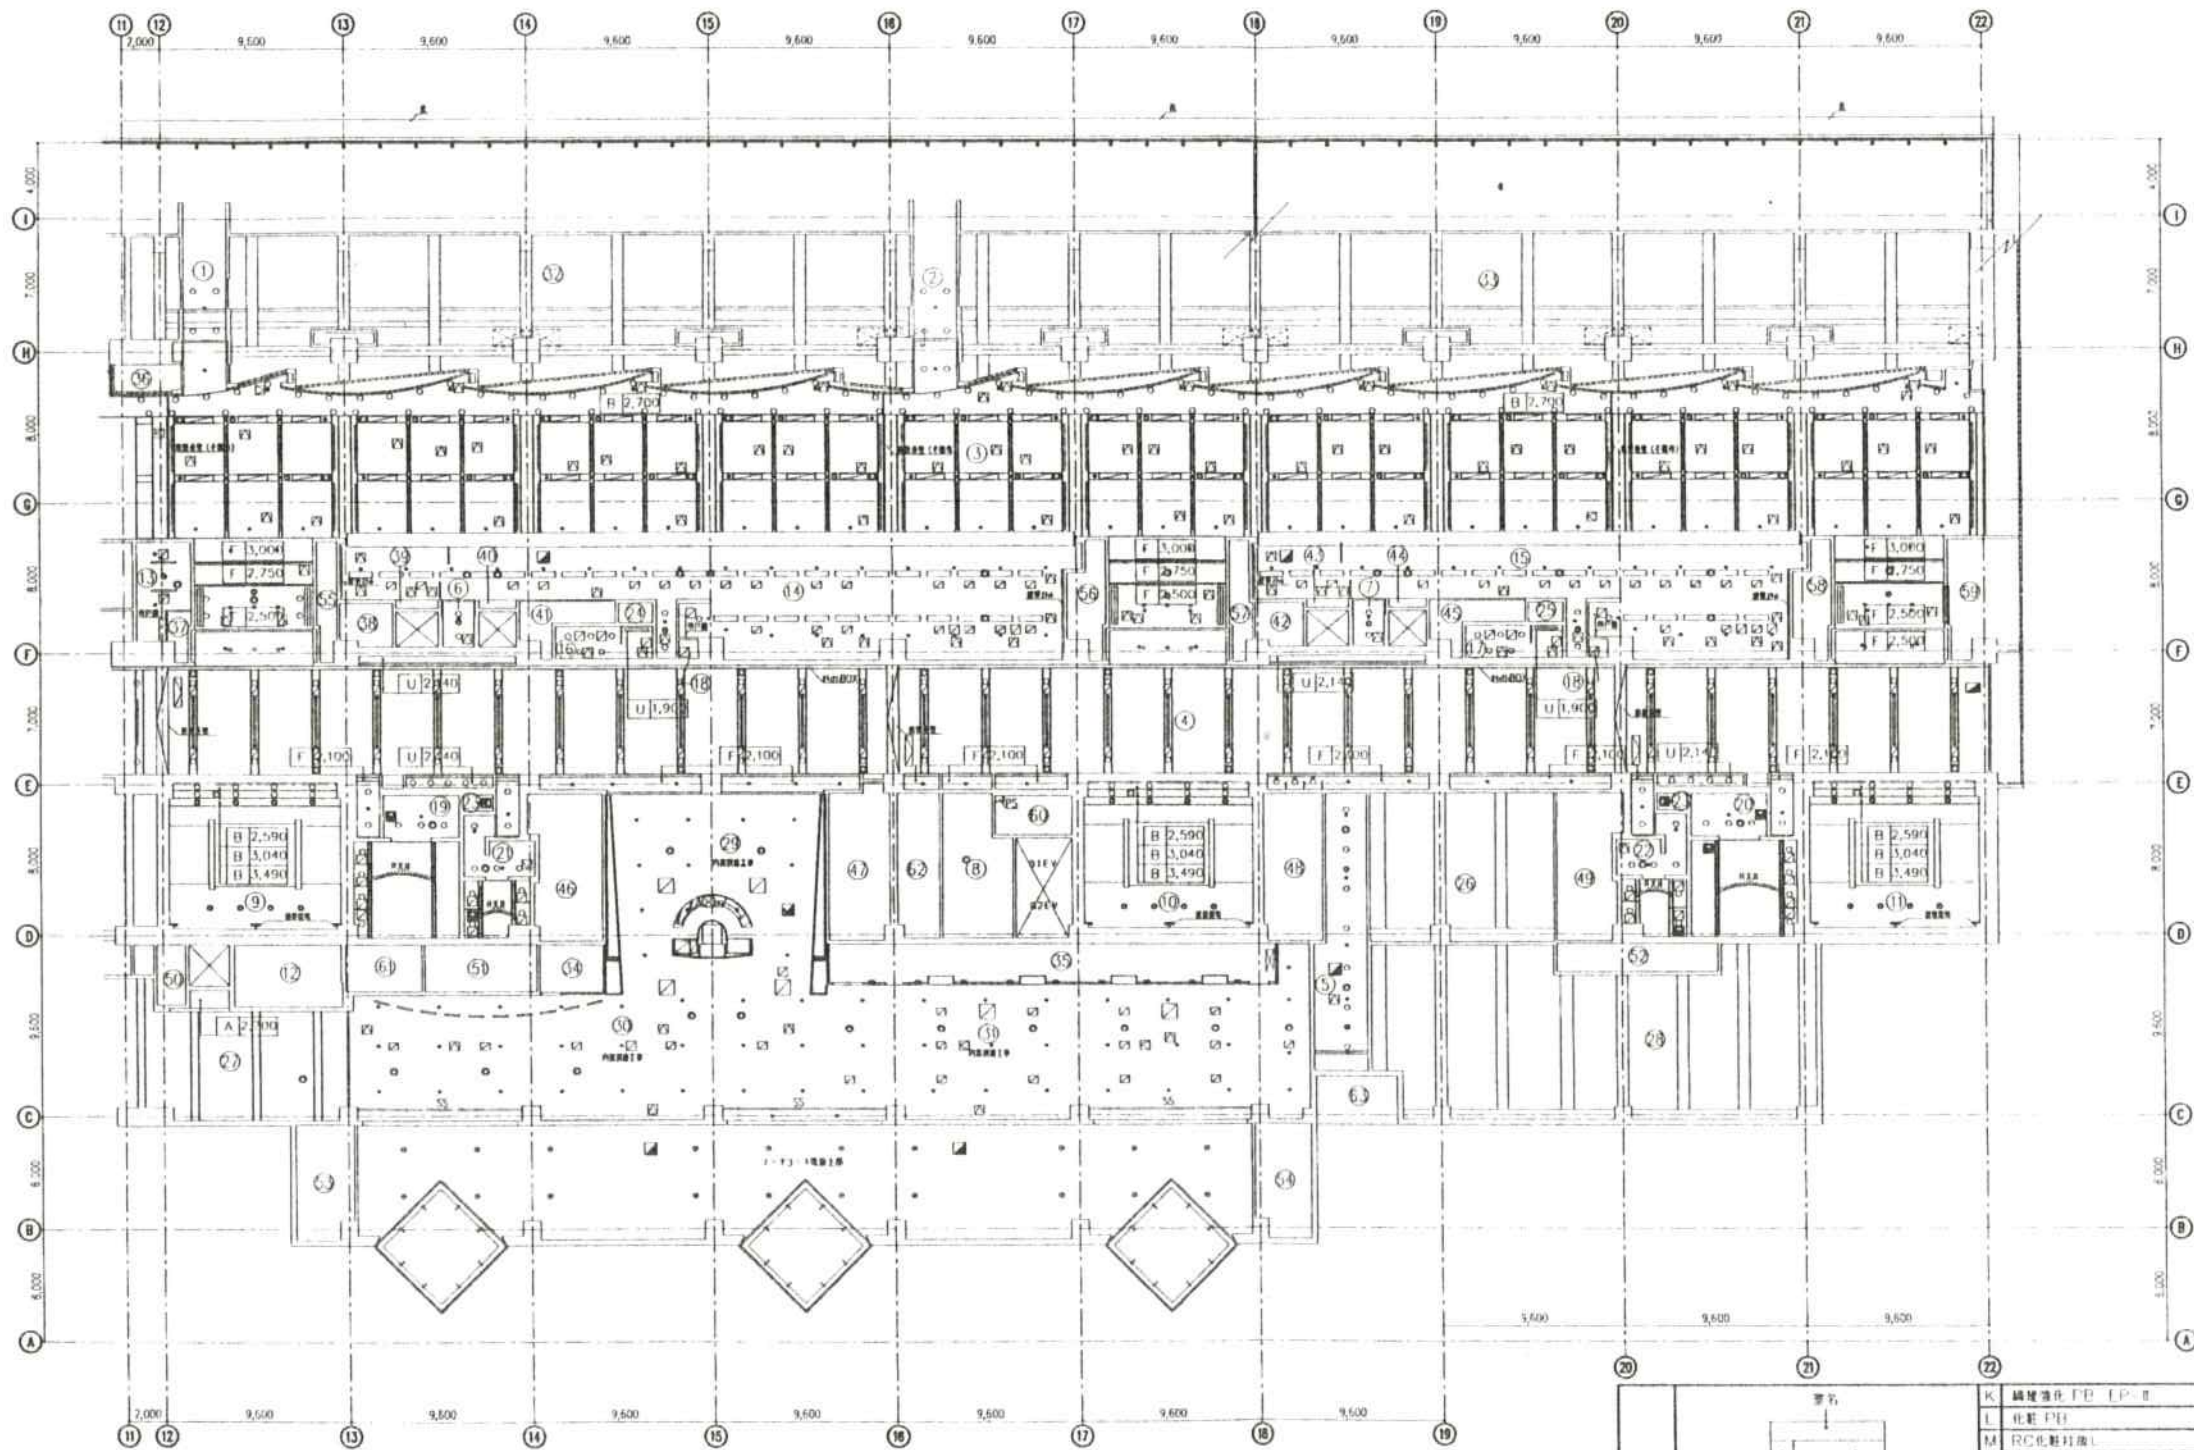


1	2	3	4	5	6	7	8	9	10	11	12

特記事項下記の通り
天井点検口(ボア天井部分450×450目地タイプ)60ヶ所を施す
天井点検口(スチール孔用パネル天井部分)30ヶ所を施す

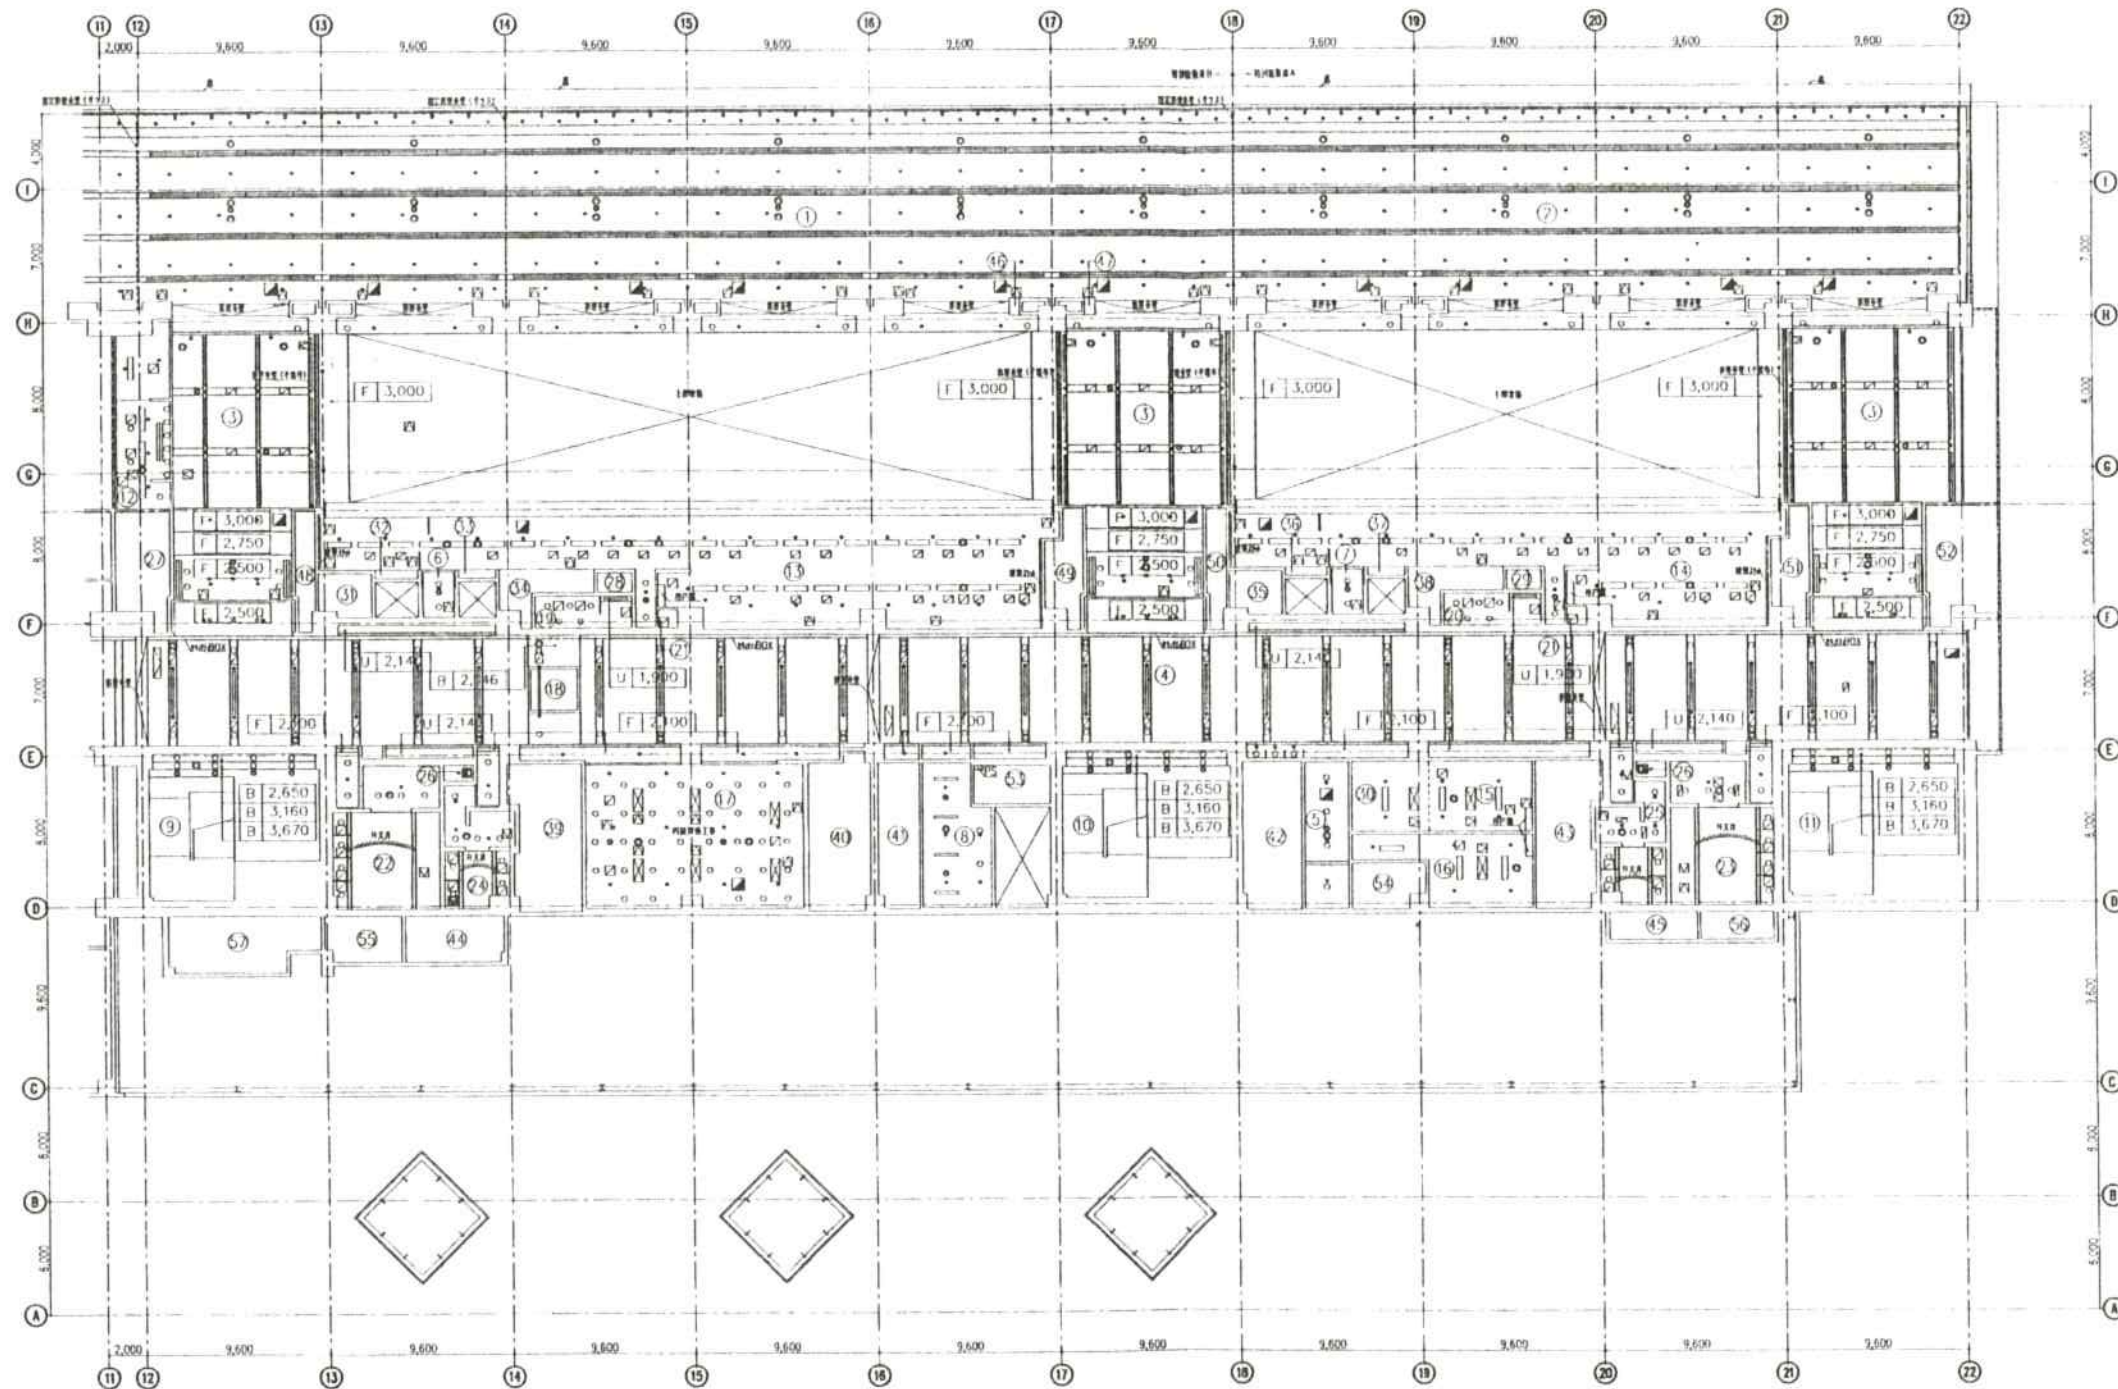


竣工図 意-36

竣工図	意-36

特記欄を参照下記の通り
天井高(天井部分)450×450目地タイプ60カ所を見込む
天井高(天井部分)50カ所を見込む


戸田競艇組合


日建設計

戸田競艇組合施設改善第3期工事
建築工事

5階天井伏図

意-36
No. T-900328-M

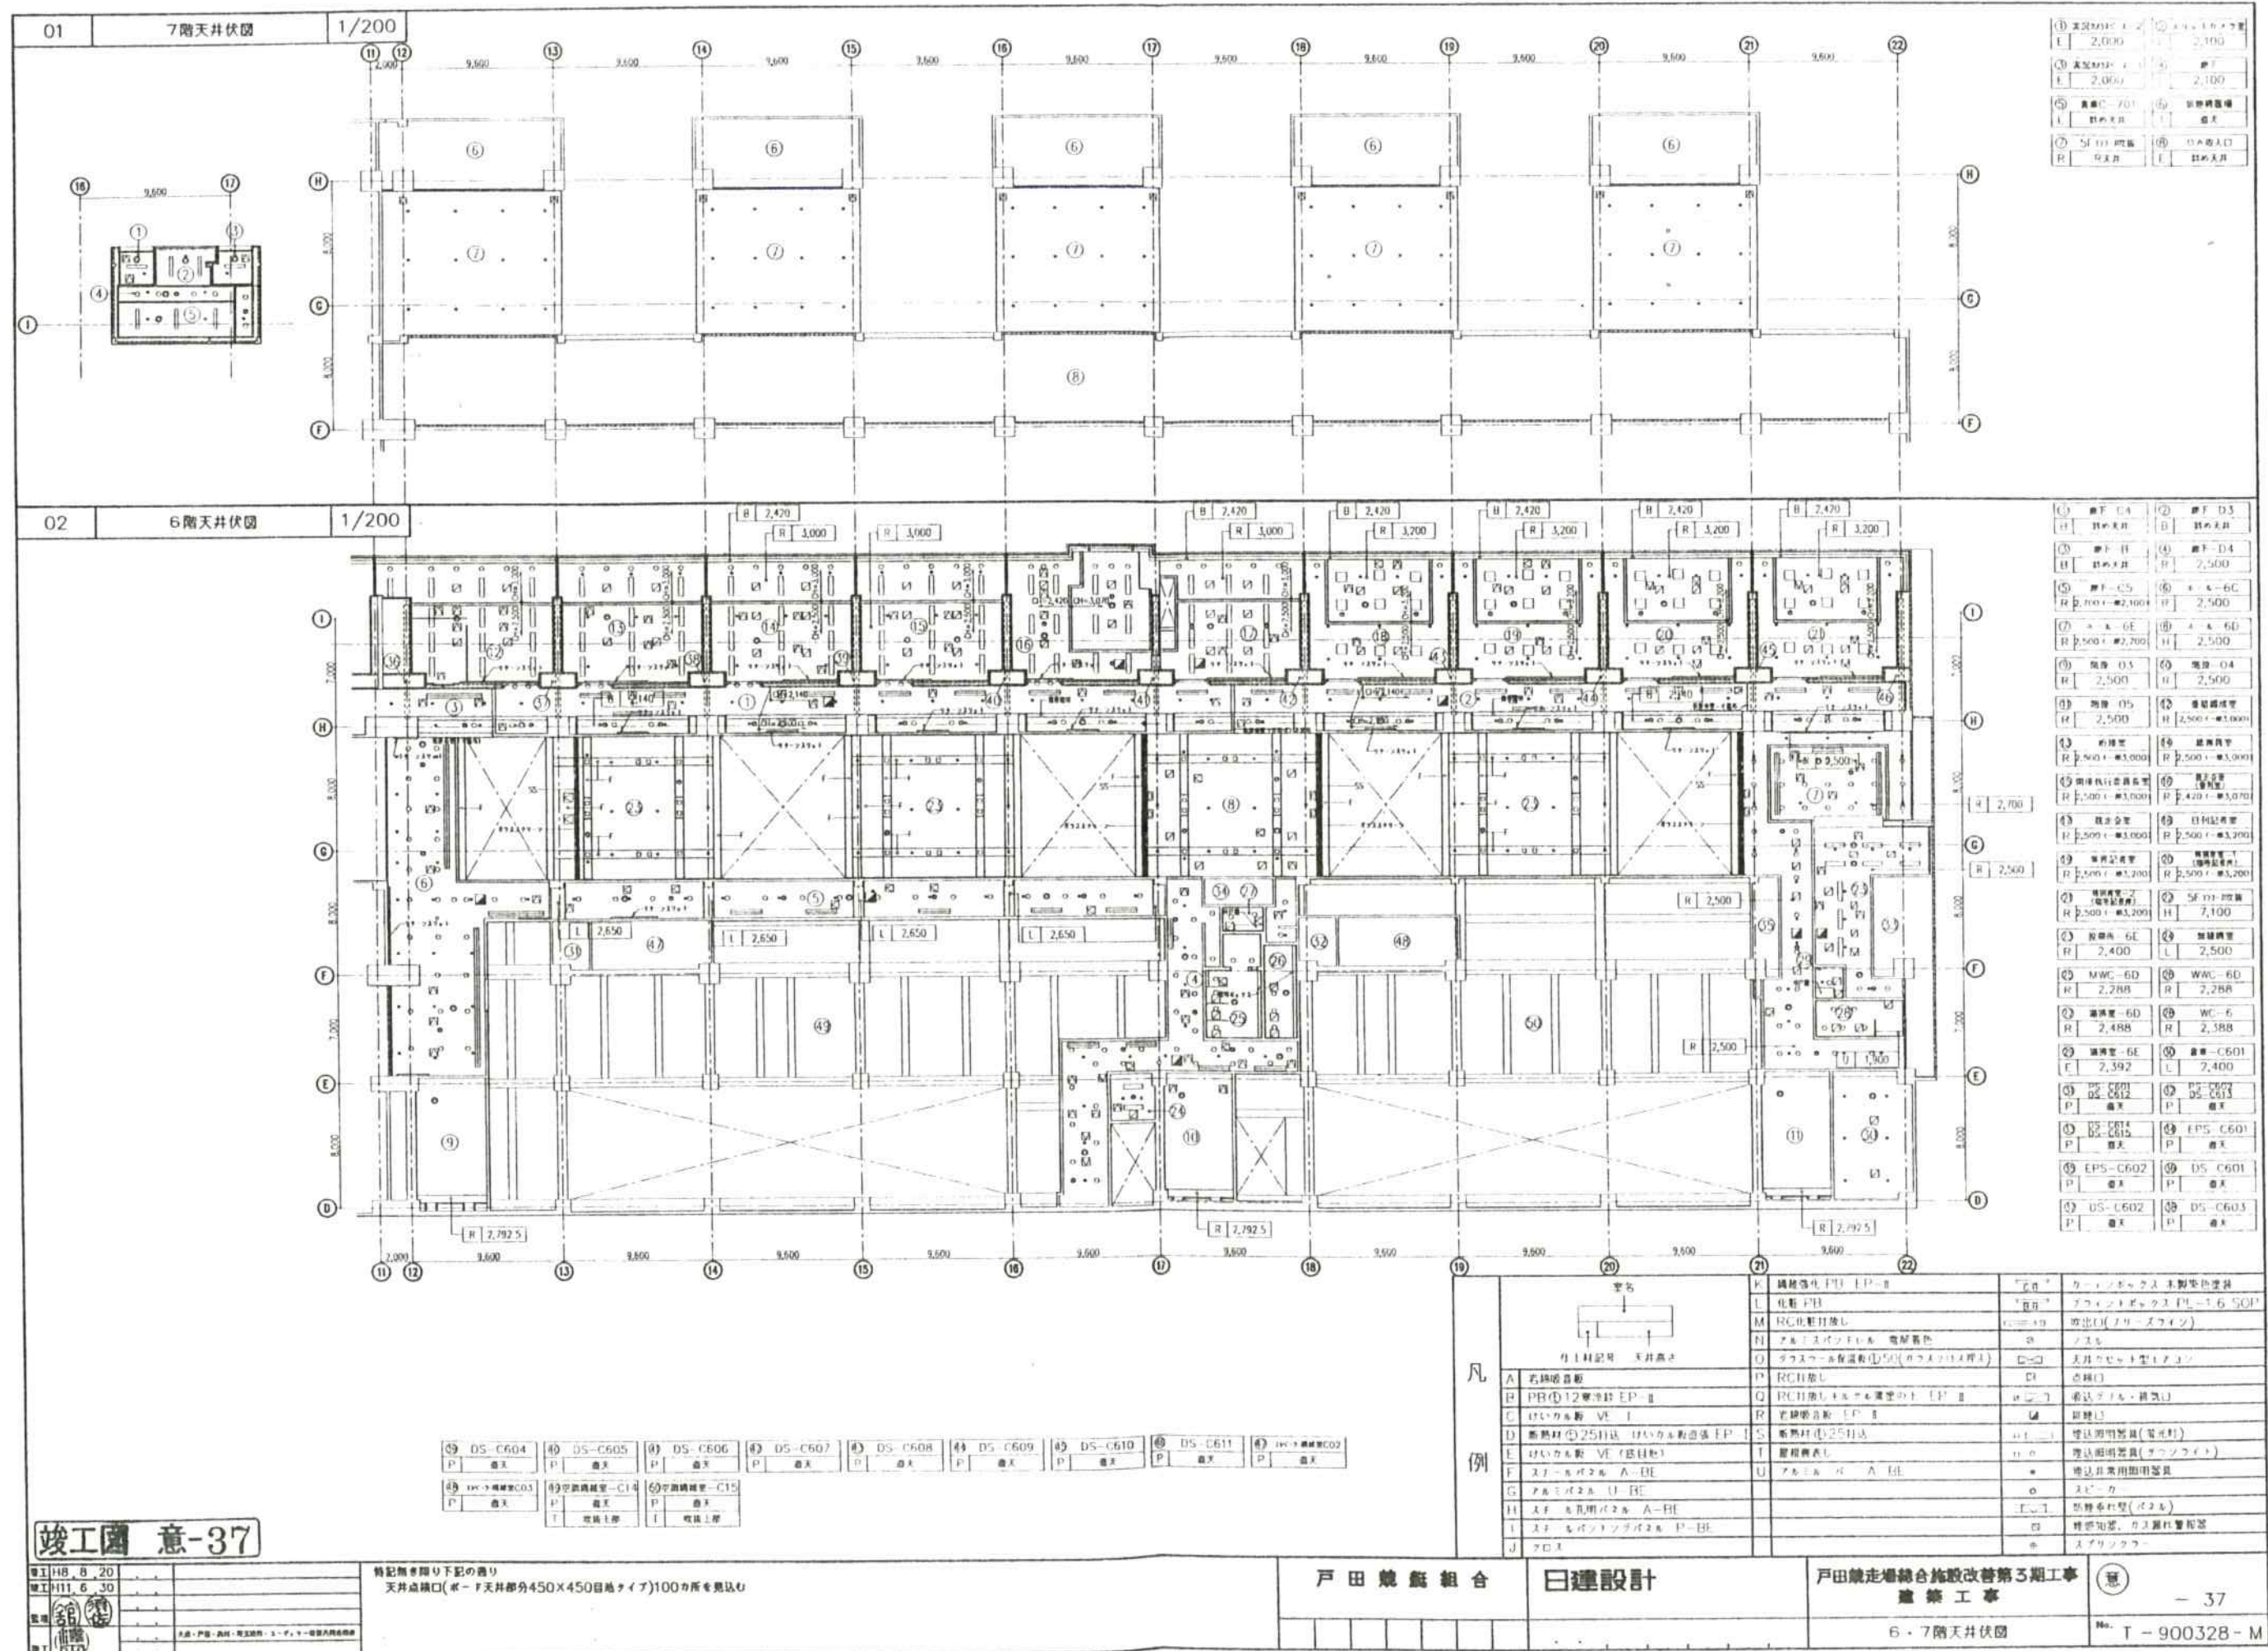

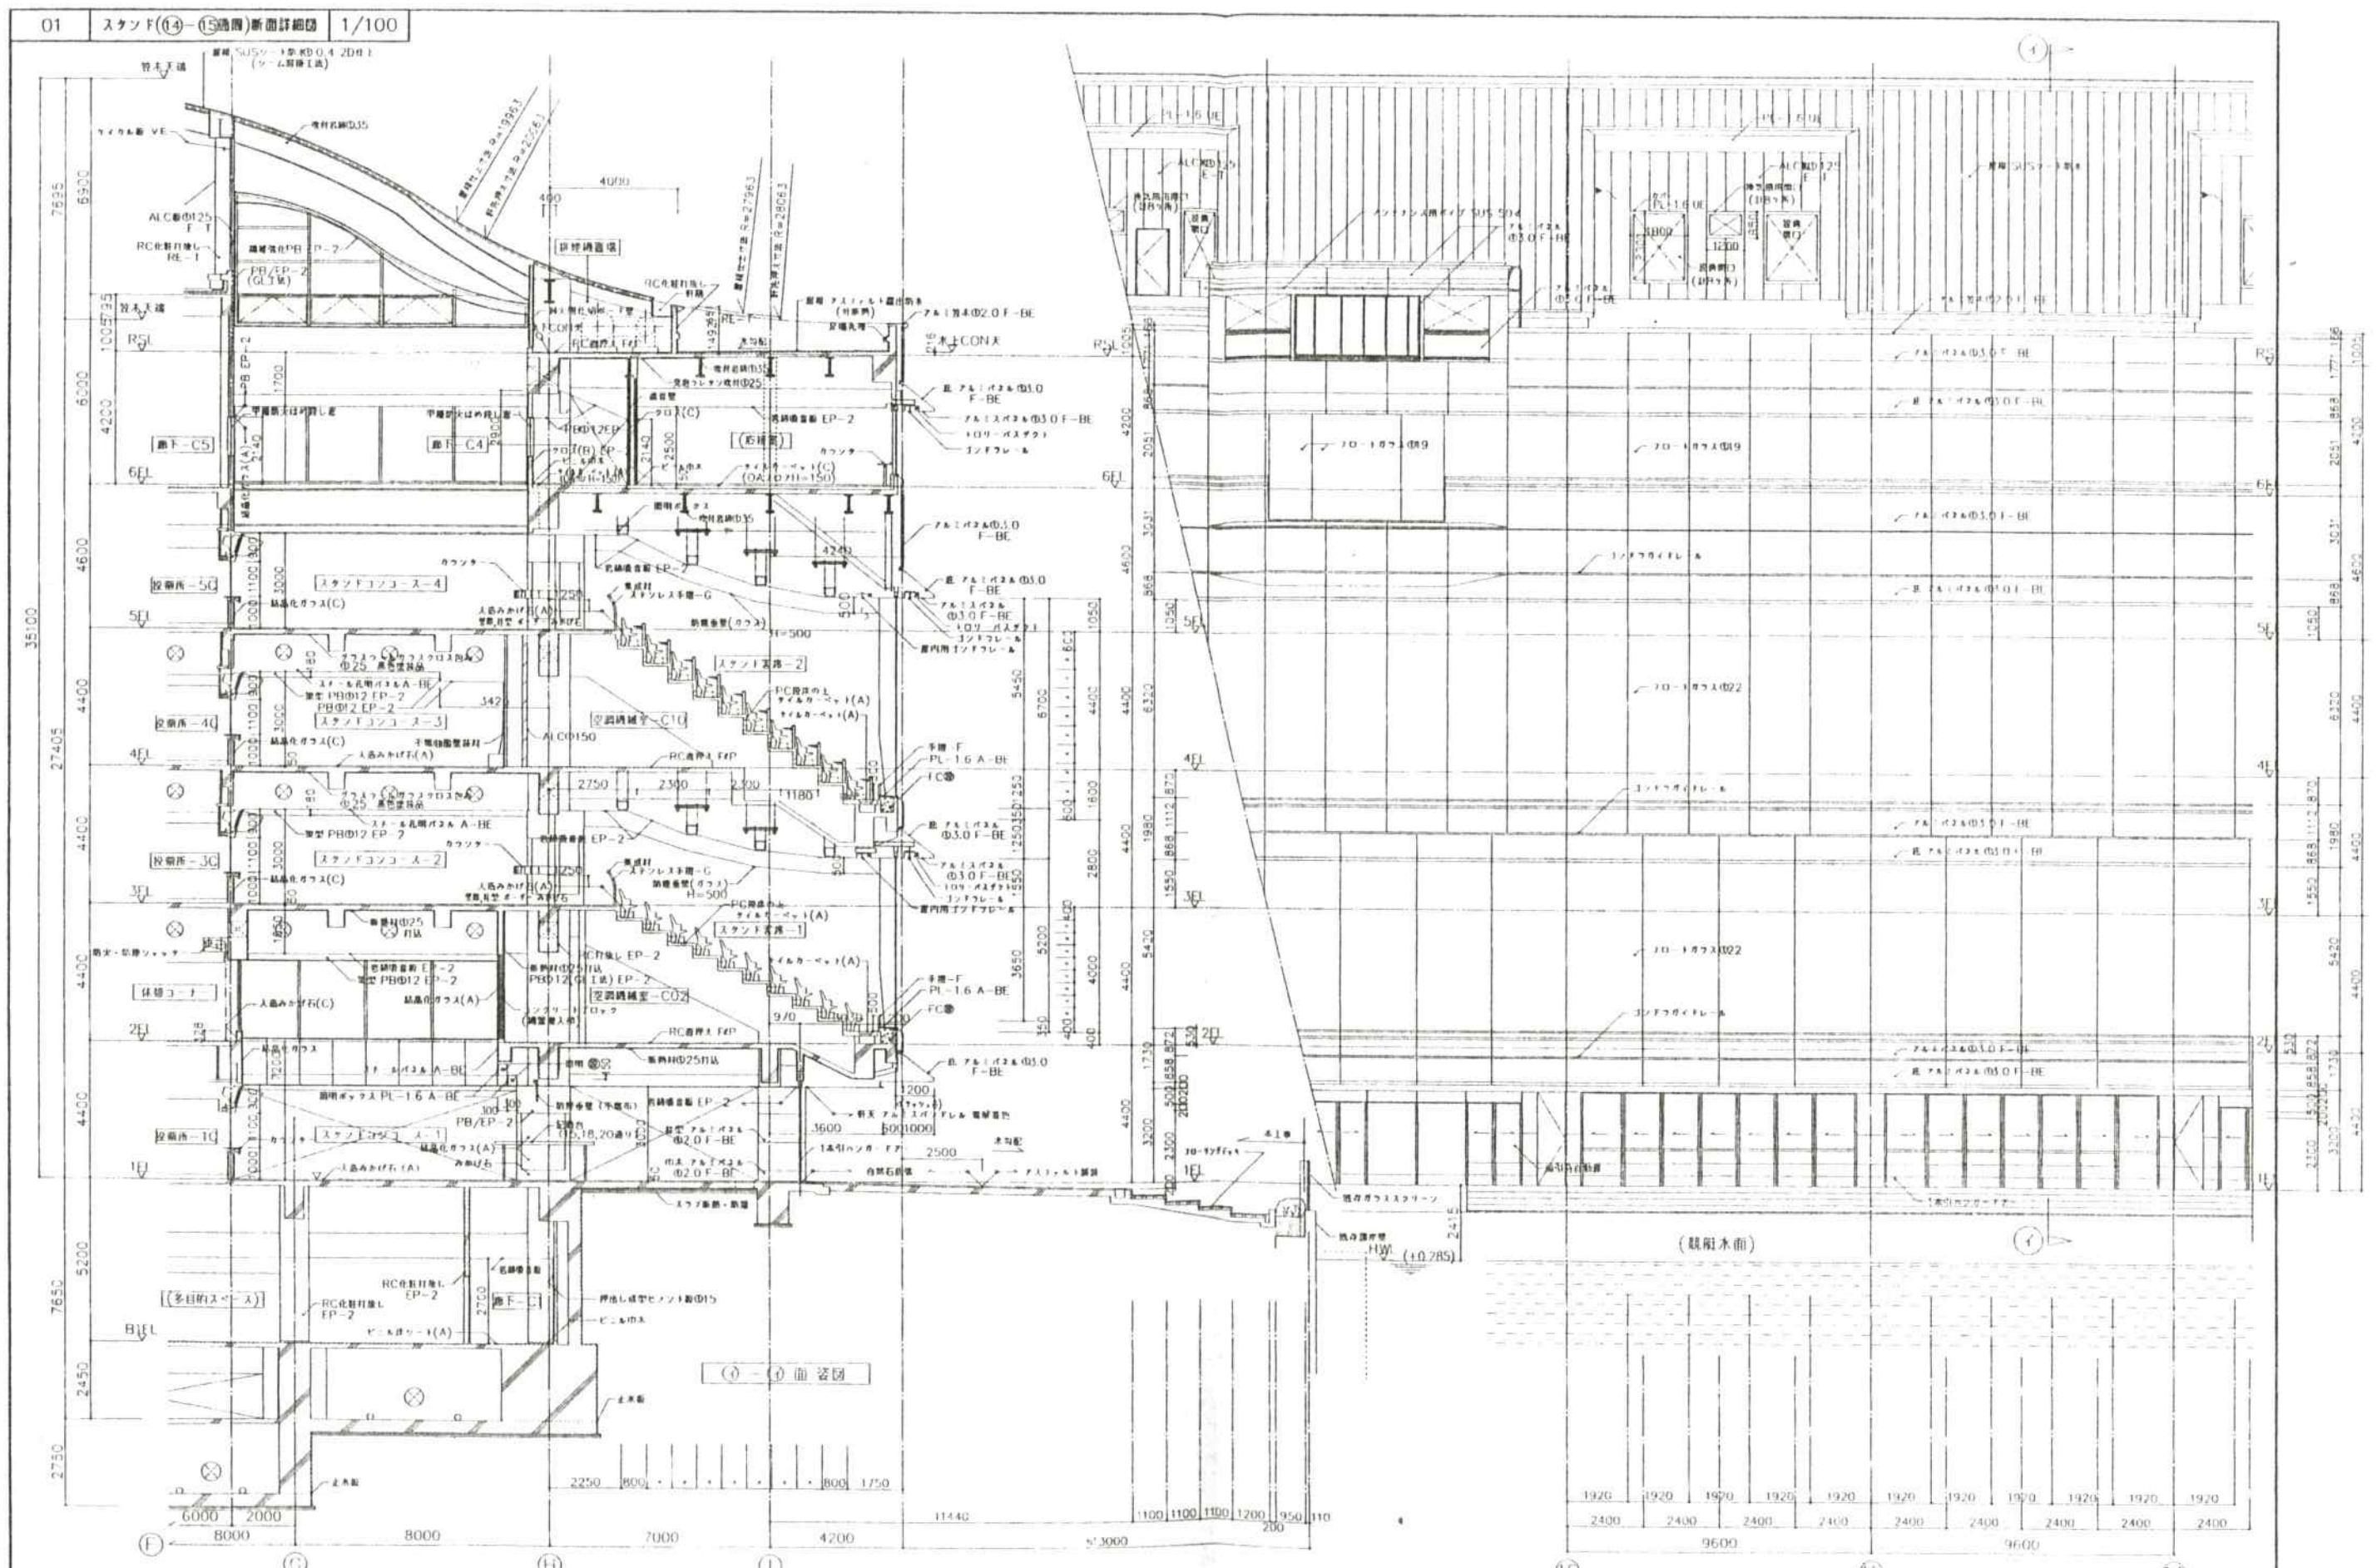

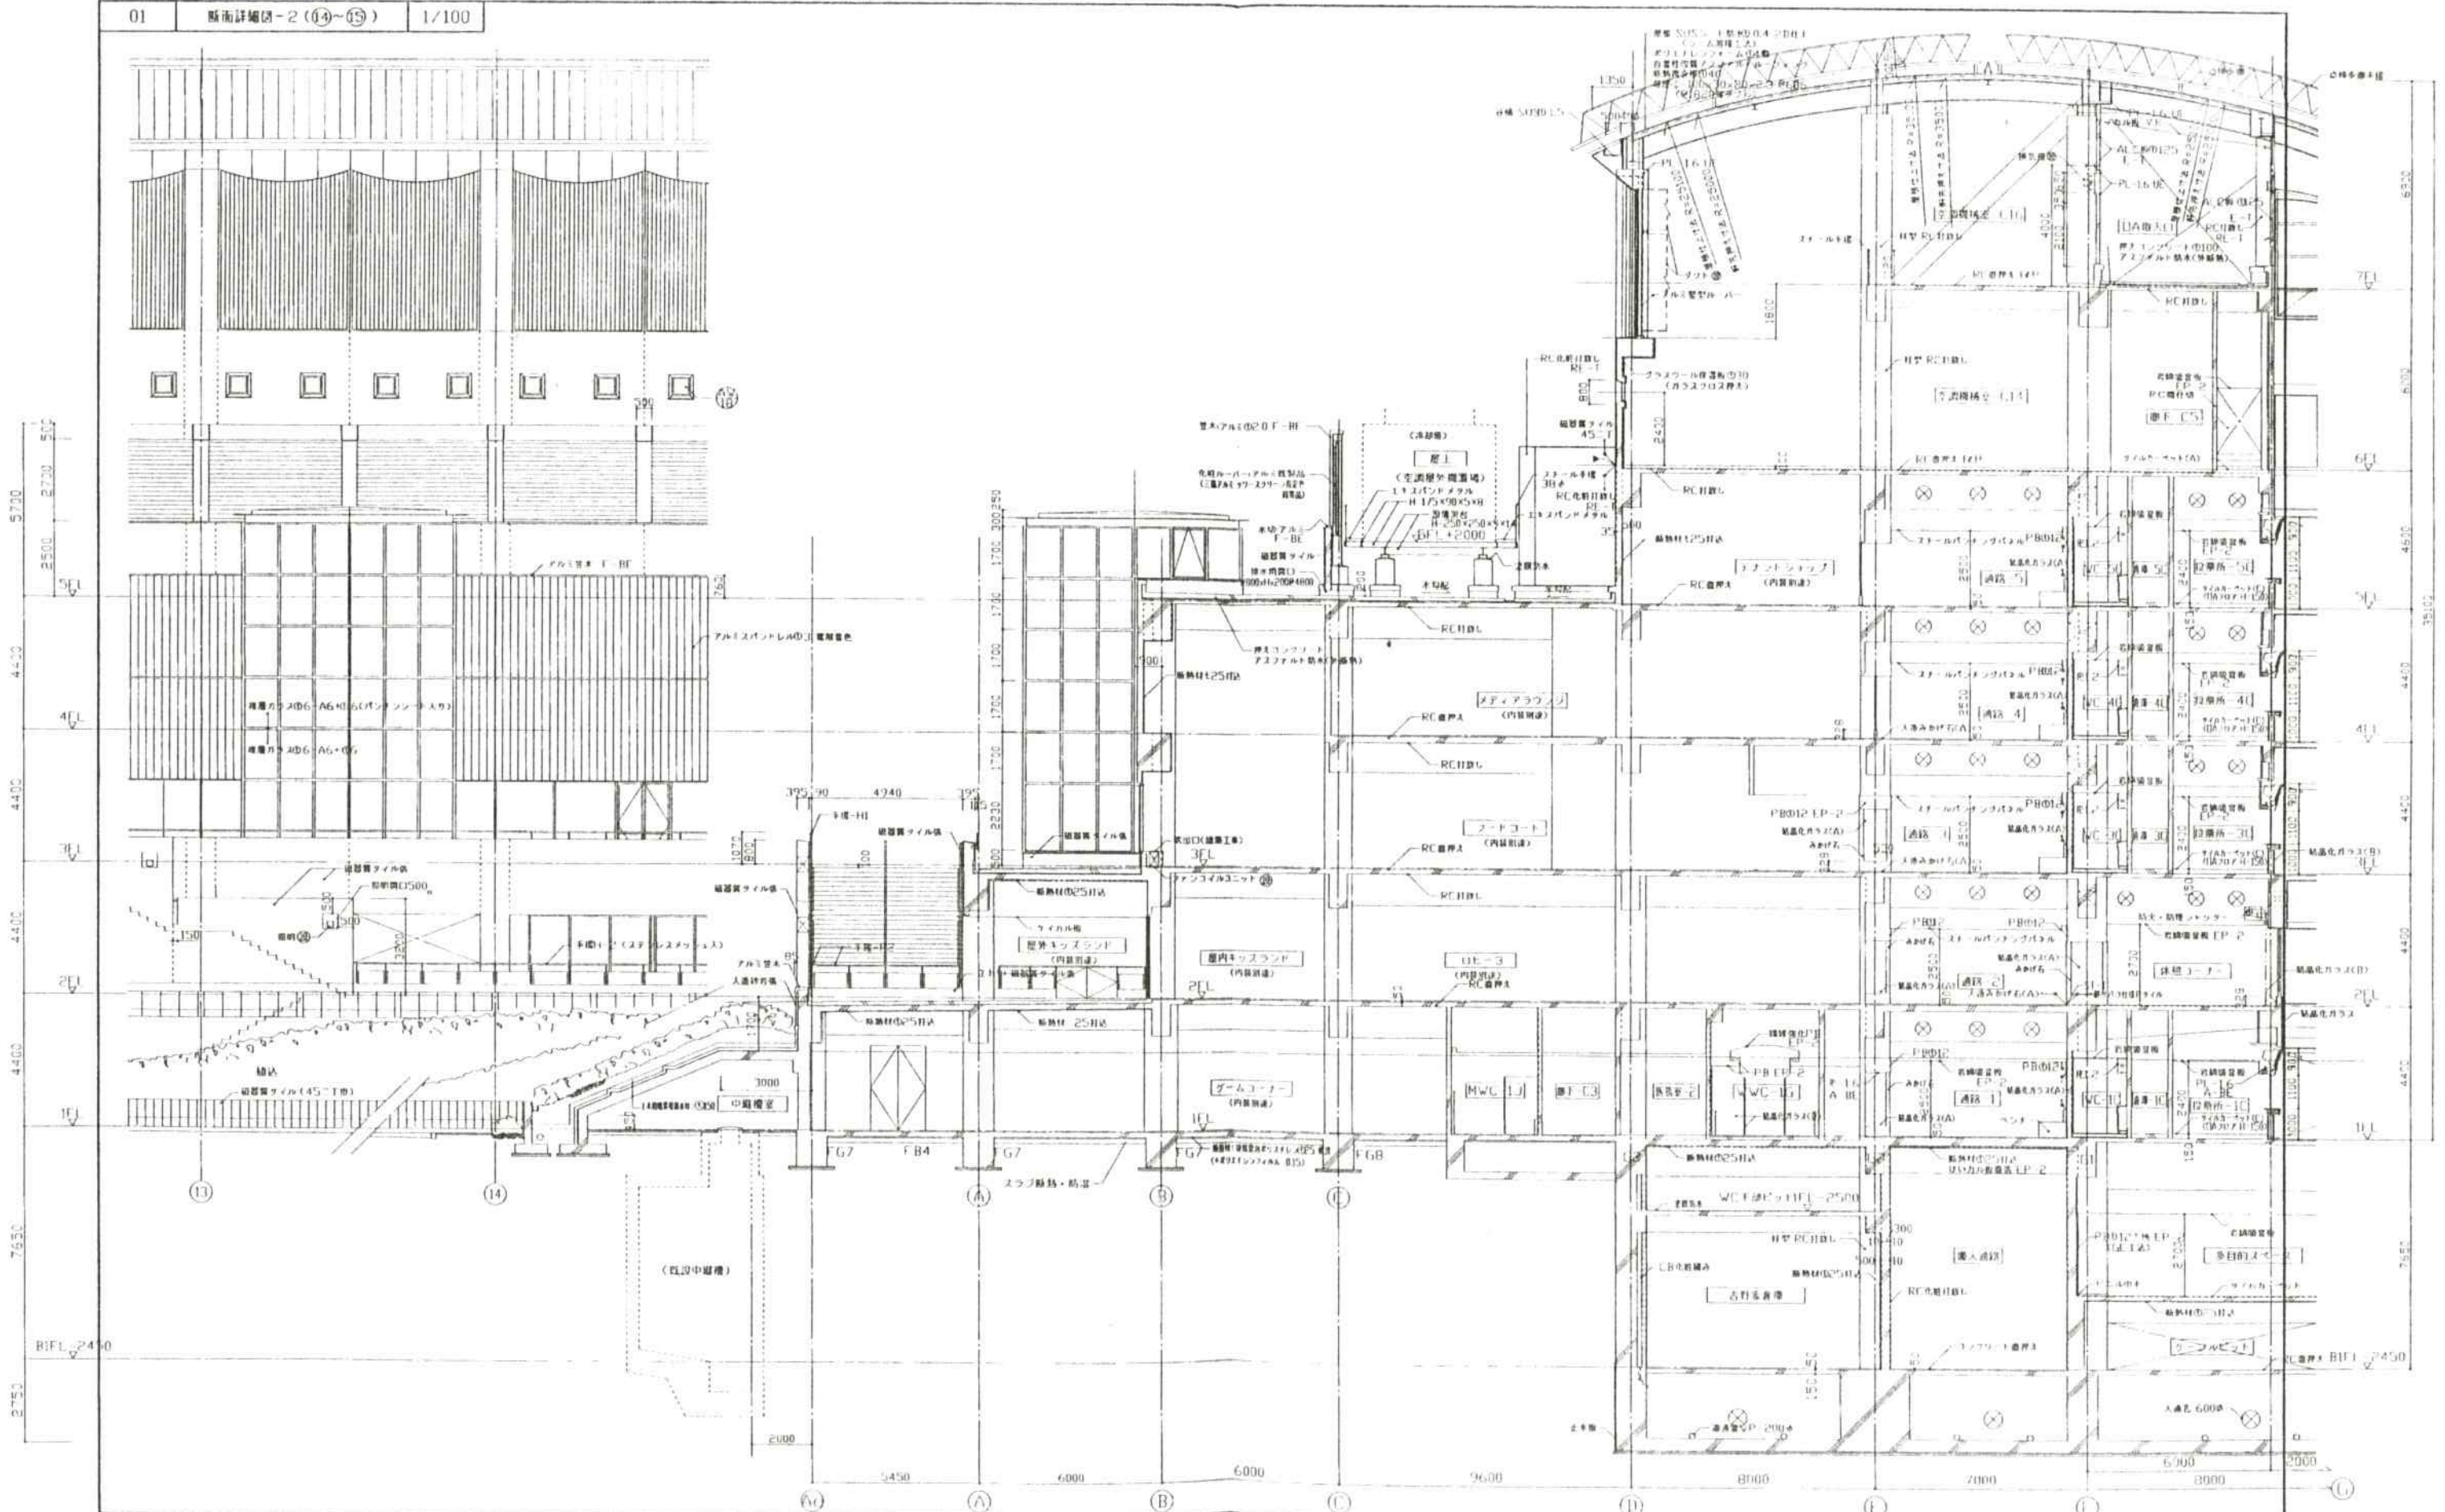


図1 H8.8.20	
図2 H11.6.30	
図3	
図4	
図5	

特記事項
・外壁の見えかたは断部は省略メッキ処理を要す

竣工図 意-56

建築工事

意 - 56

断面詳細図-2 (14~15)

No. 1-900328-M

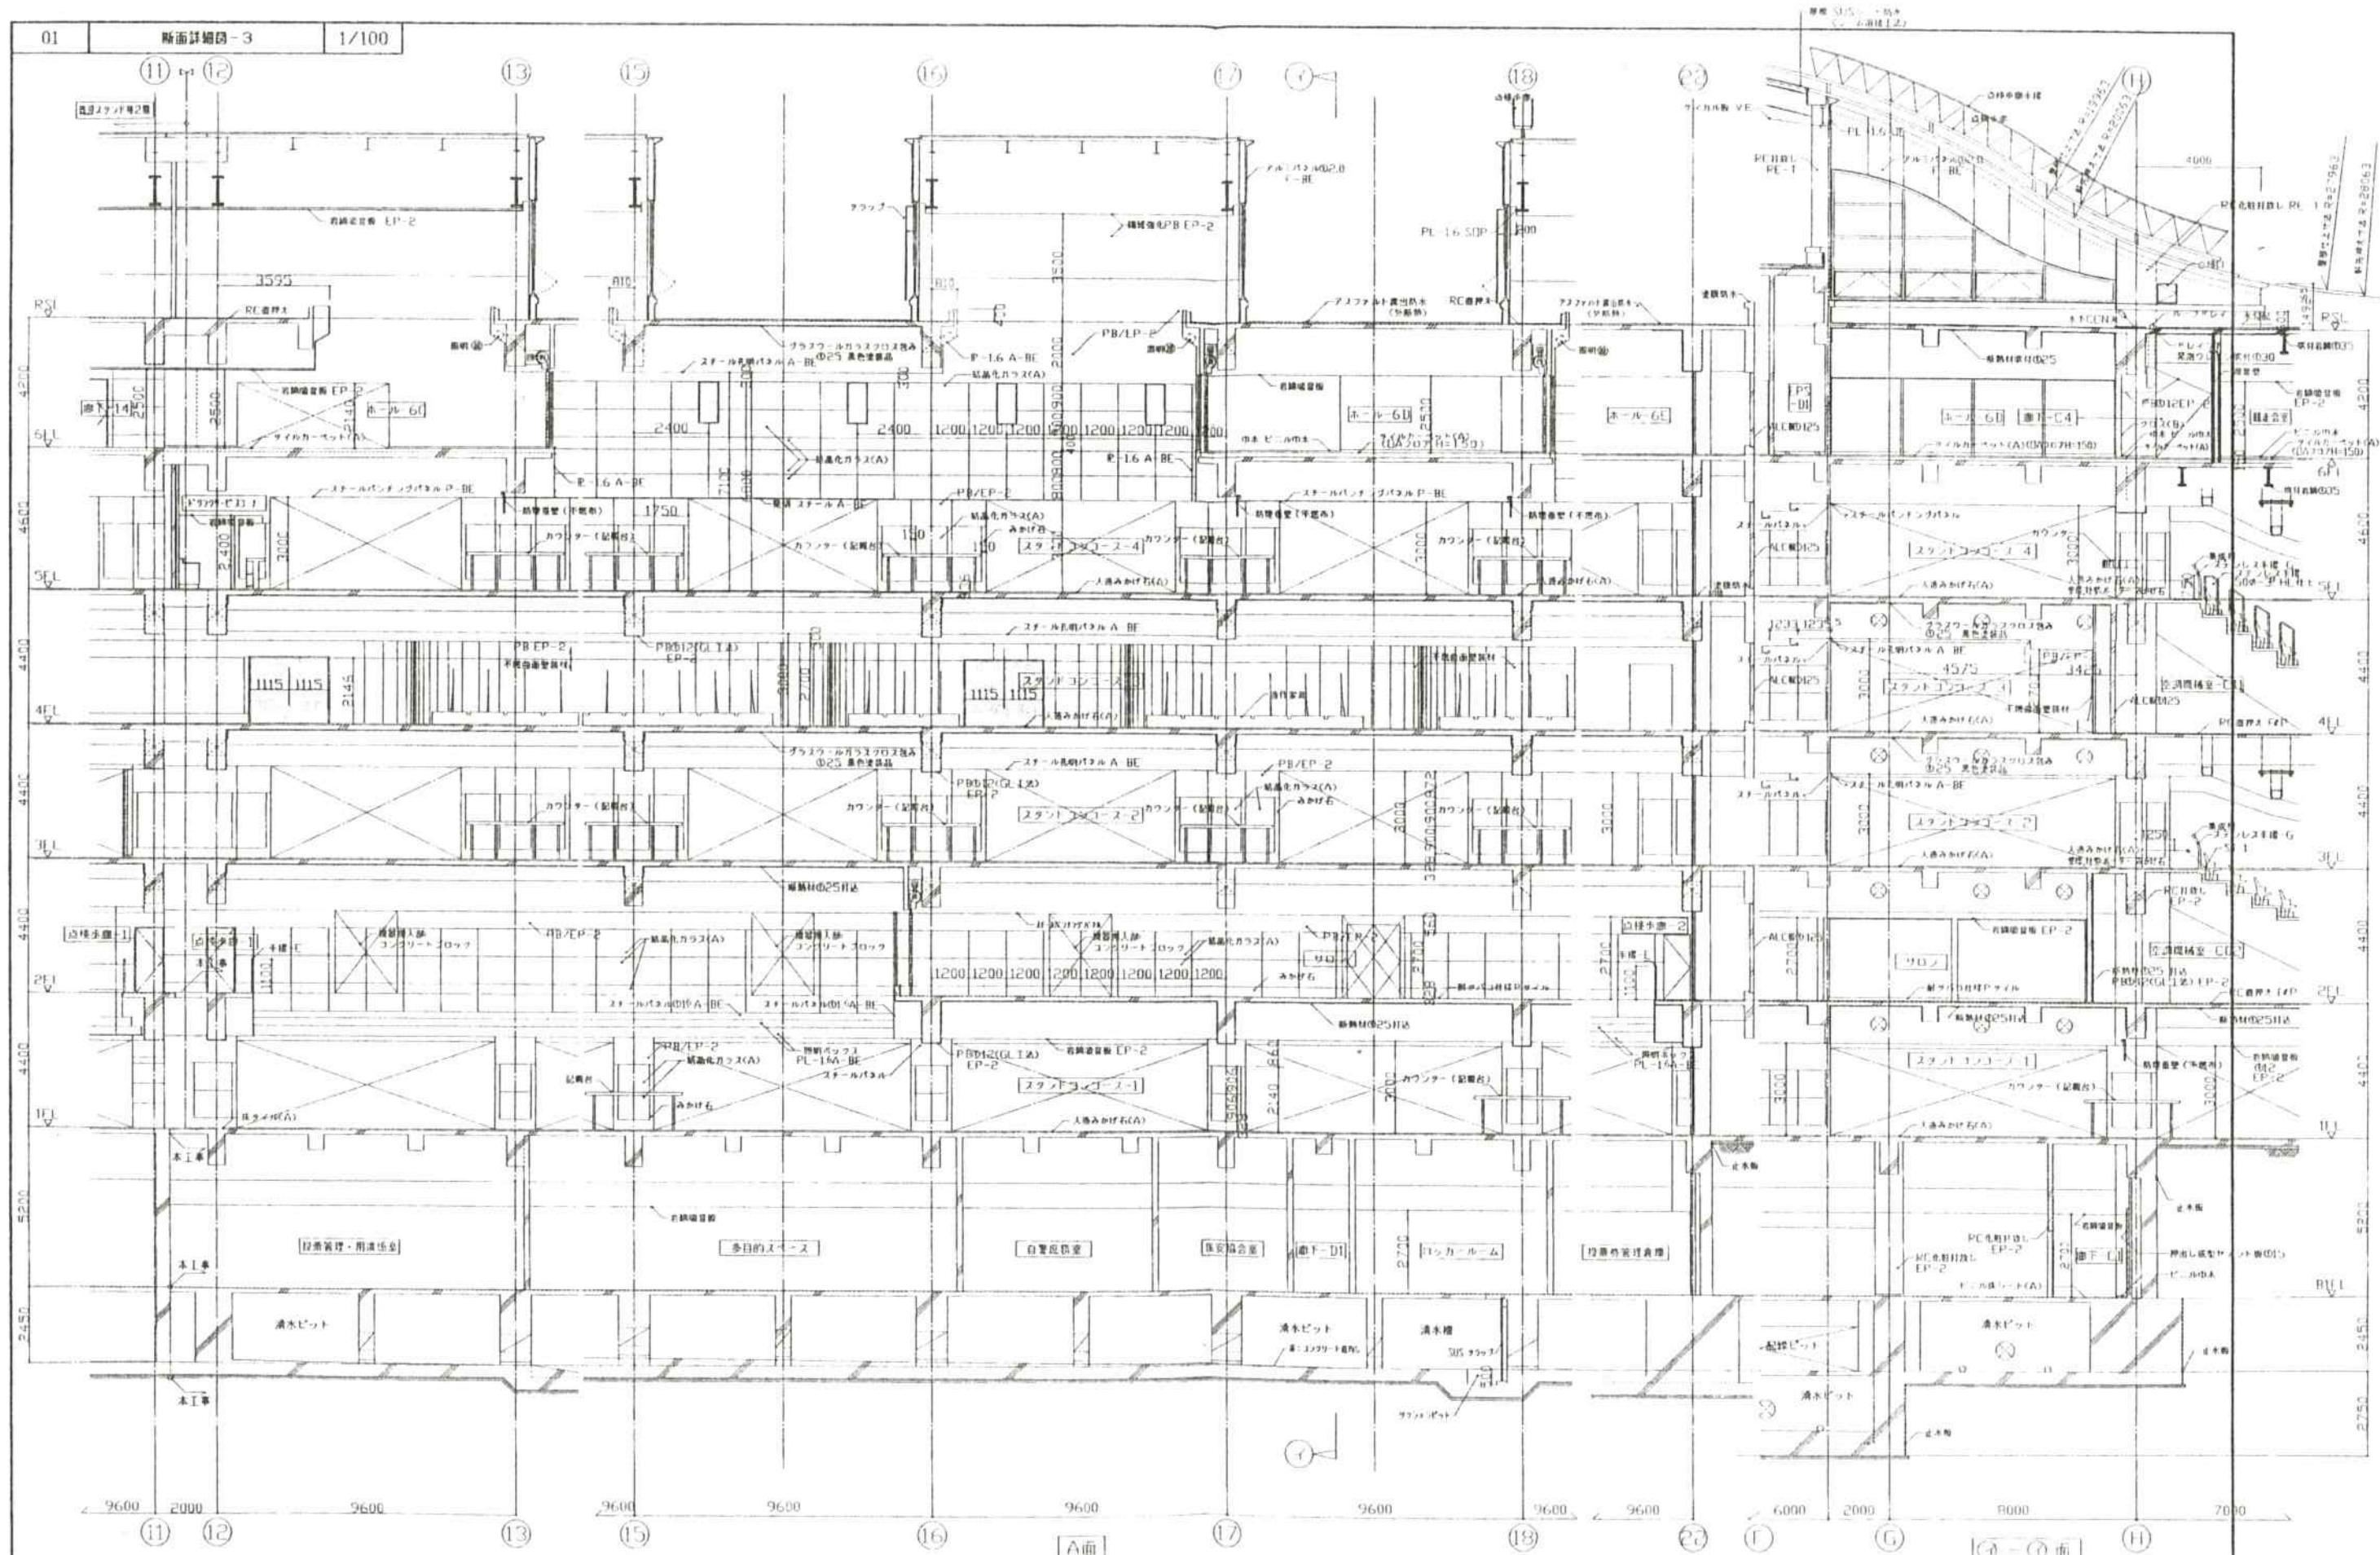

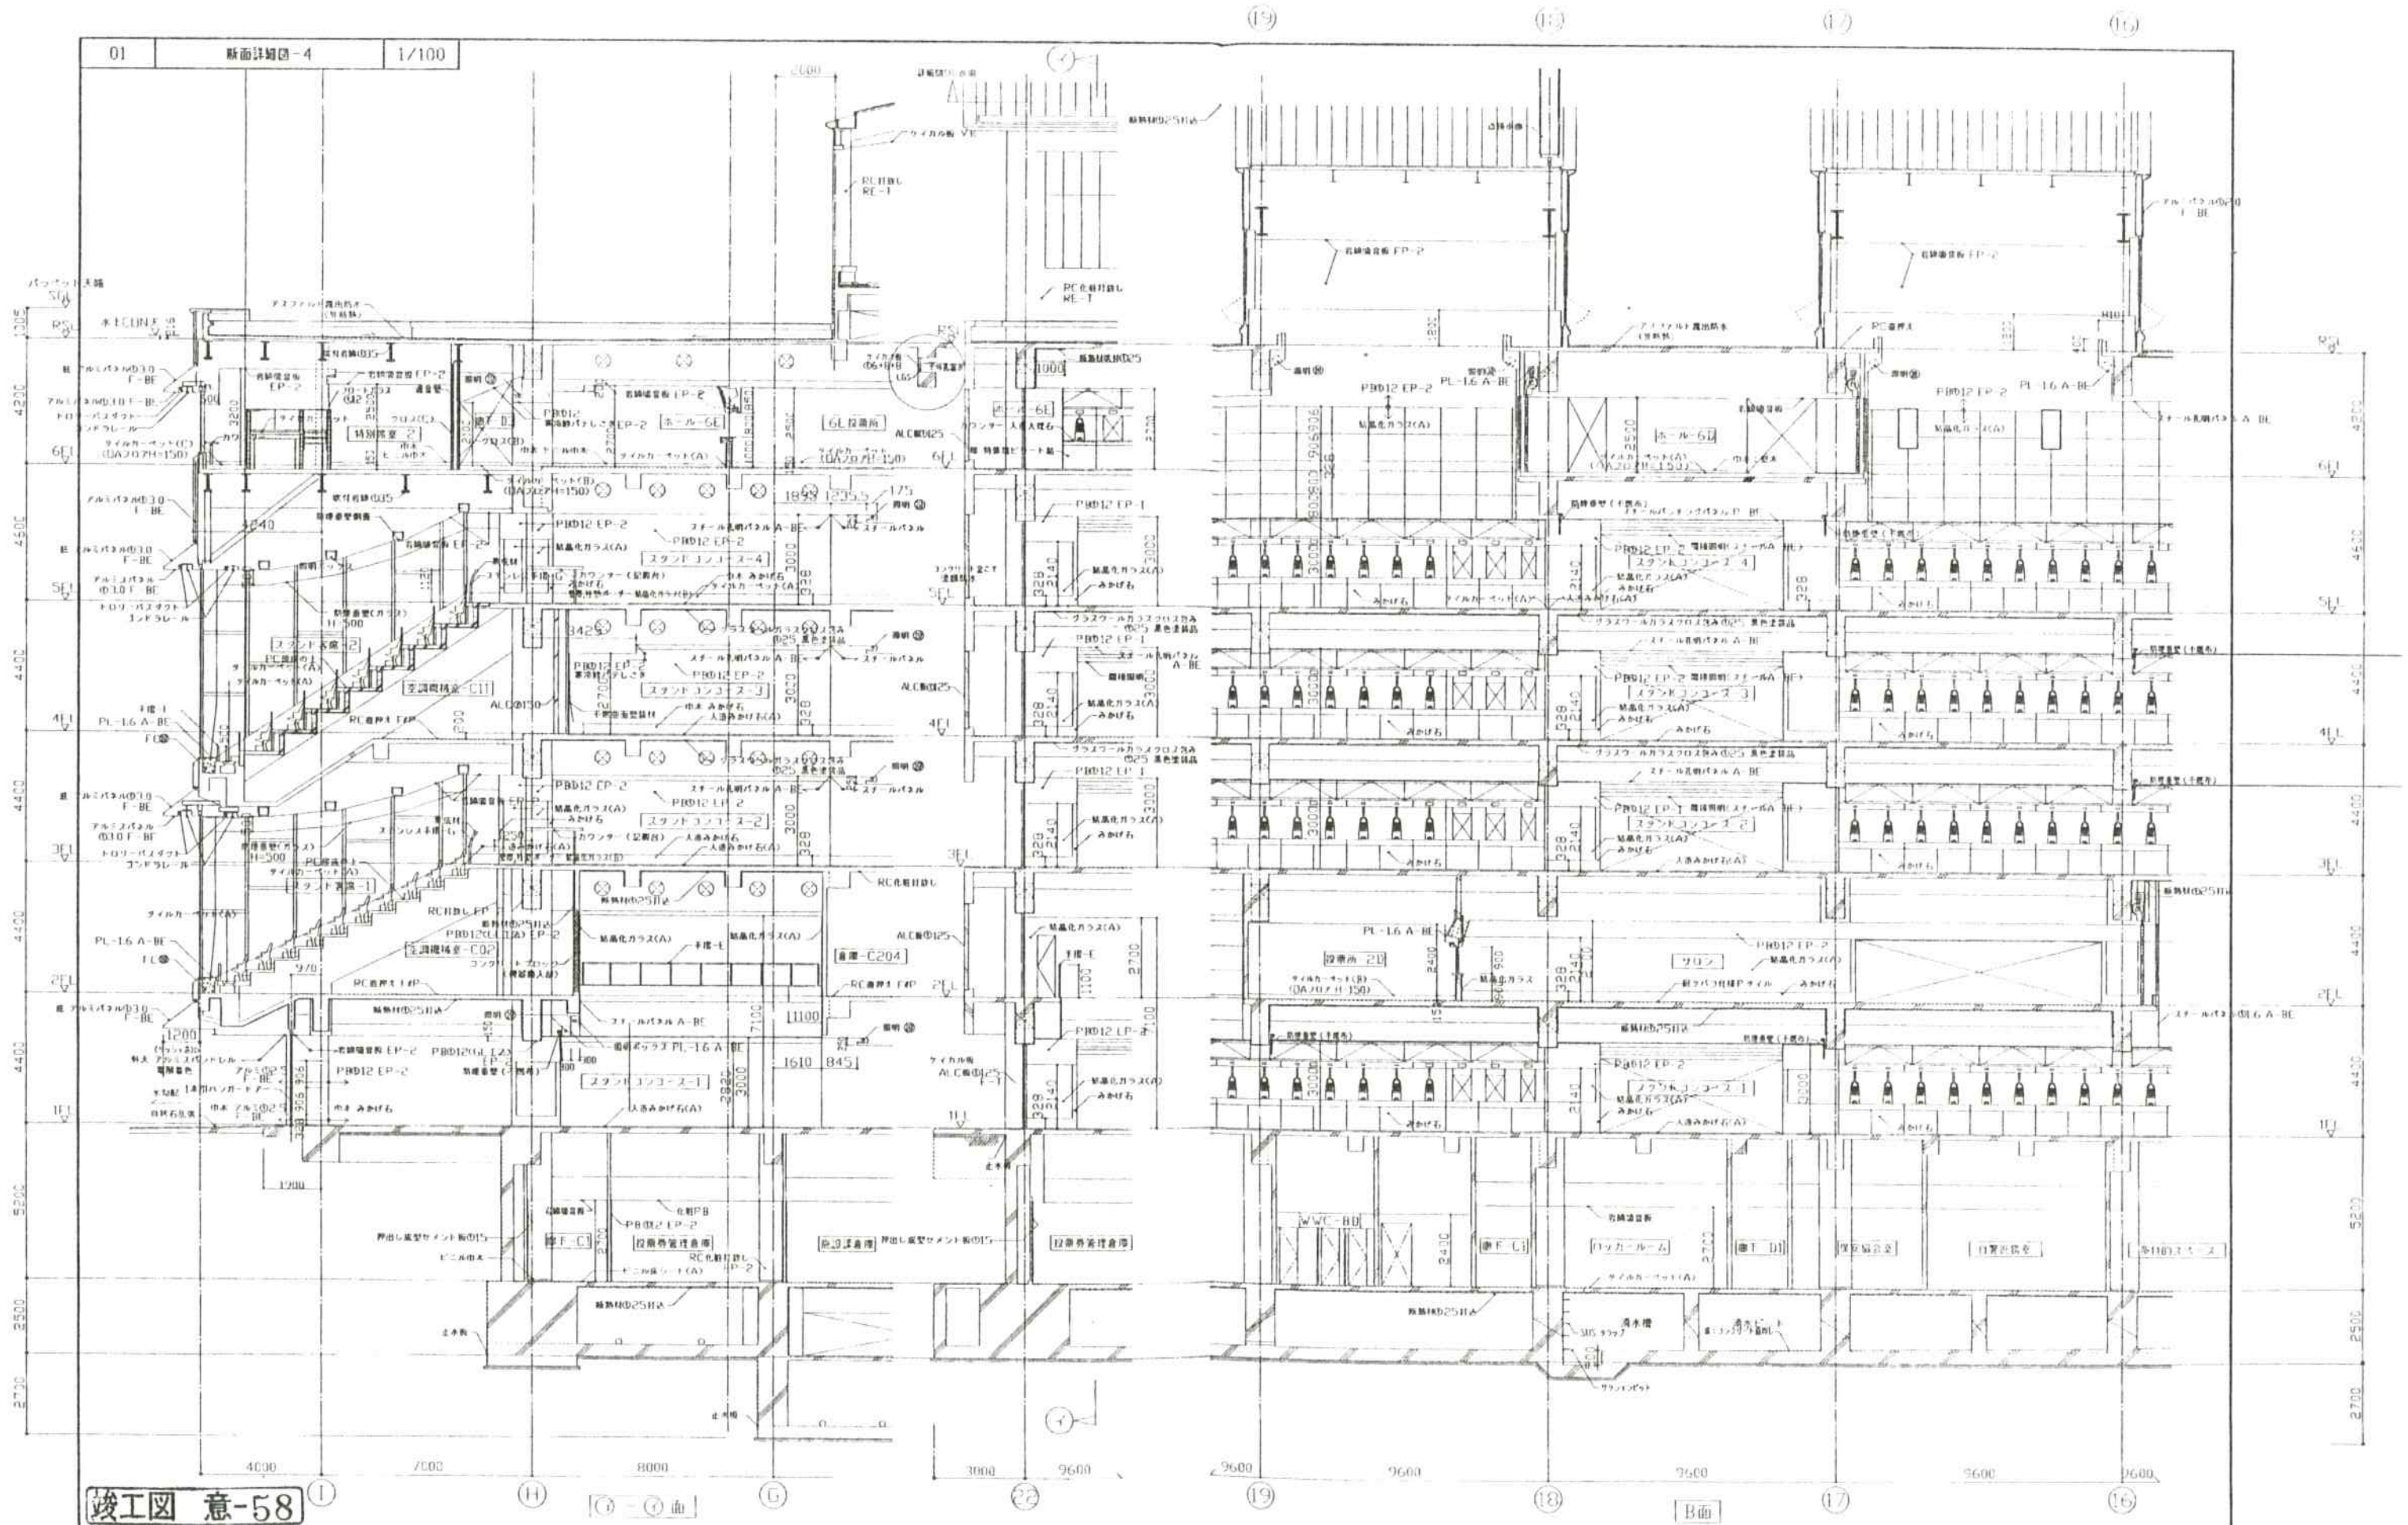

竣工図 意-58

竣工図	意-58
竣工日	平成 8 年 8 月 20 日

※ 竣工図は、竣工時の実況を基に作成したもので、竣工後の変更は、変更図で示す。
 ・ 竣工図は、竣工時の実況を基に作成したもので、竣工後の変更は、変更図で示す。

戸田 誠 監 日 建設

日 建設

戸田誠走場総合施設改善第3期工事
 建築工事

意 - 58

断面詳細図-4 (G-H)

No. T-900328-M

