


H8, 6.20		
H11, 6.30		

(空) (通し番号 43)
 9 - 3

No. T - 900328 - M

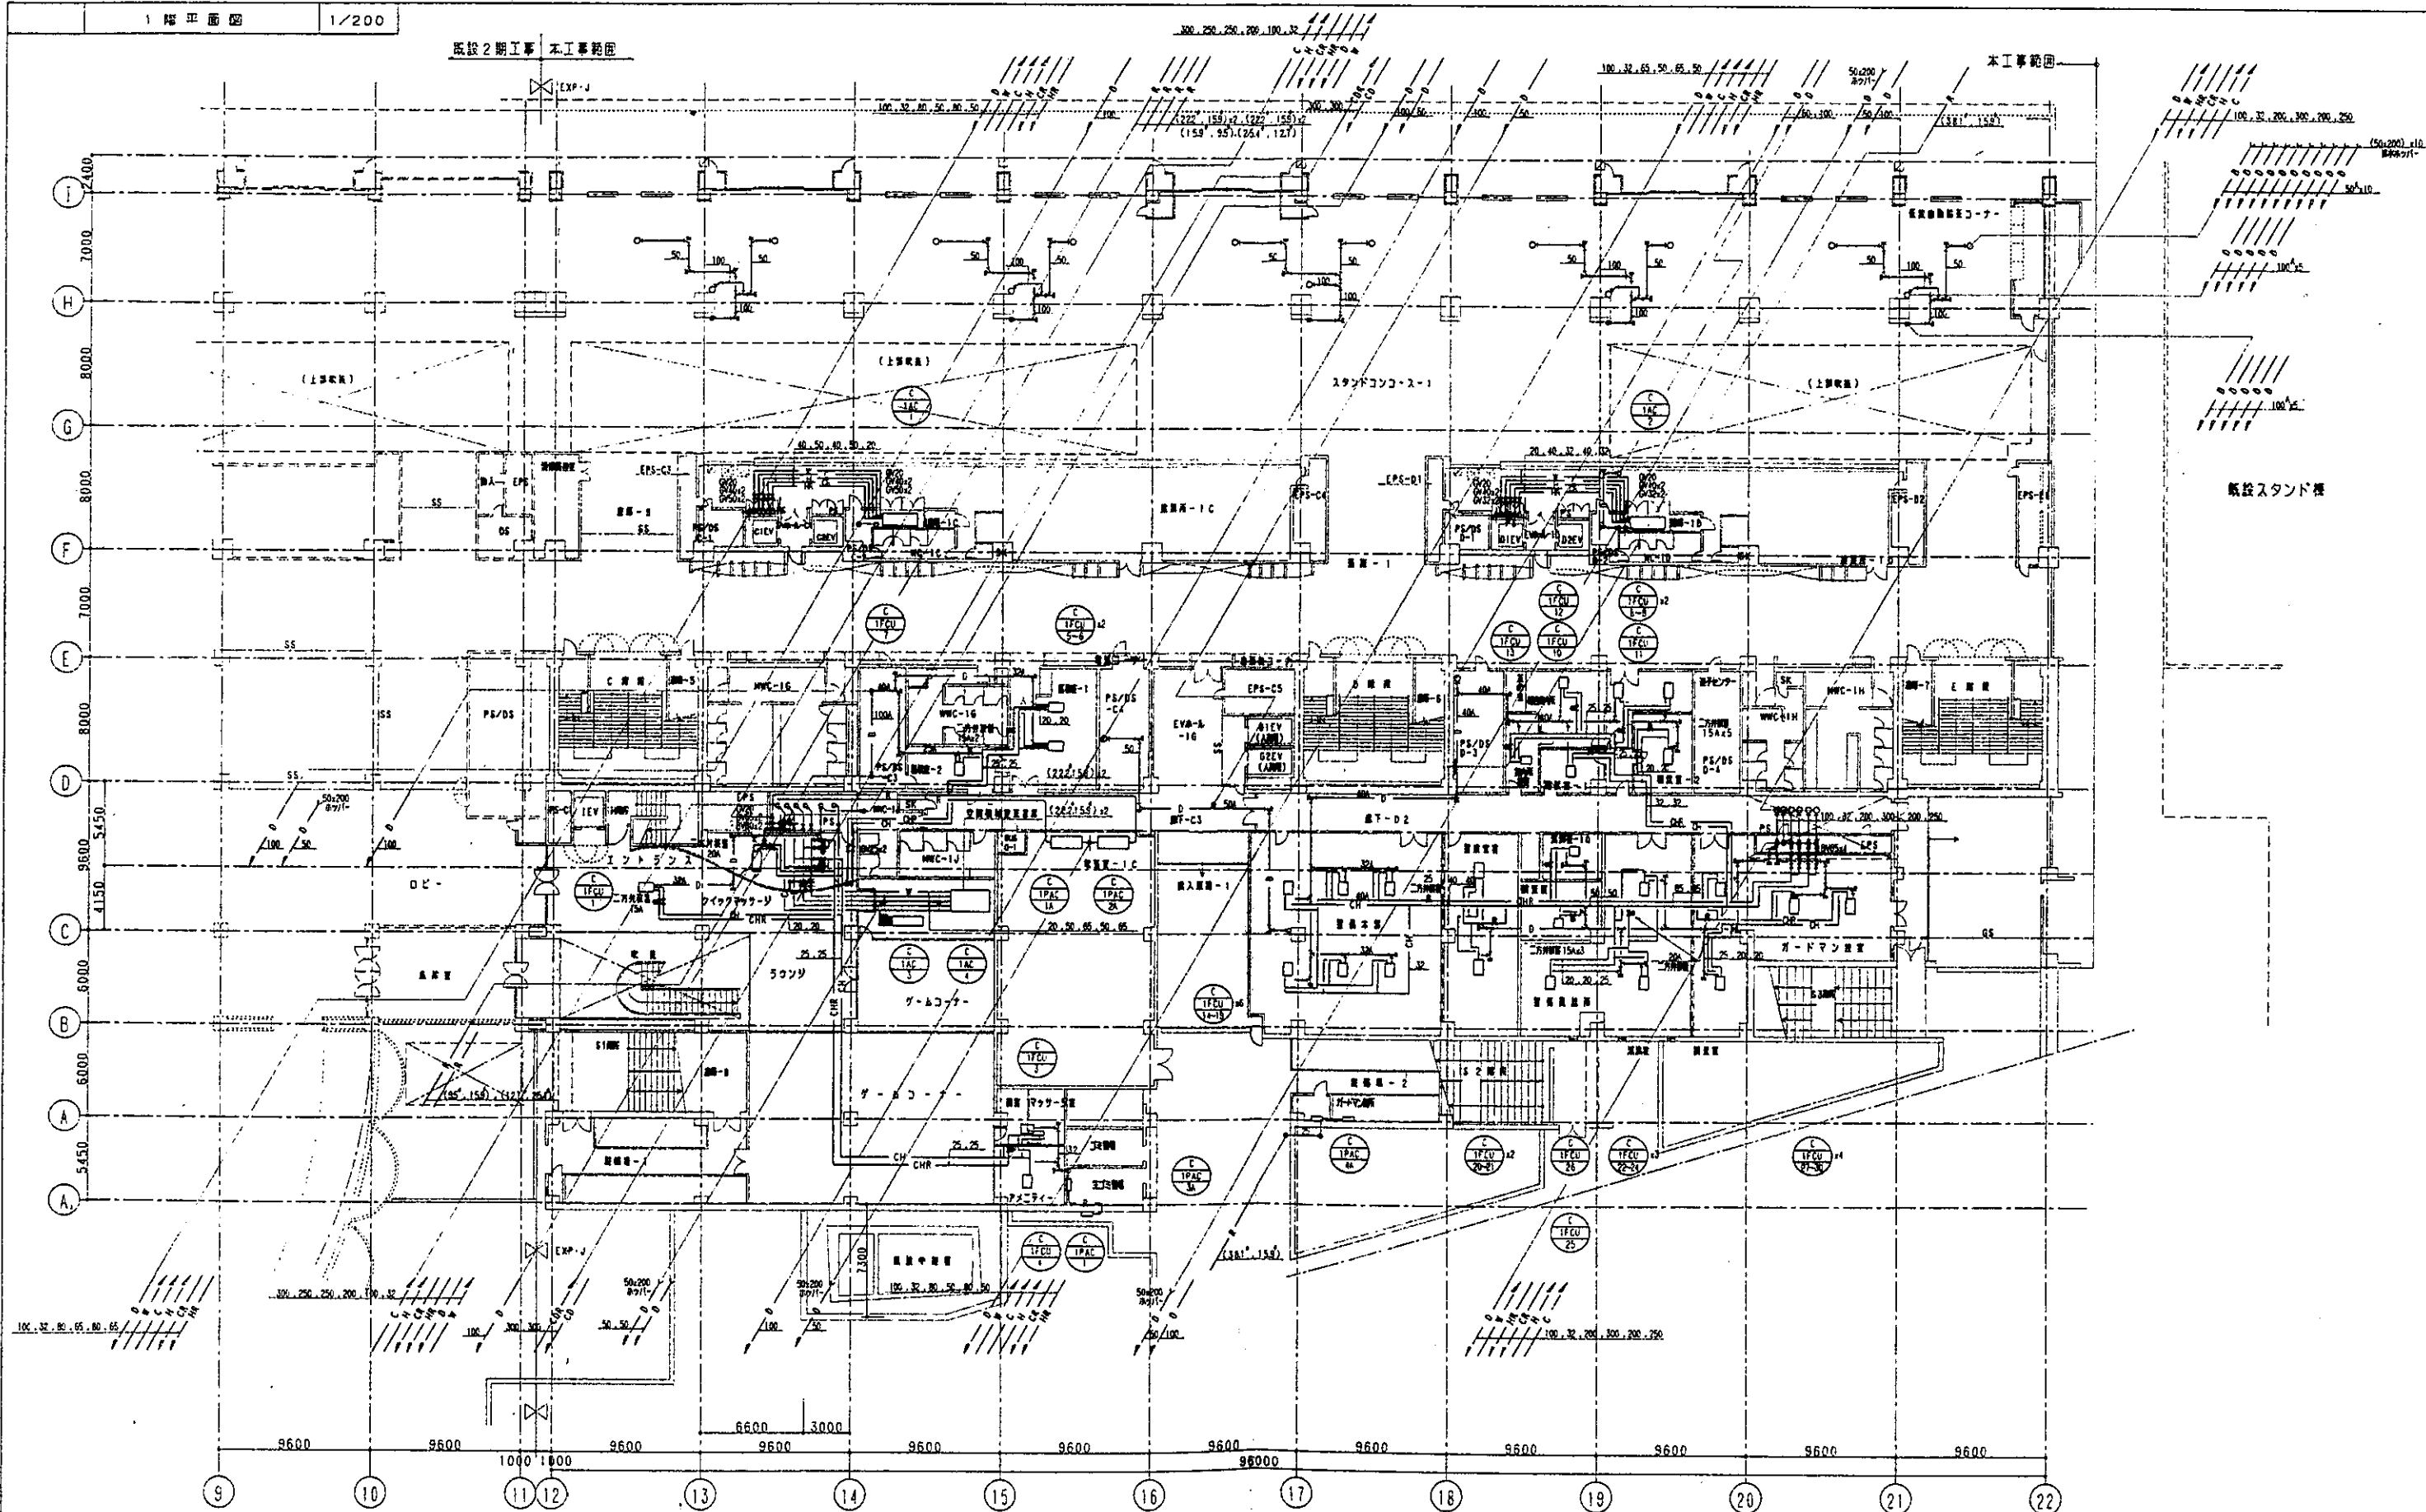

竣工图 空-44

WZ	H2, 8, 20		
WC	H1, 6, 20		
WZ		張貴春	三建、朝日、新豐、三冷特別共同企業体


日建設計

戸田競走場総合施設改善第3期工事
(空構設備工事)

④ (通し番号 44)
9-4

1 吨	空機配管平面図	1/200
-----	---------	-------

No. T - 900328 - M

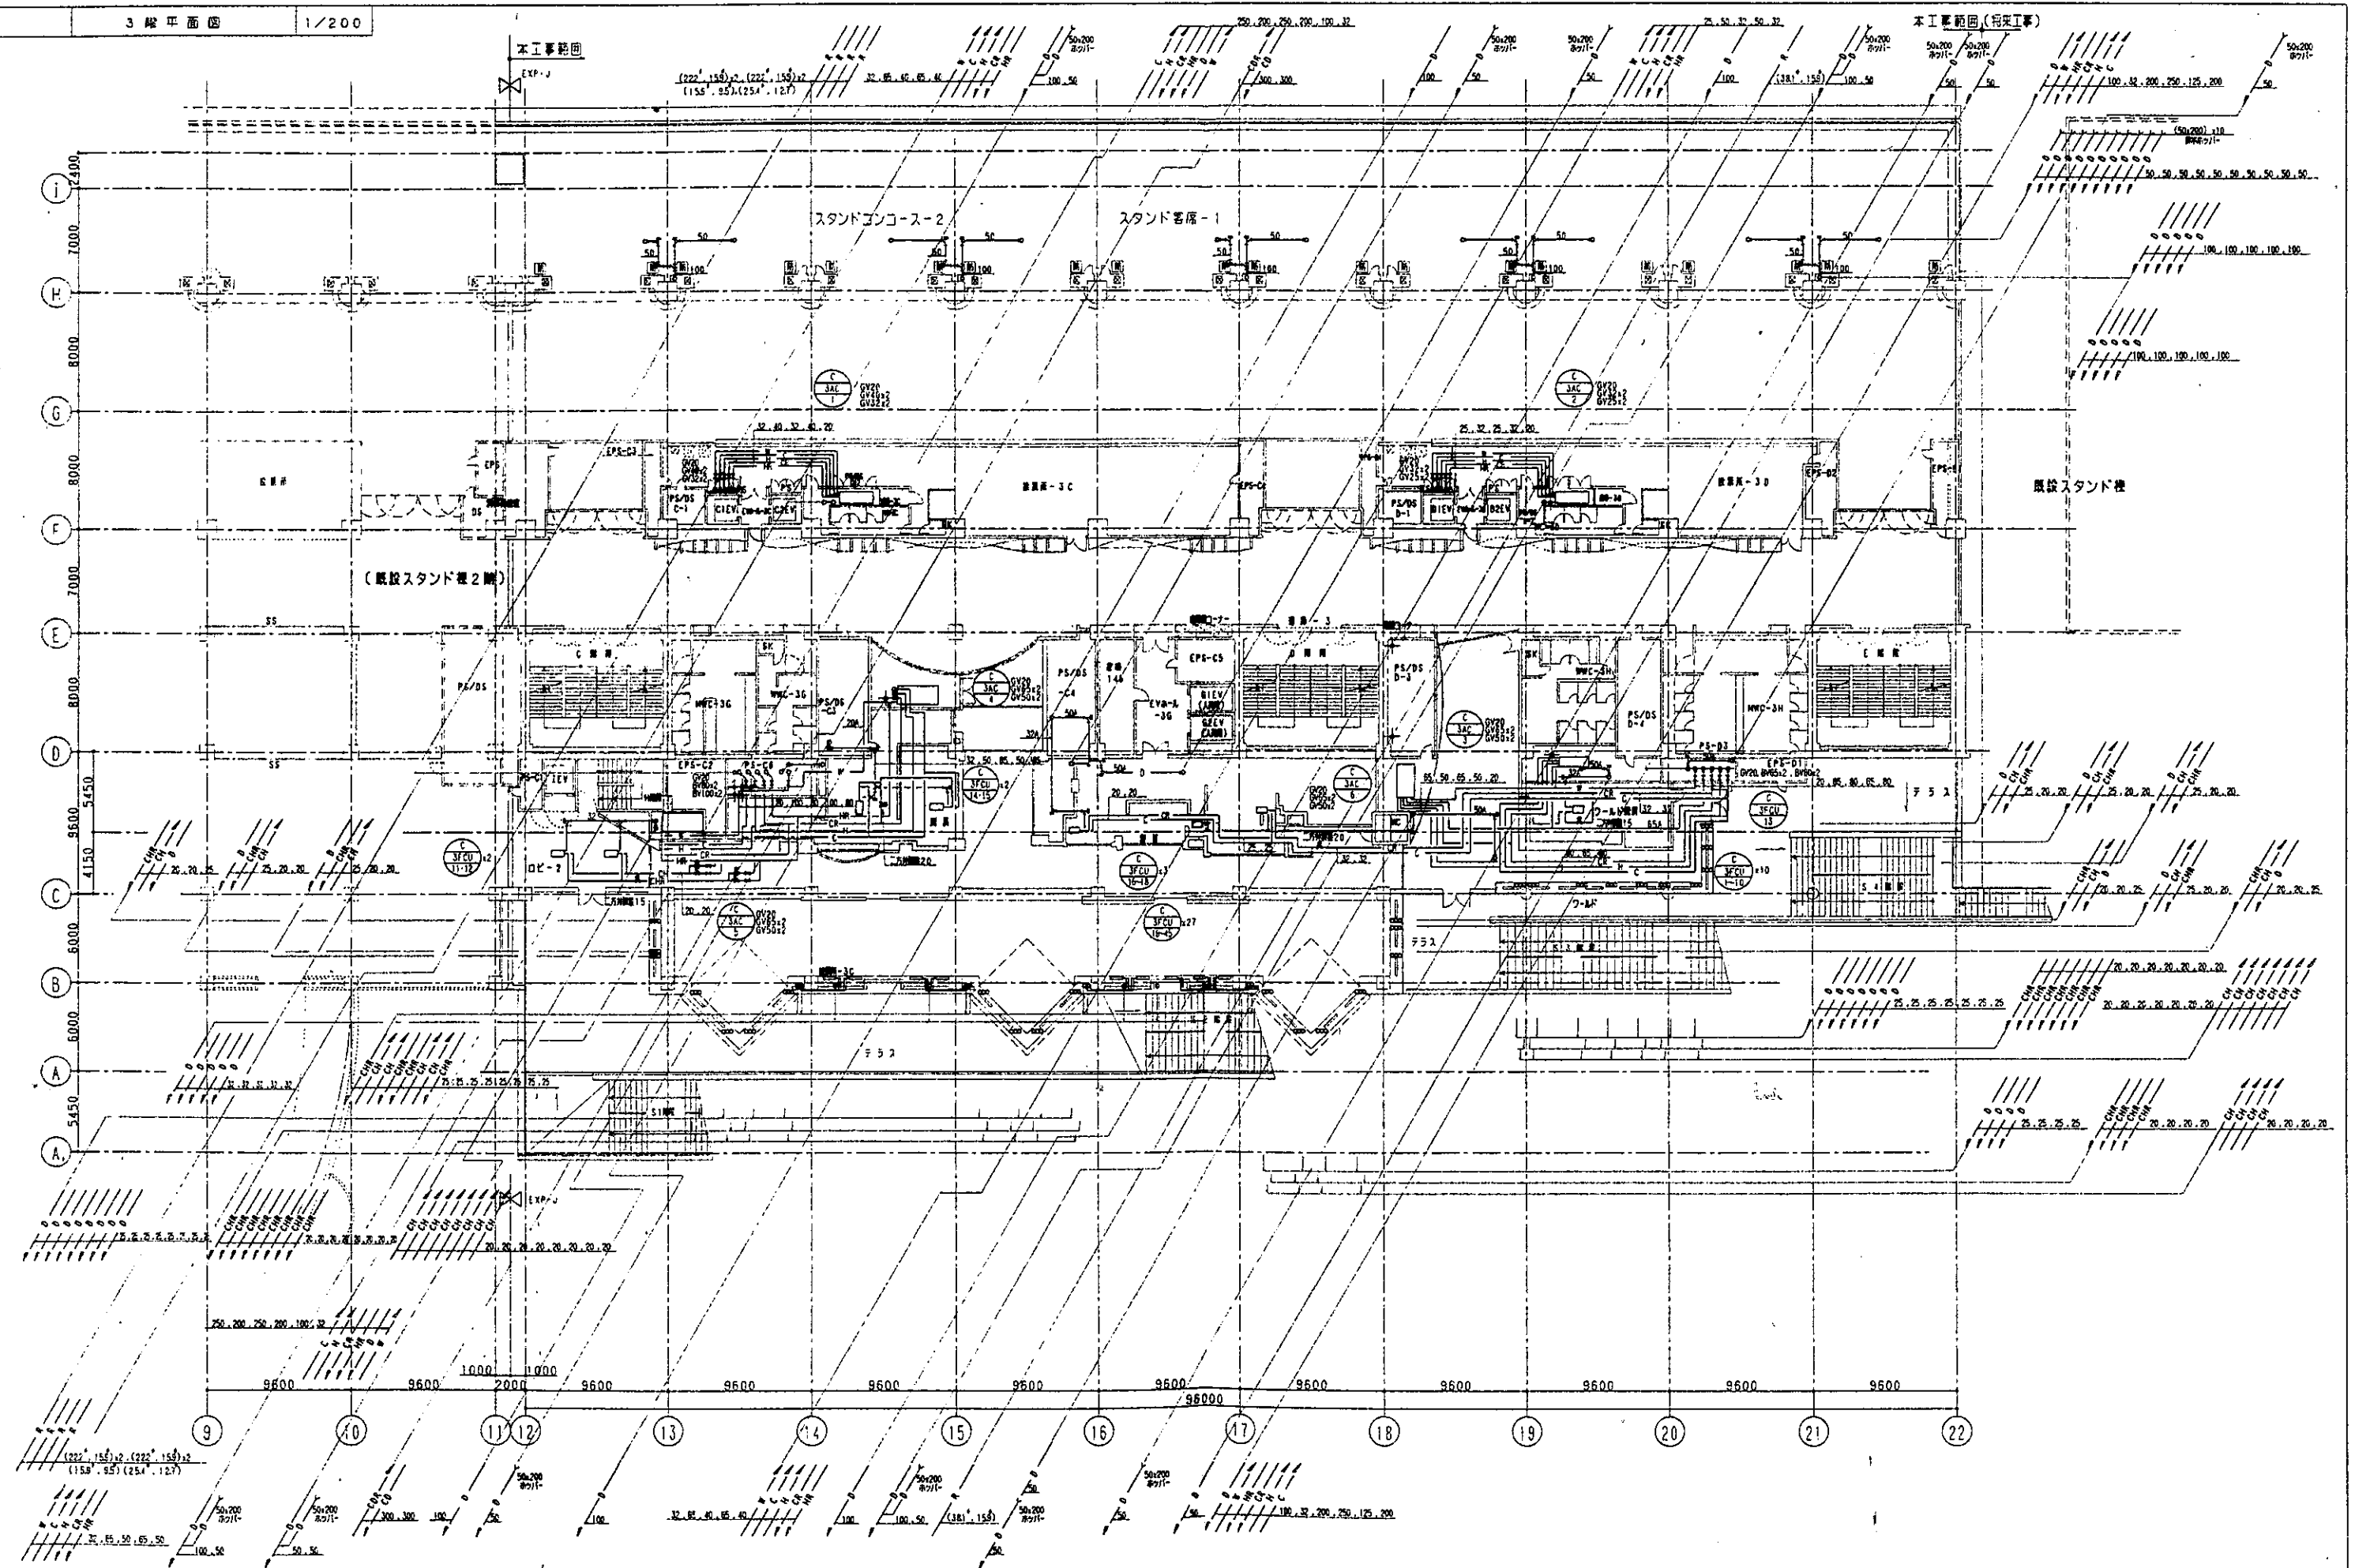

竣工図 空-46

戸田建設組合

日建設計


(空調設備工事)

空 (通し番号46)
9-6

3 階 空調設備平面図

1/200

T-900328-M

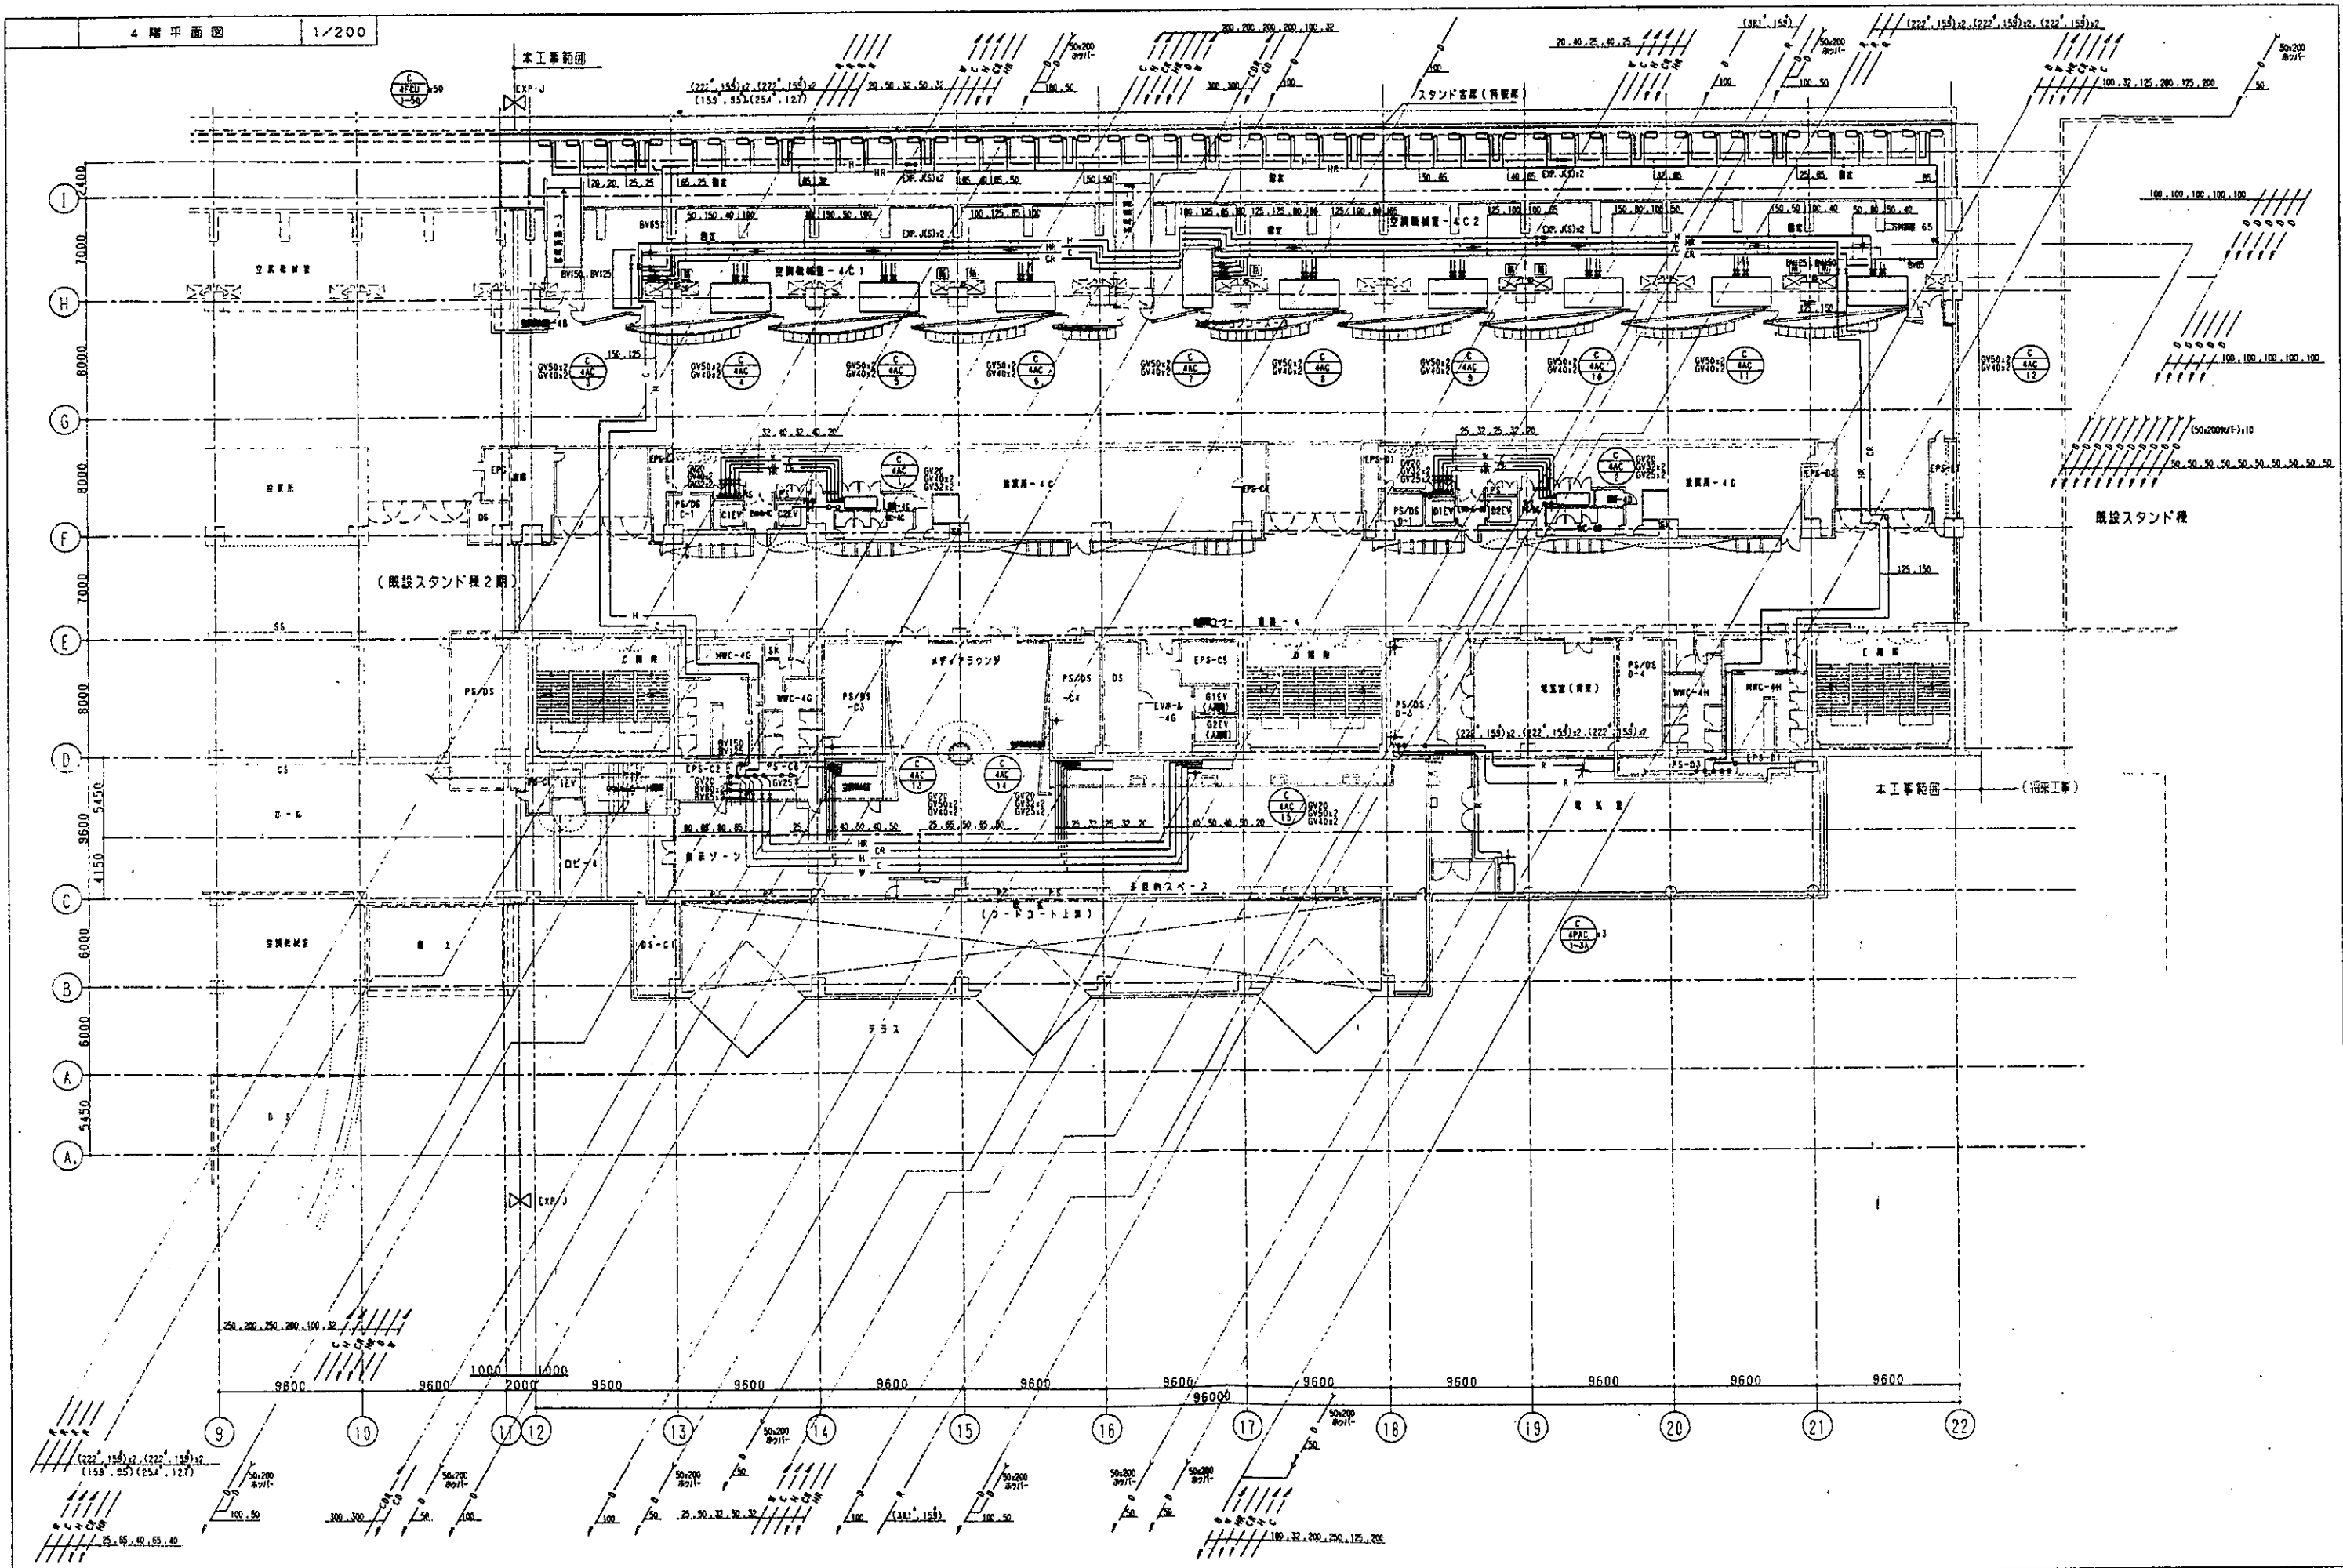

竣工図 空-47

戸田建設組合


日建設計

(空調設備工事)

空 (通し番号47)
9-7

4階 空調設備平面図 1/200

T-900328-M

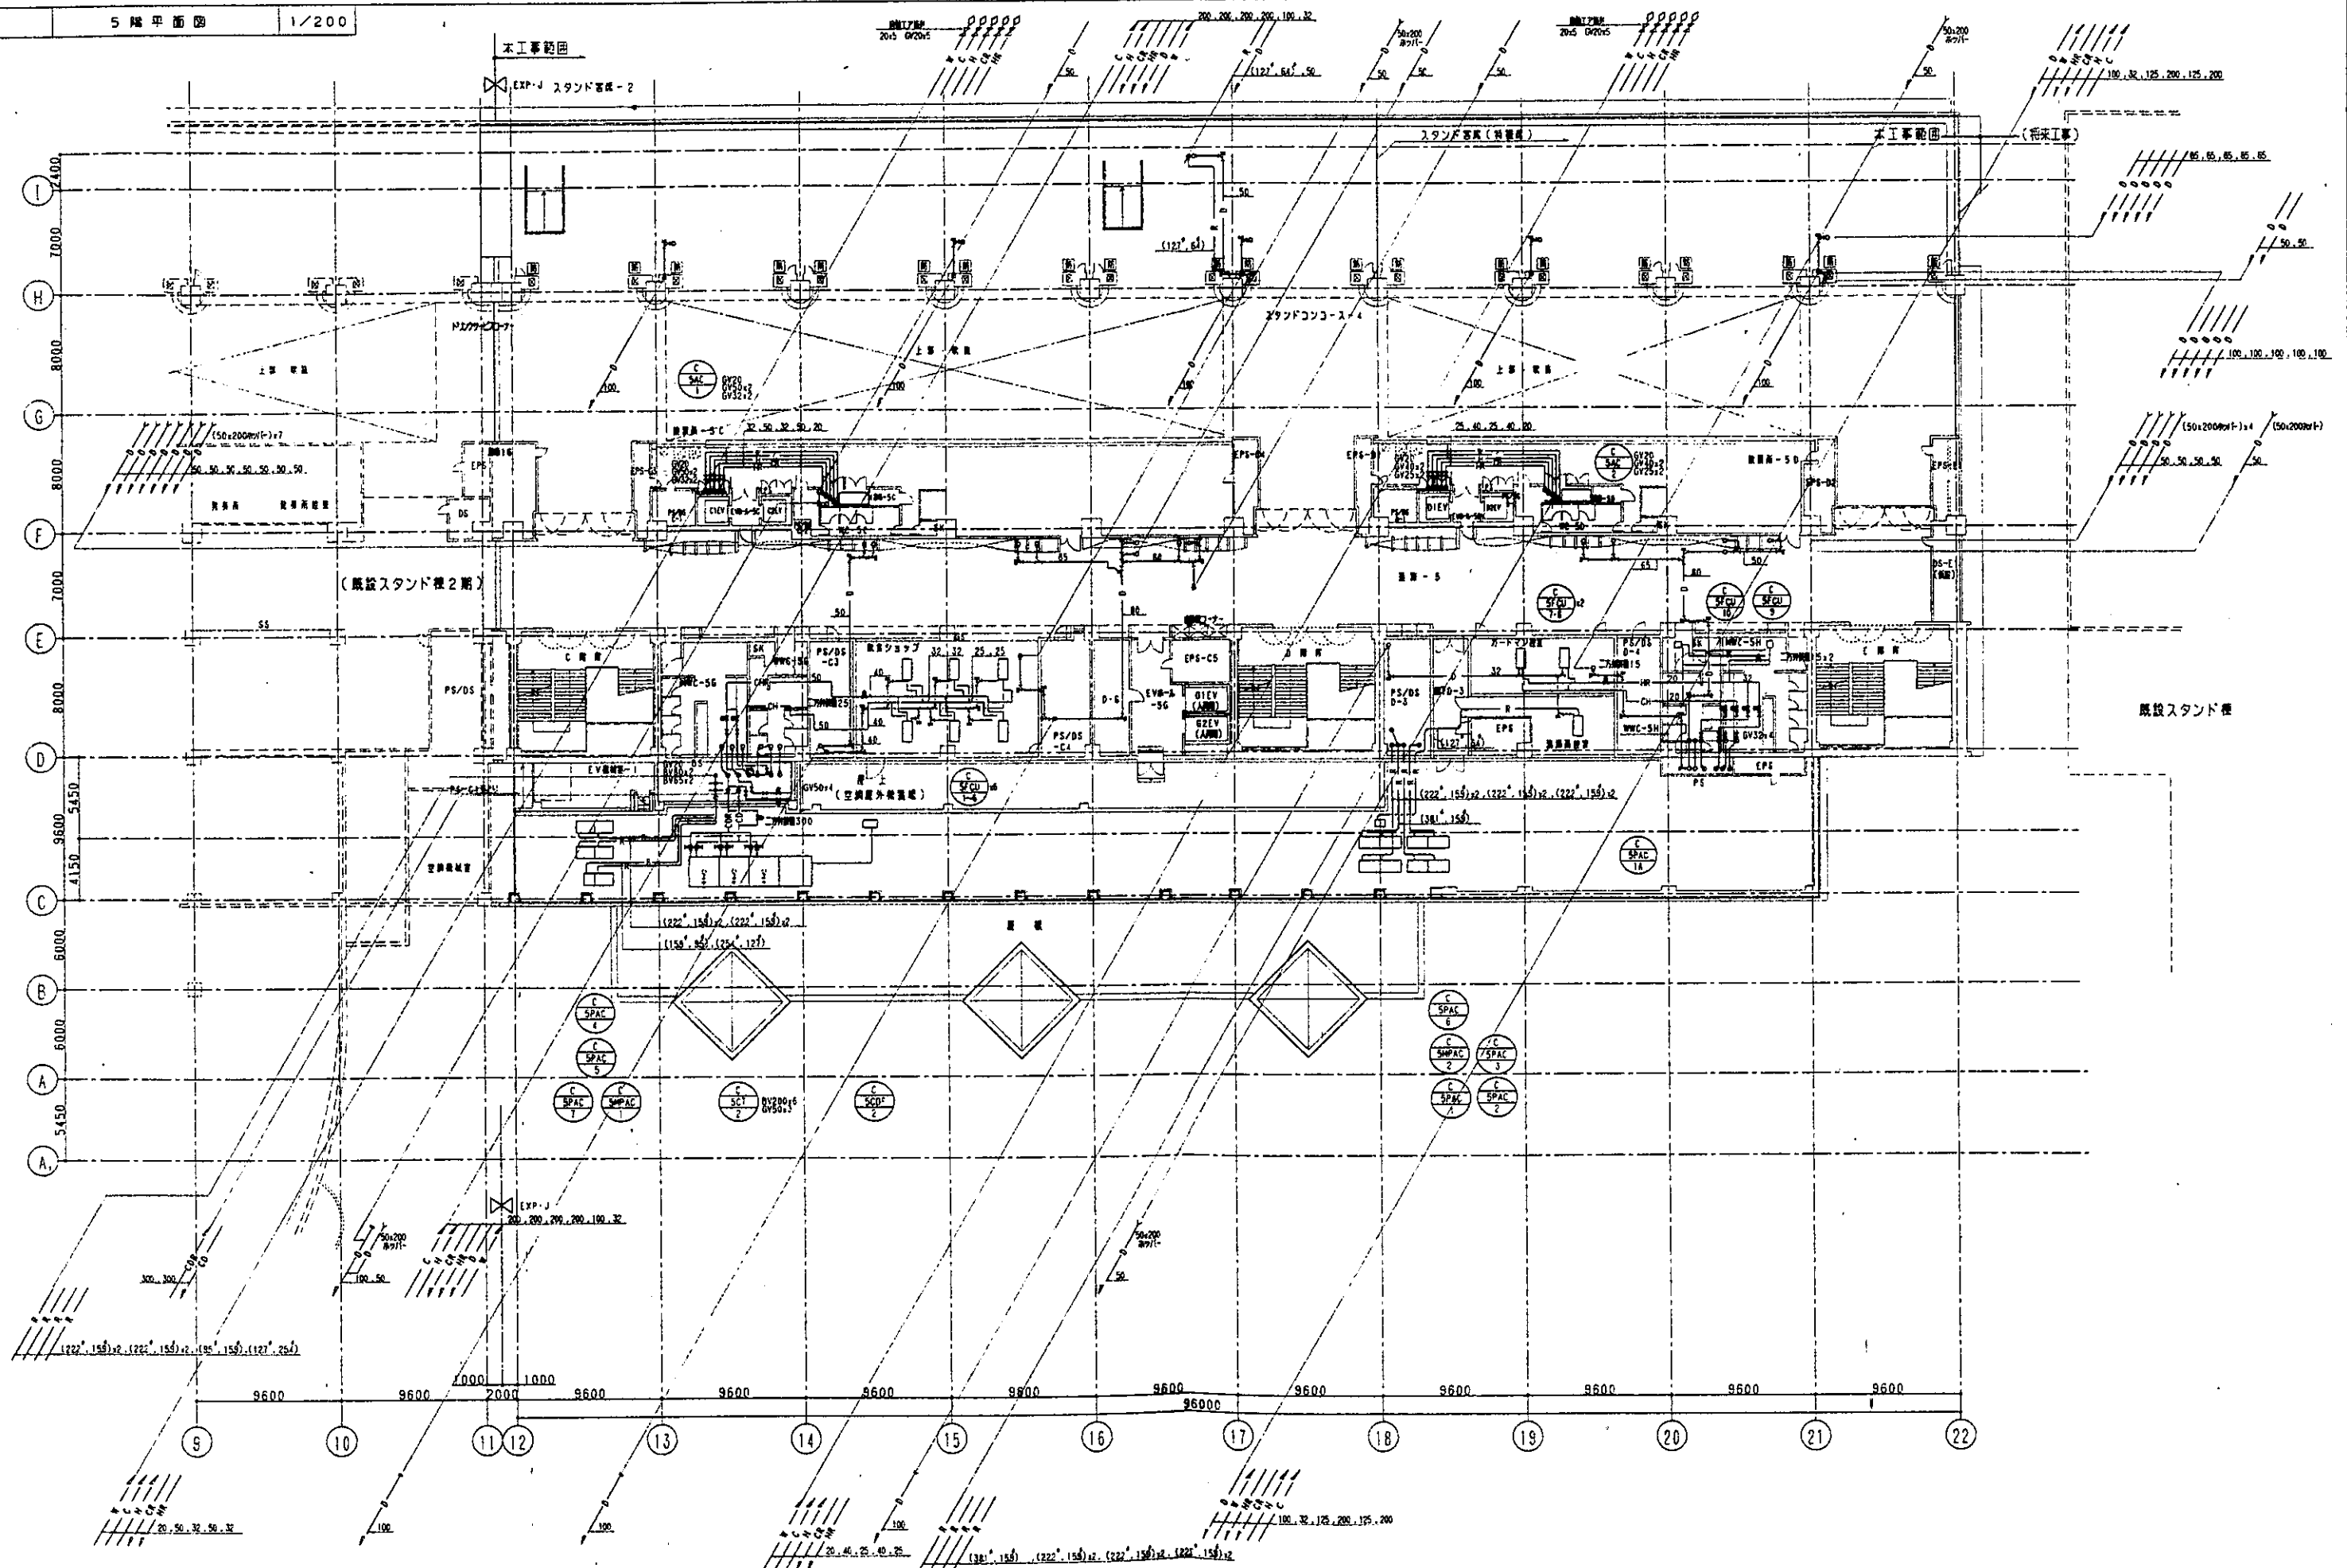

竣工図 空-48

戸田 鏡 無 組 合


日 建 設 計

戸田航空機組合施設改修第3期工事
(空調設備工事)(空) (通し番号48)
9-8

5階 空調設備平面図

1/200

T-900328-M

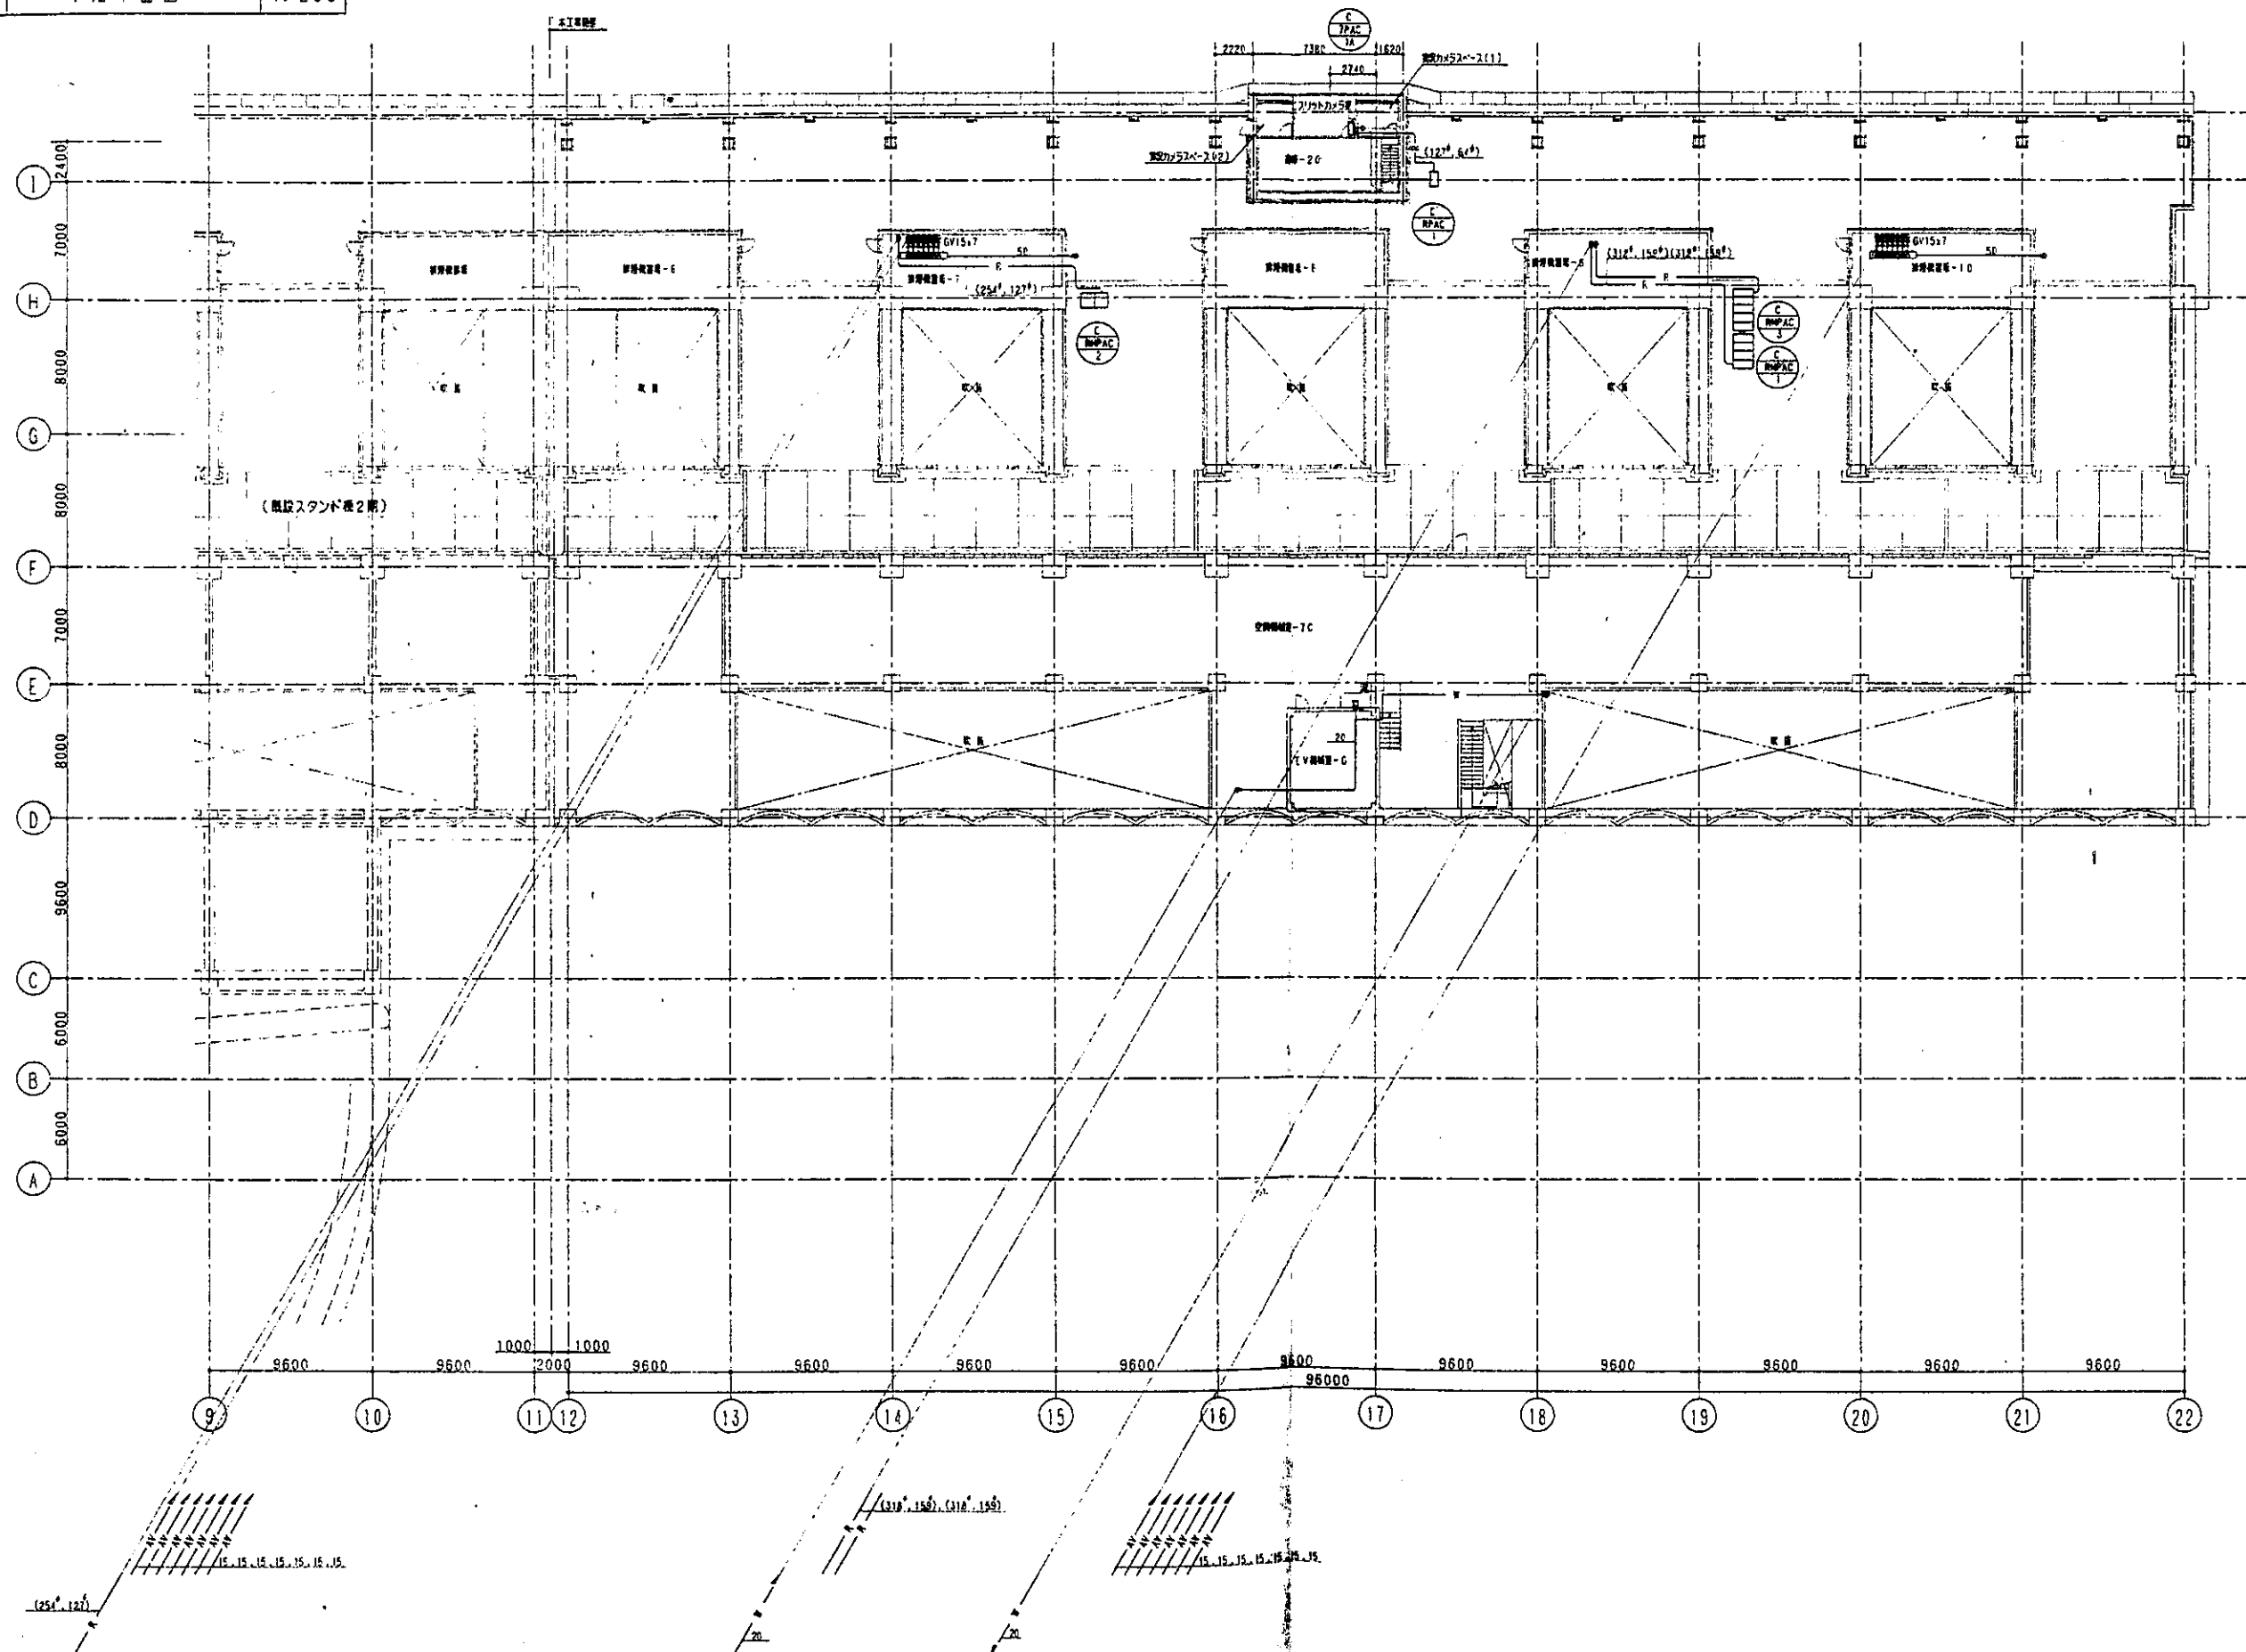

竣工図 空-50


戸田建設組合

日建設計

戸田建設組合施設改善第3期工事
(空調設備工事)(通し番号50)
9-10

7 階 空調設備平面図

1/200

T-900328-M