


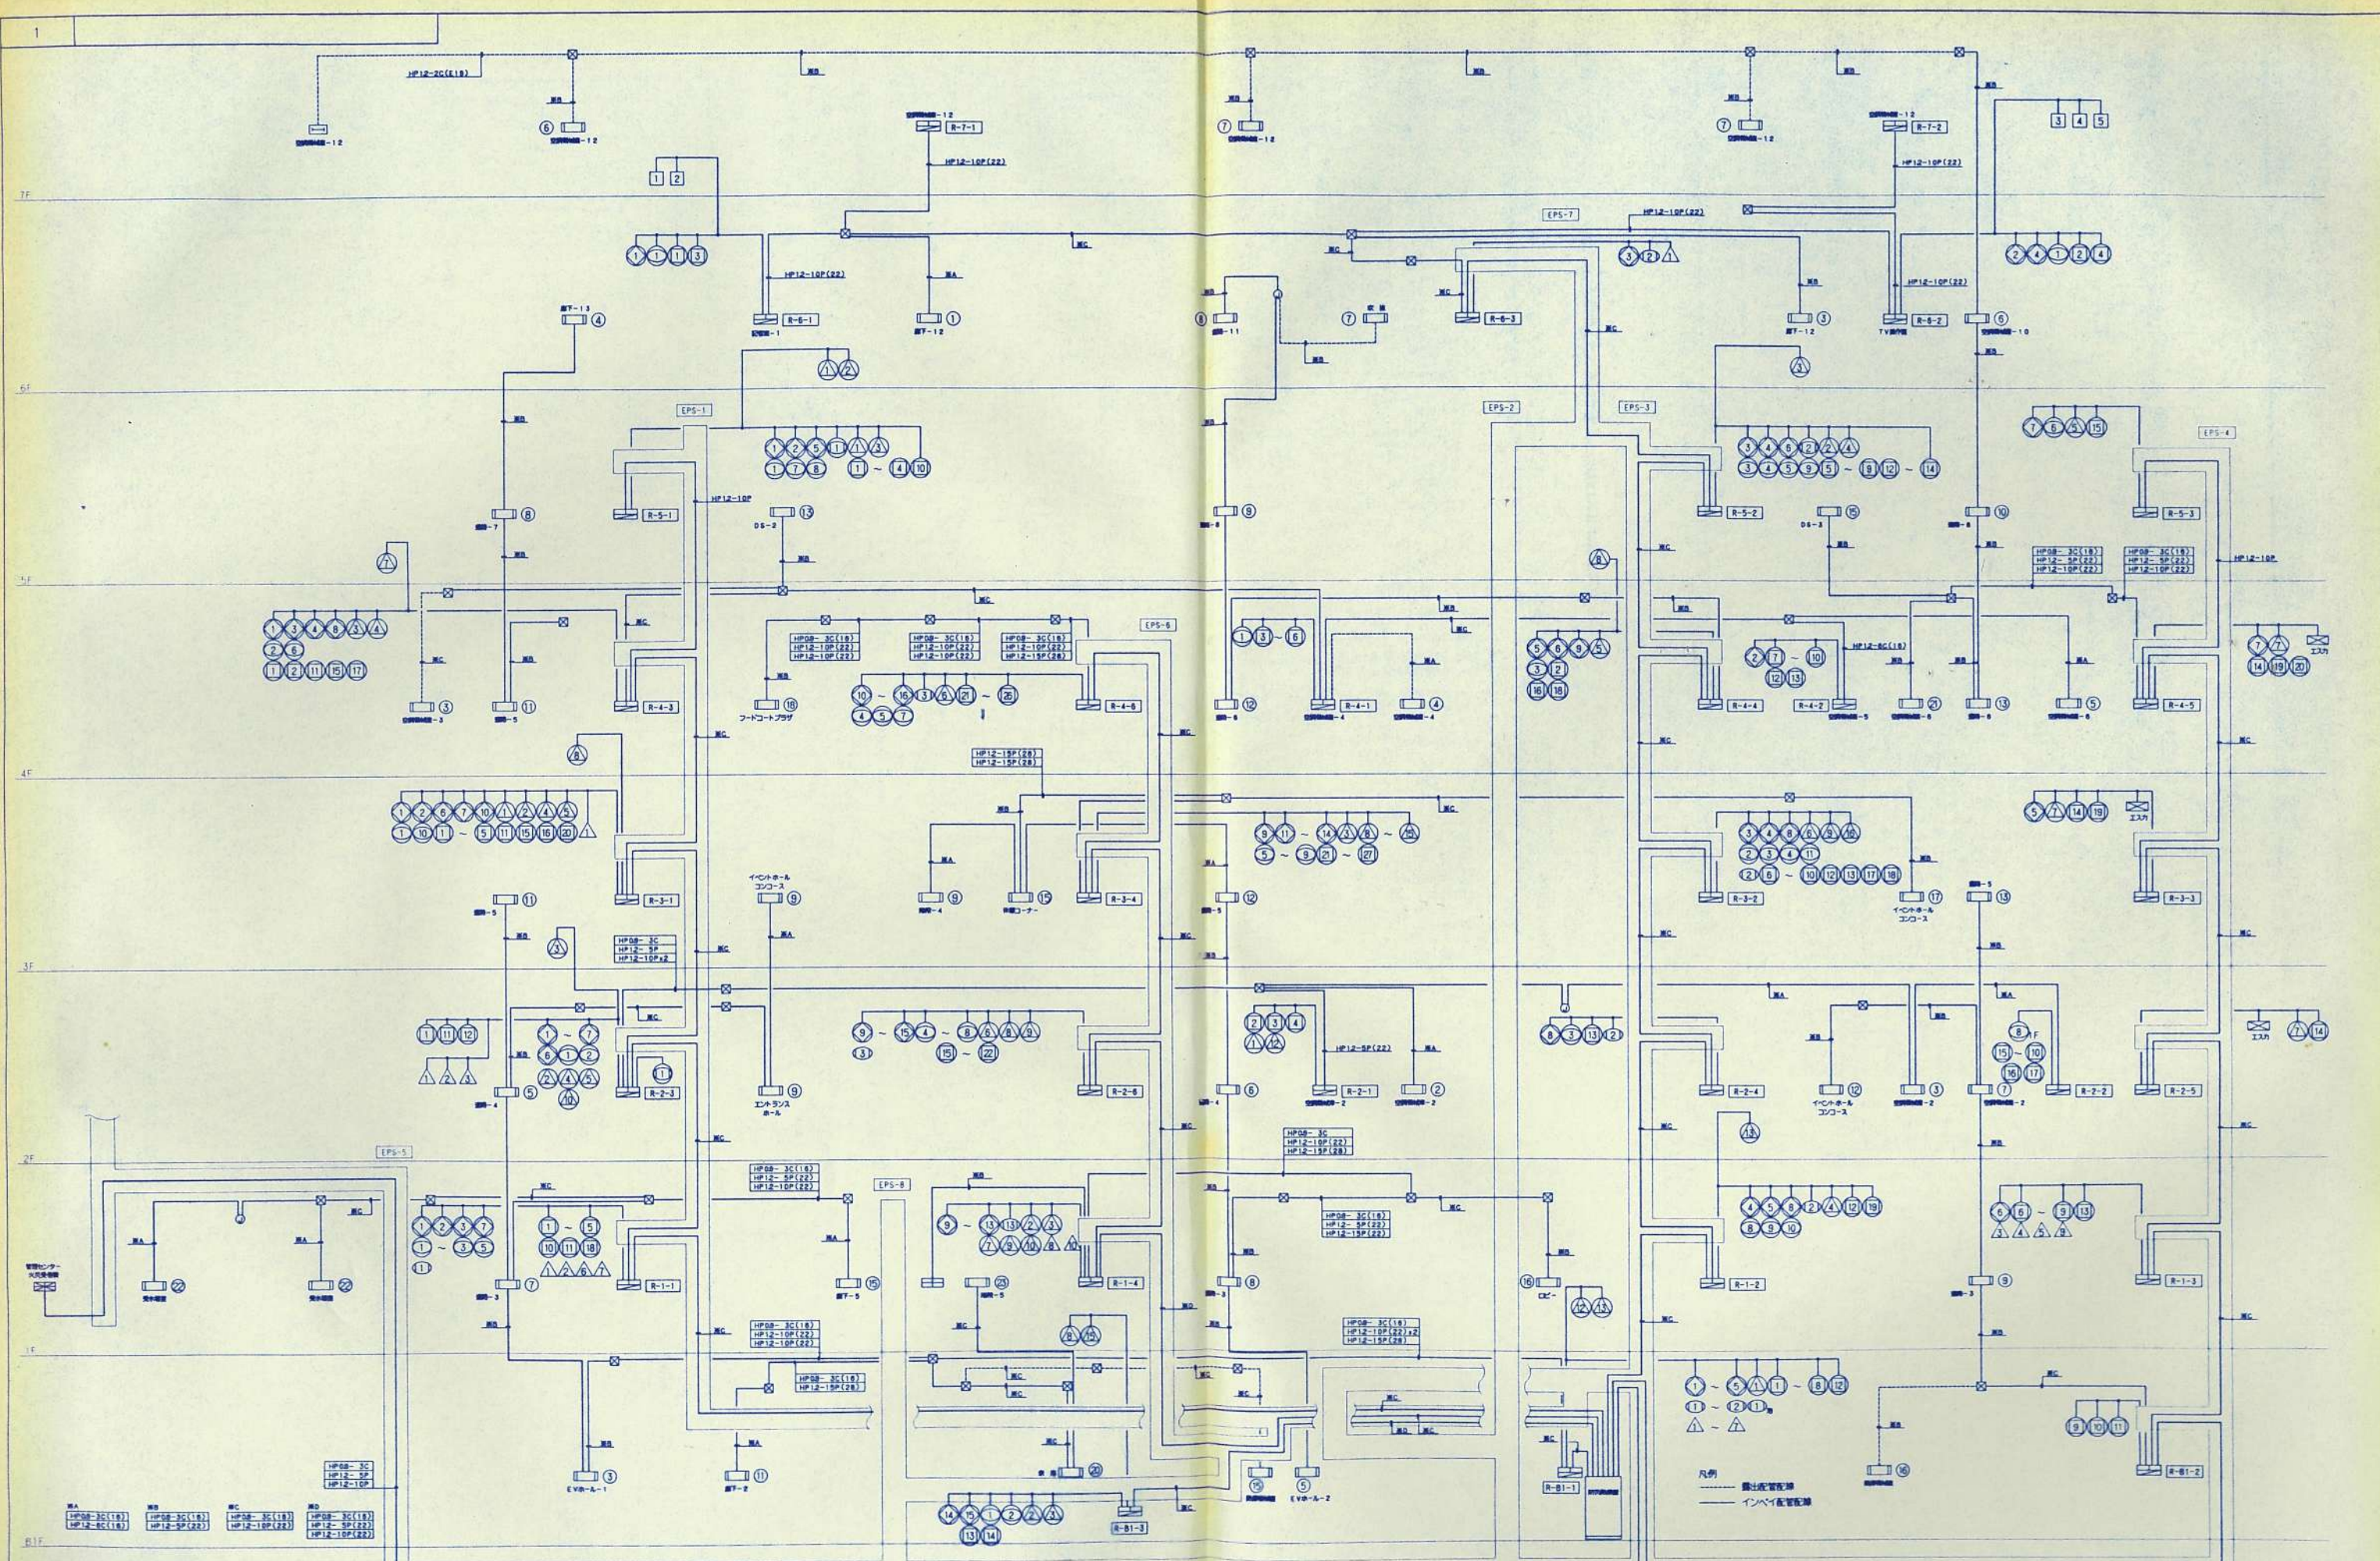

竣工図 電-159

設計	戸田 親 組 合
監理	日 建 設 計
施工	戸田 親 組 合
竣工	戸田 親 組 合

注 記

1. 特記の配管記号は下記とする。

	AE0.9-2C (16)		HP0.9-2C (16)
	AE0.9-4C (16)		HP0.9-4C (16)
	HP1.2-2C (16)		HP1.2-3P (16)
	HP1.2-3C (16)		HP1.2-5P (22)
	HP1.2-4C (16)		HP1.2-10P (28)

(AE: 警報用ケーブル, HP: 番線ケーブル)


- 8) 緊急遮断并操作ユニット組込 ……(1L/1ユニット)

- | | |
|---------------|-------|
| ・追加表示の容量 | 167 L |
| ・火災表示 | 90 L |
| ・専用感知動作表示 | |
| ・スプリンクラ一放出表示 | 18 L |
| ・泡放出表示 | 1 L |
| ・防火戸シャッター閉鎖表示 | 75 L |
| ・防煙巻戻時地下表示 | 50 L |
| ・防火ダンク閉鎖表示 | 65 L |
| ・消煙口開放表示 | 128 L |
| ・消煙機動作表示 | 11 L |

・ガス漏れ警報表示(トラブル表示時) 25L

計 630L

3. 感知時はすべて確認灯付とする。
4. 地区ベイル機能は区分（出火層・直上層）機能方式とする。
5. スプリンクラー・泡液出射の地区警報は、自火報の地区ベイル機能により行う。
6. 警報地区番号及び動作地区番号、表示番号は階毎に示す。
但し、階間警報地区は連続で示す。
7. シャッター用電子プーザーはシャッター降下時に動作し、降下後停止する。
[シャッター内プーザー・動作停止用の「リミットスイッチ（b）接点」を配線する。
……建築（b）工事]

8. 防火防排煙制度方式

用途	専用感知器 連動	自火検知動	消火手動	消 滅	
				発生	使用
防火戸 防火シャッター	○	○		○	
防煙垂れ壁	○	○		○	
防火ダンパ		○		○	○
排煙口			○	○	○
排煙機				○	○


- ・排煙機は、排煙口開放時運動開始
- ・空調機は、排煙口開放時及び非常火ダンパ閉鎖時運動停止
- ・空調機は、火災信号により運動停止、戻り運転は中央監視盤にて行う

9. 防火ダンパ仕様(空調工事)
- ・ 始動……ソレノイド式、DC 24V、0.5A以下
 - ・ 復帰……モーター式、DC 24V、0.5A以下

10. 排煙口【パネル式】仕様（空調工事）
- ・ 始動……ソレノイド式、DC24V、0.5A以下
 - ・ 復帰……モーター式、DC24V、1.0A以下

11. 排煙ダンプ仕様(空調工事)
- ・ 始動……モーター式、DC 24V、0.5A以下
 - ・ 復旧……モーター式、DC 24V、1.0A以下

12. 排出口手動開放装置仕様(空調工事)
・電気式 ・始動復帰スイッチ付 ・+コンモン
・過電表示灯及び作動表示灯付 DC24V, 15mA以下

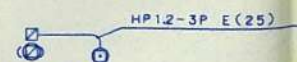

- 1.3. 中継器設置仕様 (EPS 内設置)

- #### 1.4. 防災電源船仕様

- ・自立型 (DC24V, 出力 8A)
- ・防振・防熱専用電源 (DC24V, 出力 3A)
- ・ガス漏れ検知用予備電源 (DC24V, 6.0AH)
- ・表示打用予備電源 (点滅中継リレー1回以内)

15. 特記なき幹線及び○内の立ち上げ・下りは系統図参照とする。

階 別 点 数 表												
階	階	点		点		点		点		点		ガス配列管等表示
		スプリン クラー 出	消火 出	消火 出	消火 出	消火 出	消火 出	消火 出	消火 出	消火 出	消火 出	
7F	8											
6F	11 2					3	4	4	6			1
5F	21 2					12	7	8	15		9 2	1
4F	22 3					18	16	7	26		7	2
3F	22 3					15	14	16	27		11	1
2F	20 3					16	16	13	22		8	4
1F	29 3					18	13	15	18		10 1	10 1
B1F	19 2 1					8	5	2	14		2	7
地下	14											
合 計	167 18 1					80	75	65	128		47 11	25 1

