




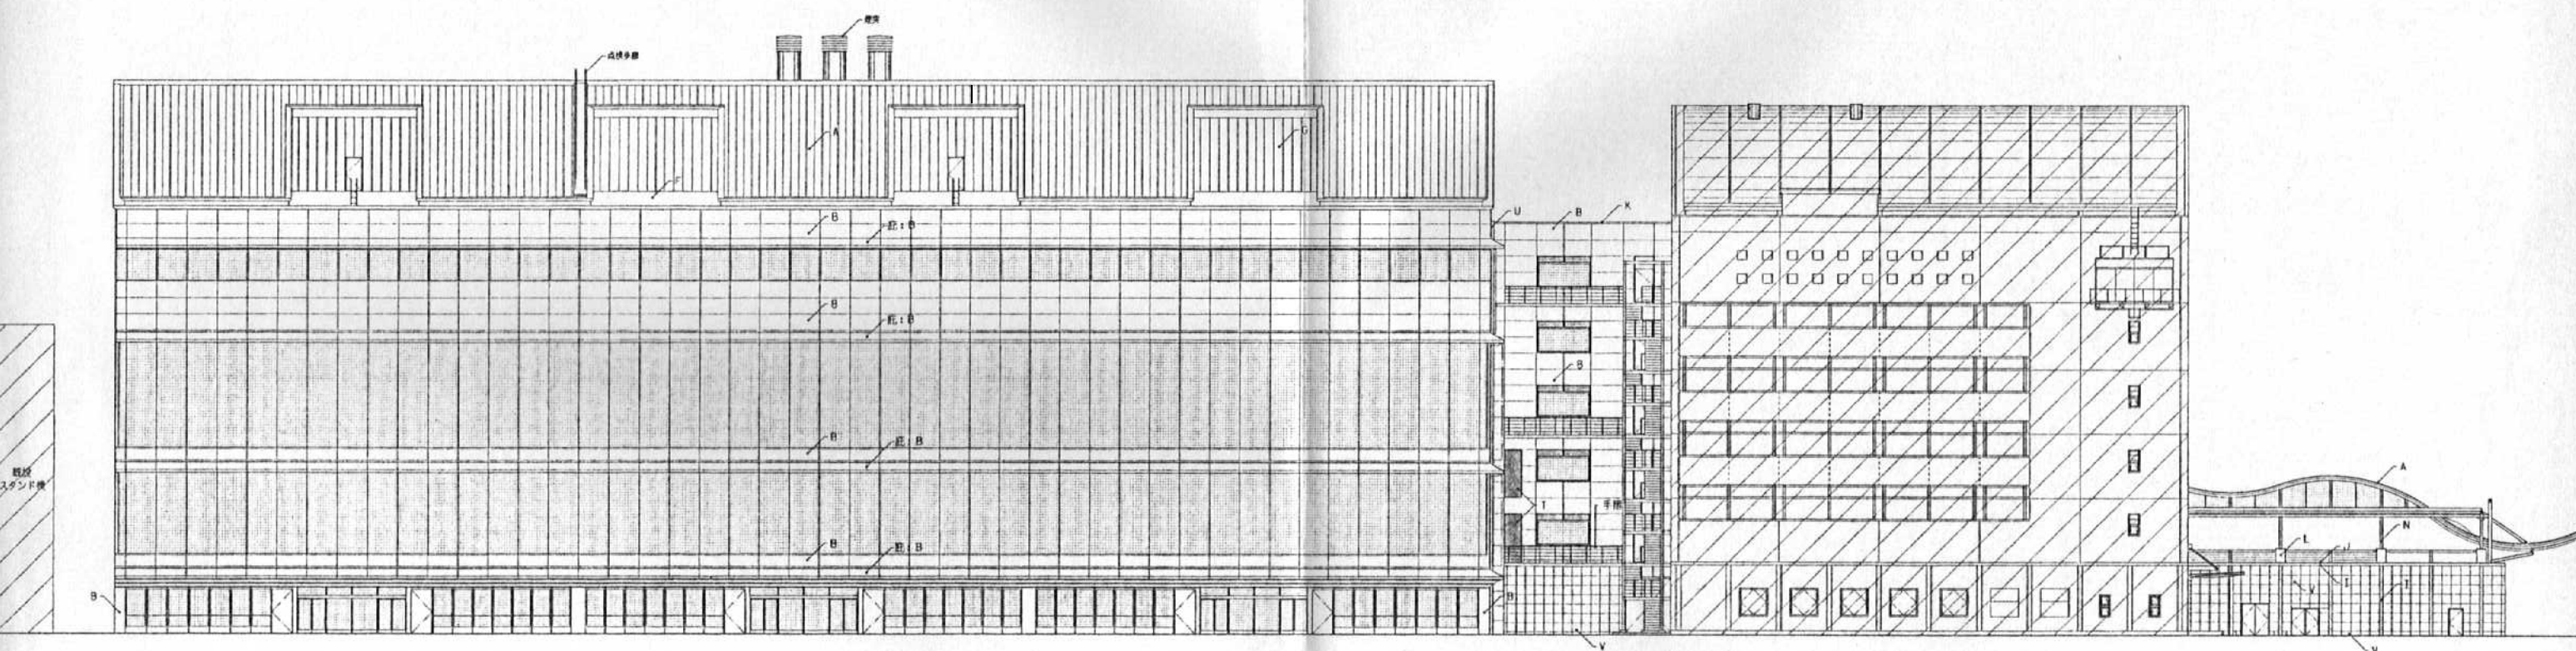



|           |  |   |  |   |                     |   |                   |   |               |   |                  |        |      |                          |     |
|-----------|--|---|--|---|---------------------|---|-------------------|---|---------------|---|------------------|--------|------|--------------------------|-----|
| H5 4, 8   |  |   |  | A | ステンレスシート防水 2D仕上     | G | ALC板 E-T          | M | スチール骨格メッキ     | S | R/C化粧打直し R-BT    | 戸田競艇組合 | 日建設計 | 戸田競走場総合施設改修第2期工事<br>建築工事 | (意) |
| NB 10, 31 |  |   |  | B | アルミパネル F-BE N95-W5  | H | ステンレスパネル HL       | N | スチール骨格メッキ FUH | T | 製型アルミルーバー ステンカラー |        |      |                          |     |
|           |  |   |  | C | アルミスパンドレルパネル ステンカラー | I | アルミ HL ステンカラー     | O | 打撃目地          | U |                  |        |      |                          |     |
|           |  |   |  | D | 珪藻質タイル 45二丁         | J | アルミ管木 HL ステンカラー   | P | 鉄算目地          | V | 入透砂岩             |        |      |                          |     |
|           |  |   |  | E | 大型壁タイル 600角         | K | アルミ管木 F-BE N95-W5 | Q | 化粧目地          |   |                  |        |      |                          |     |
|           |  |   |  | F | R/C化粧打直し E-T        | L | 花崗岩 J&P           | R | 大型壁タイル 300角   |   |                  |        |      |                          |     |
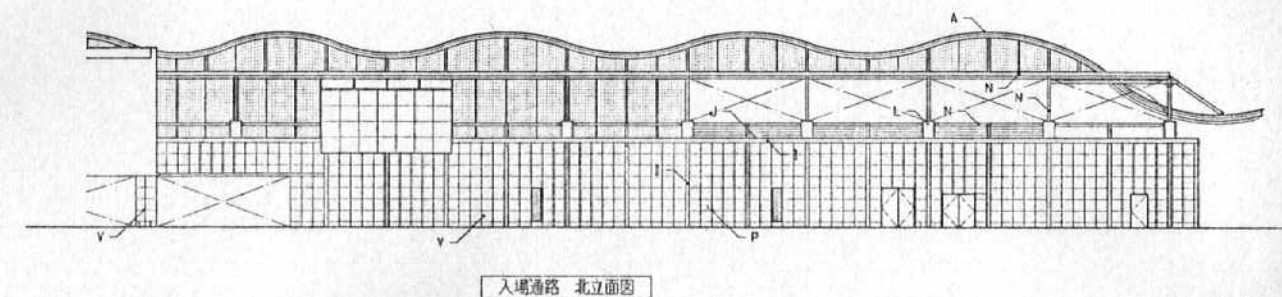

|   |  |   |                      |   |                   |   |                |   |                          |        |      |                          |                |
|---|--|---|----------------------|---|-------------------|---|----------------|---|--------------------------|--------|------|--------------------------|----------------|
| 凡例   |  | A | ステンレスシート防水 2D仕上      | G | ALC板 B-T          | M | スチール屋根メッキ      | S | R/C化粧打散し R-B-T           | 戸田競艇組合 | 日建設計 | 戸田競走場総合施設改替第2期工事<br>建築工事 | No. T-900328-C |
|   |  | B | アルバネル P-BE N95-W5    | H | ステンレスアルミ HL       | N | スチール屋根メッキ F/UH | T | 型製アルミルーバー ステンカラー         |        |      |                          |                |
|   |  | C | アルミスパンフレバルコニー ステンカラー | I | アルミ HL ステンカラー     | O | 打穿目地           | U | アルミ BXF、Jカパー P-BB N95-W5 |        |      |                          |                |
|   |  | D | 舗装用タイル 45x2丁         | J | アルミ管本 HL、ステンカラー   | P | 横貫目地           | V | 入道砂岩                     |        |      |                          |                |
|   |  | E | 大型壁タイル 600角          | K | アルミ管本 P-BB N95-W5 | Q | 化粧目地           |   |                          |        |      |                          |                |
|   |  | F | R/C化粧打散し B-T         | L | 花崗岩 J&P           | R | 大型壁タイル 300角    |   |                          |        |      |                          |                |
|  |   |                      |   |                   |   |                |   |                          |        |      |                          |                |

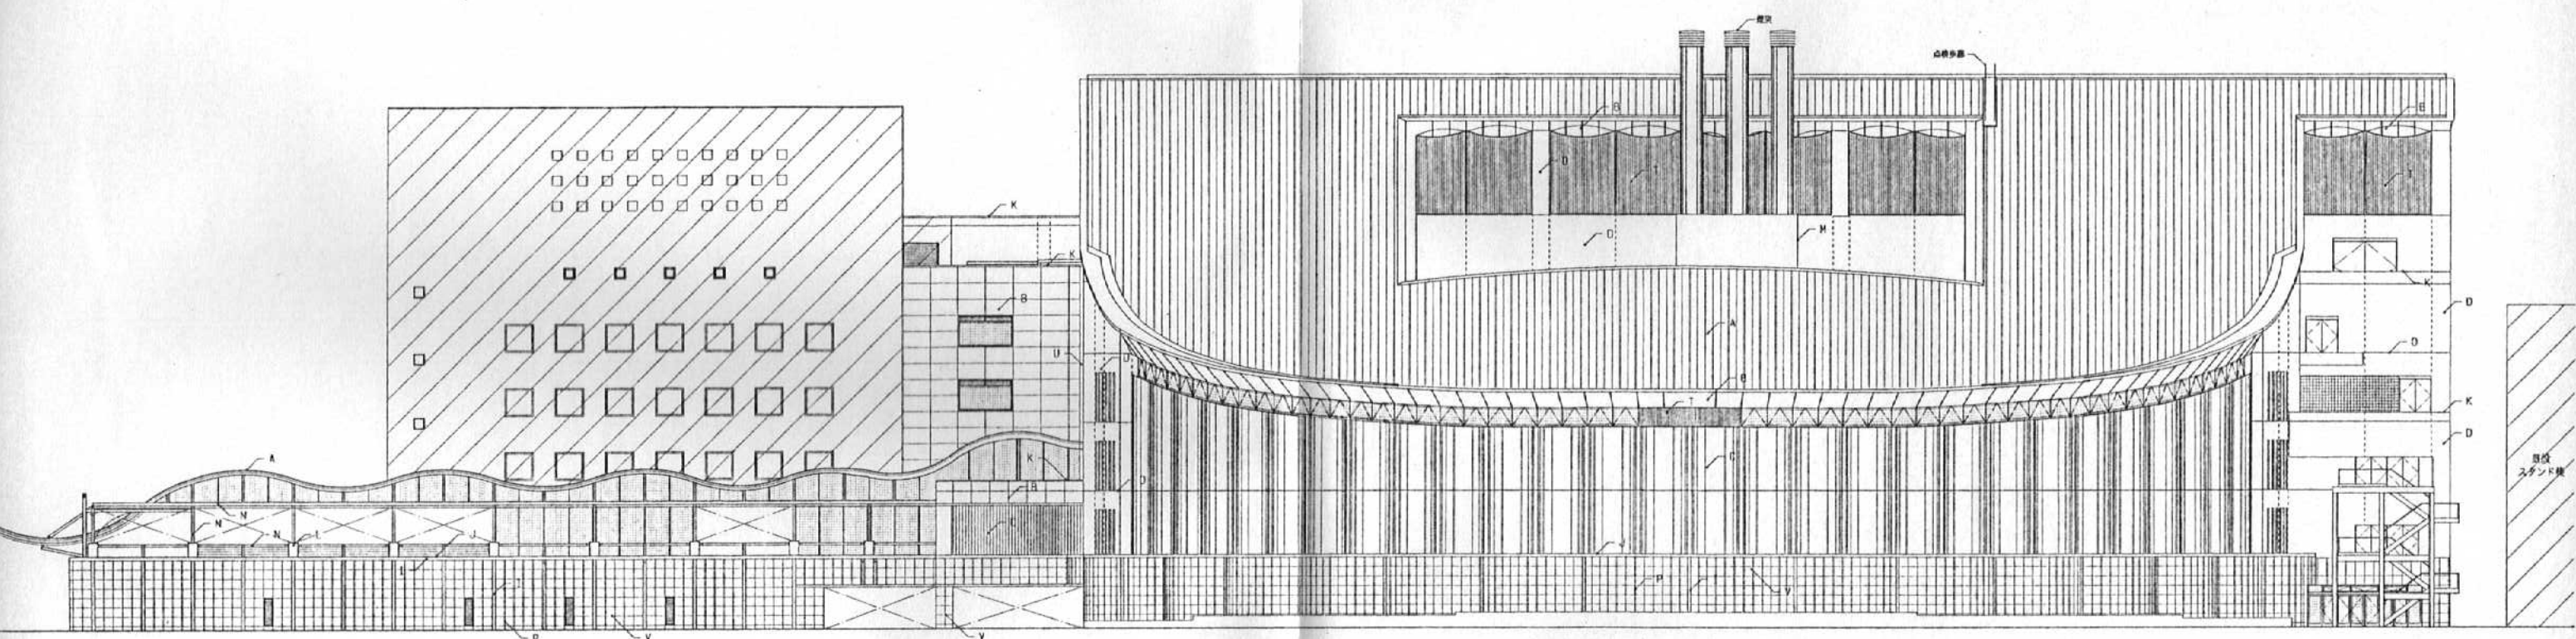

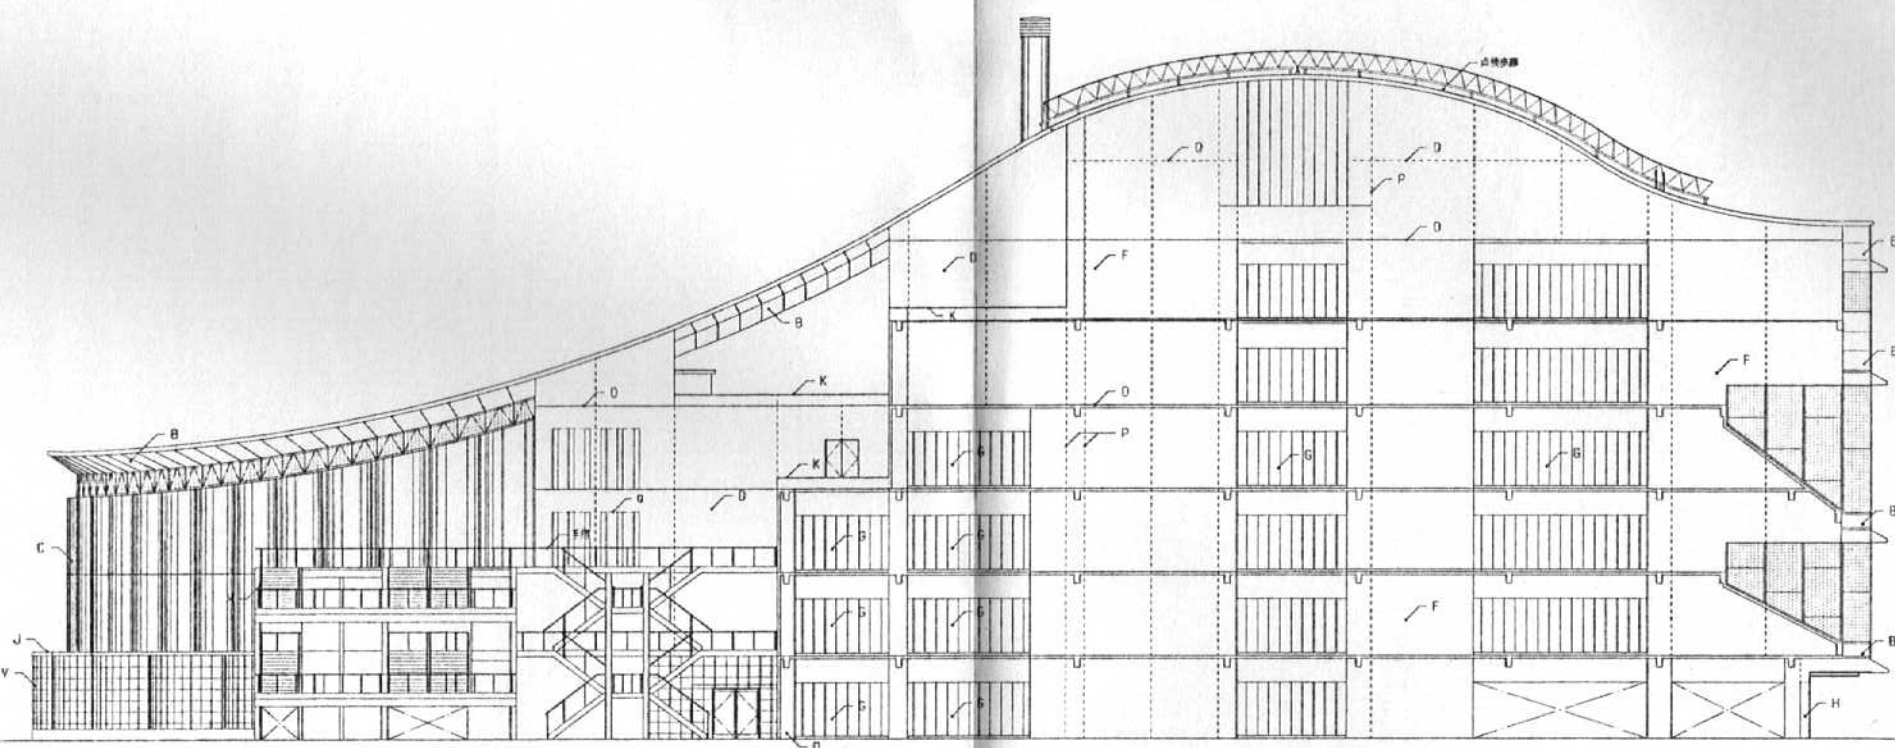

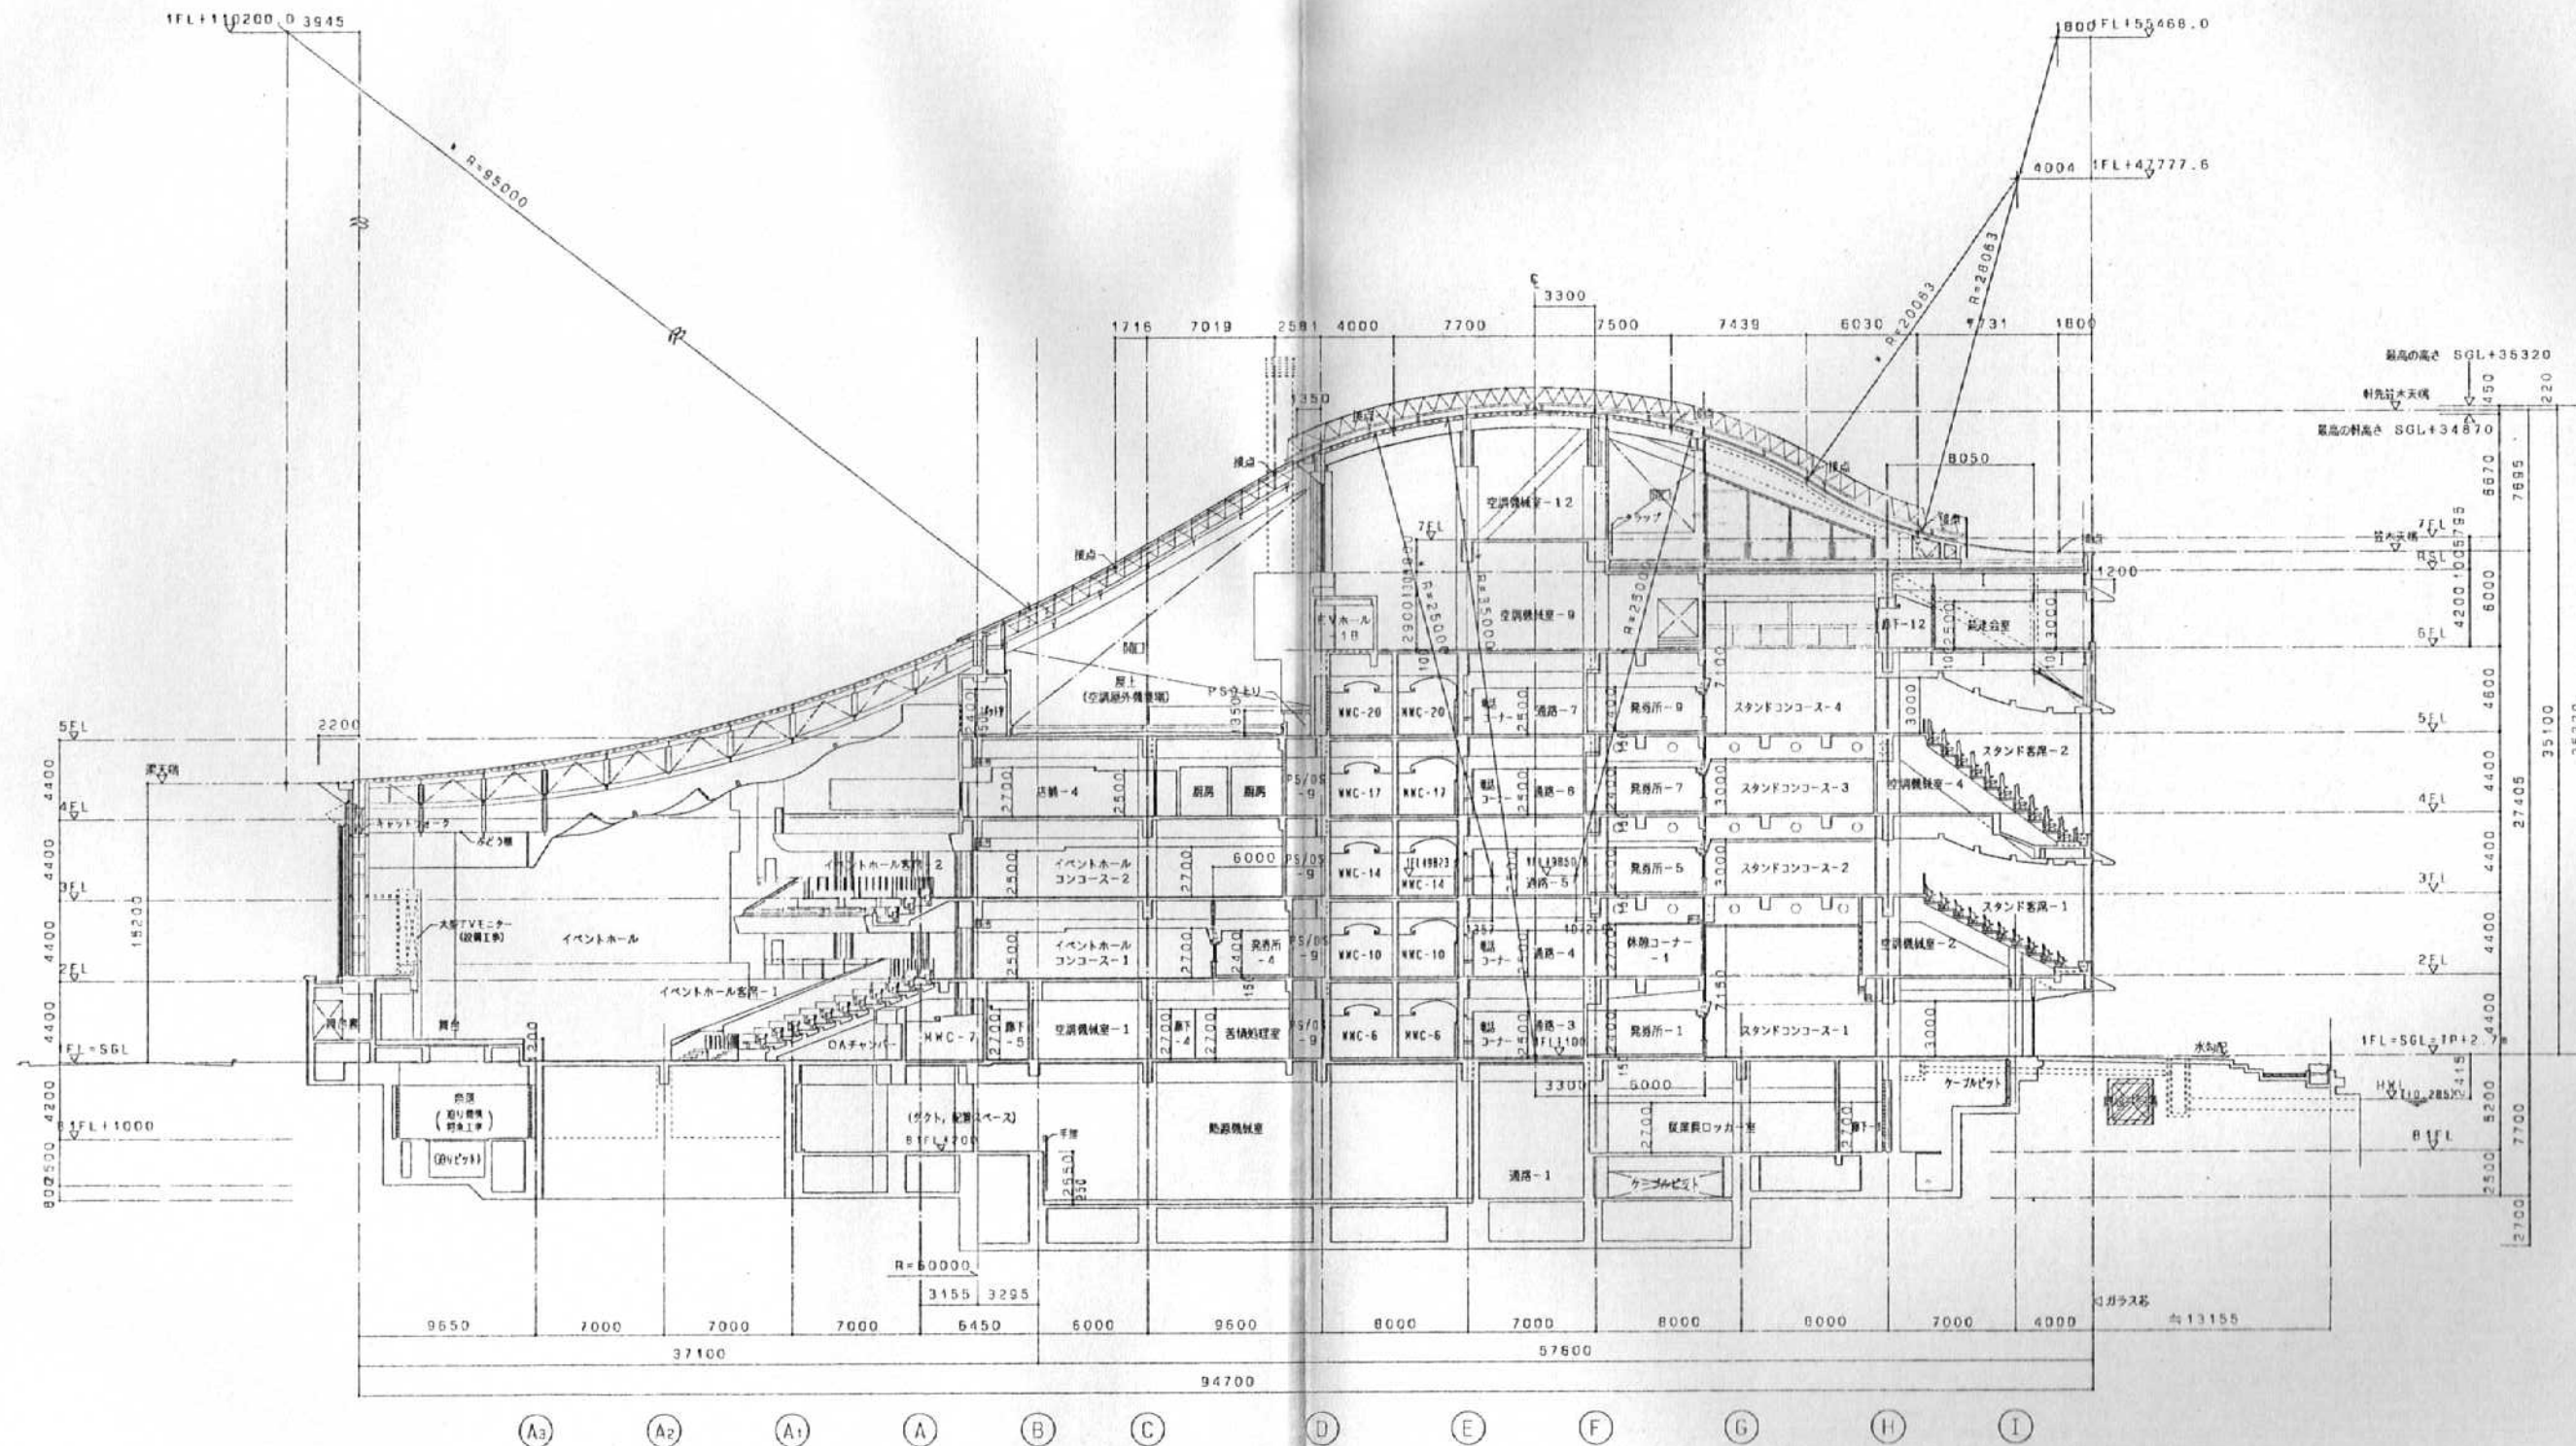

竣工図 意-20

|    |          |
|----|----------|
| 施工 | H6.4.8   |
| 竣工 | H8.10.31 |
| 監理 |          |
| 設計 |          |
| 監工 |          |

戸田 競艇組合

日建設計


戸田競走場総合施設改善第2期工事  
建築工事


意

- 29

断面図-1

No. T-900328-C

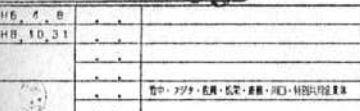

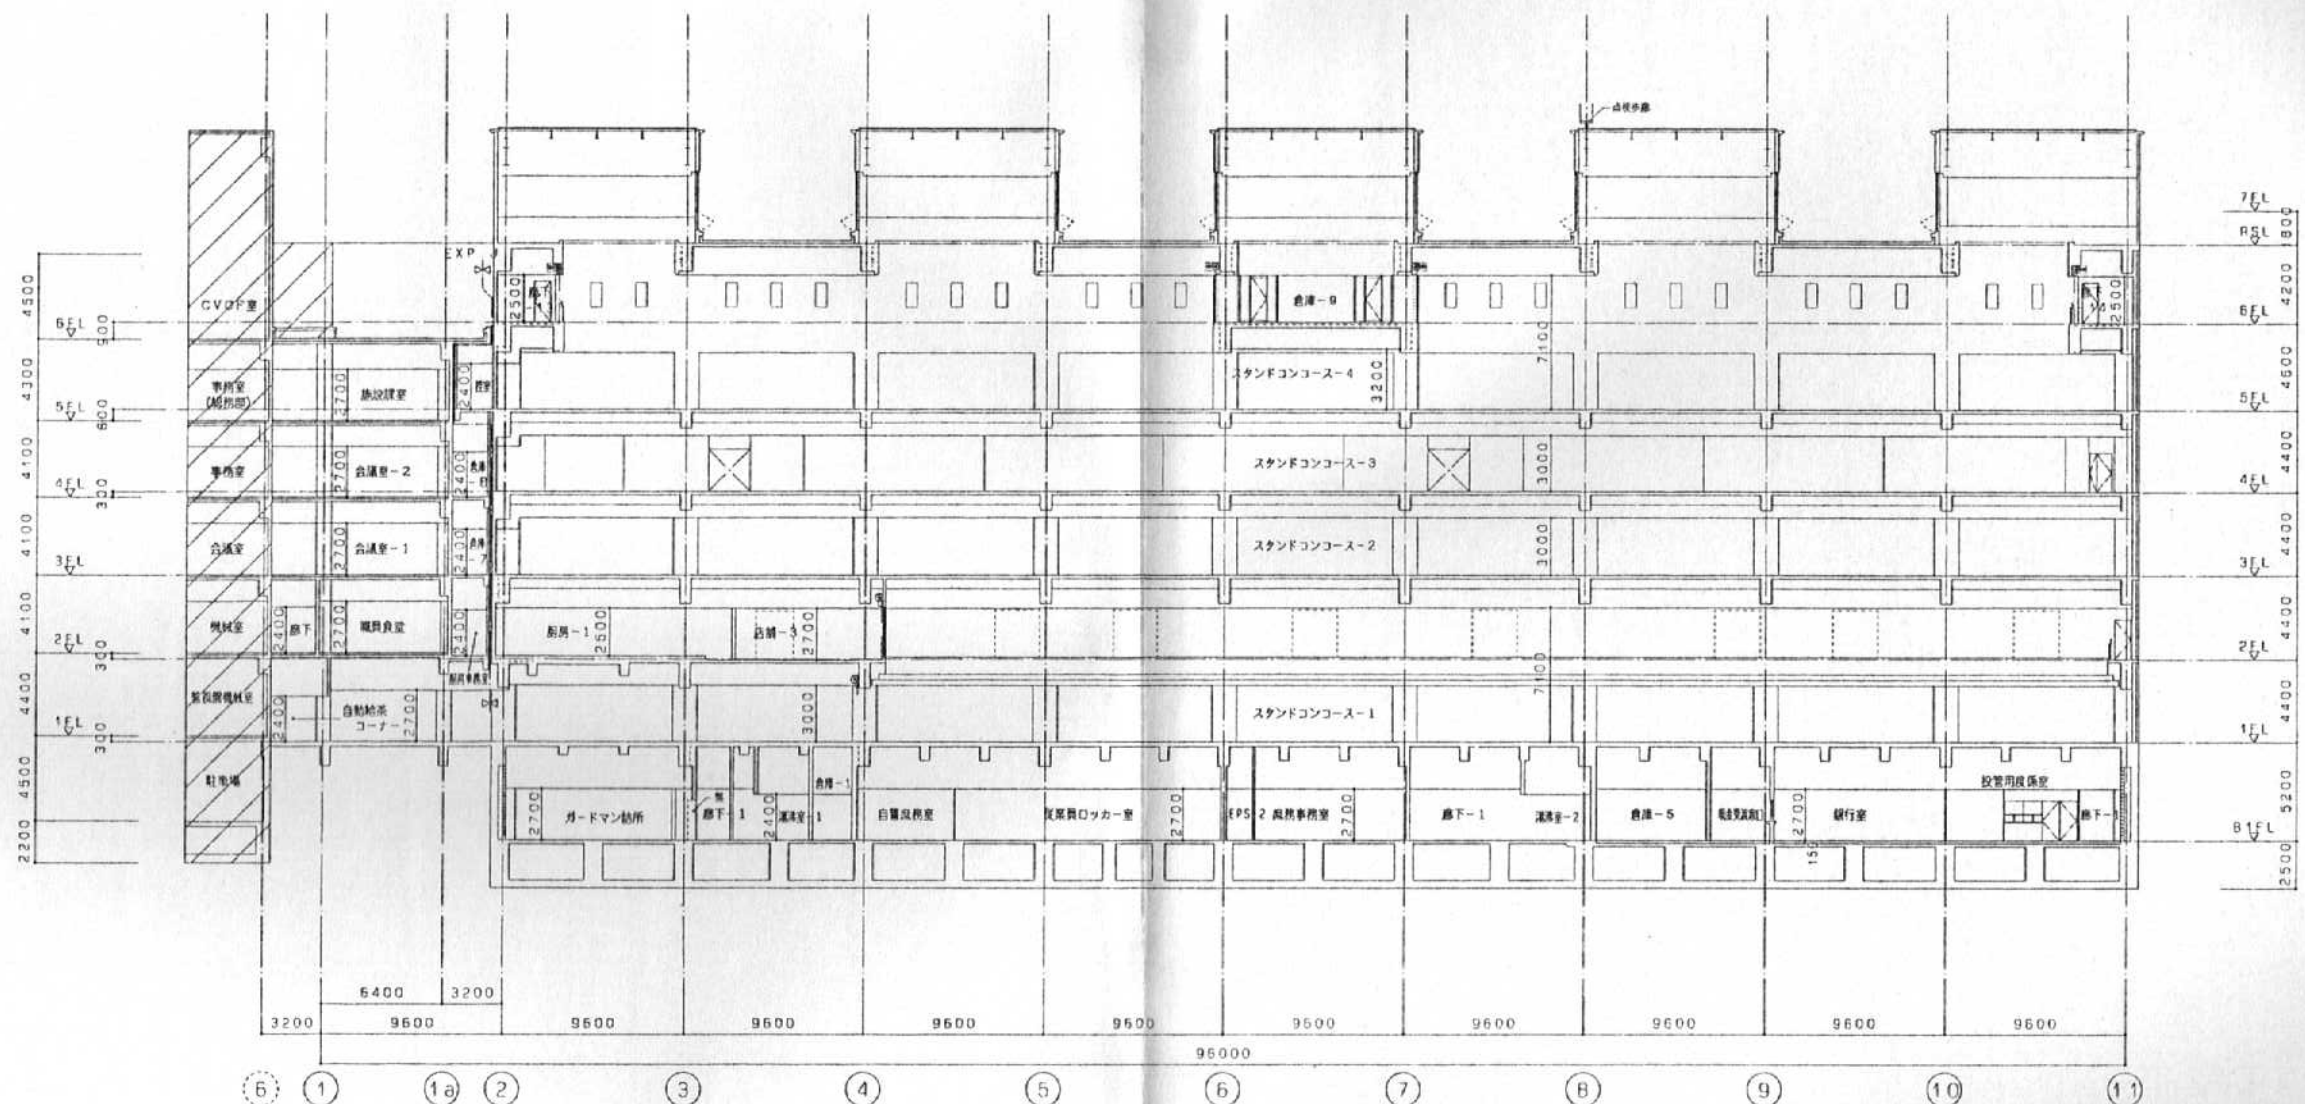

竣工図 意-31

|    |            |  |  |
|----|------------|--|--|
| 施工 | NO. 4, 5   |  |  |
| 竣工 | NO. 10, 31 |  |  |
| 設計 |            |  |  |
| 監工 |            |  |  |

戸田 競 艇 組 合

日 蓮 設 計



戸田競走場総合施設改善第2期工事  
建 築 工 事

意

- 31

断面図-3

No. T-900328-C

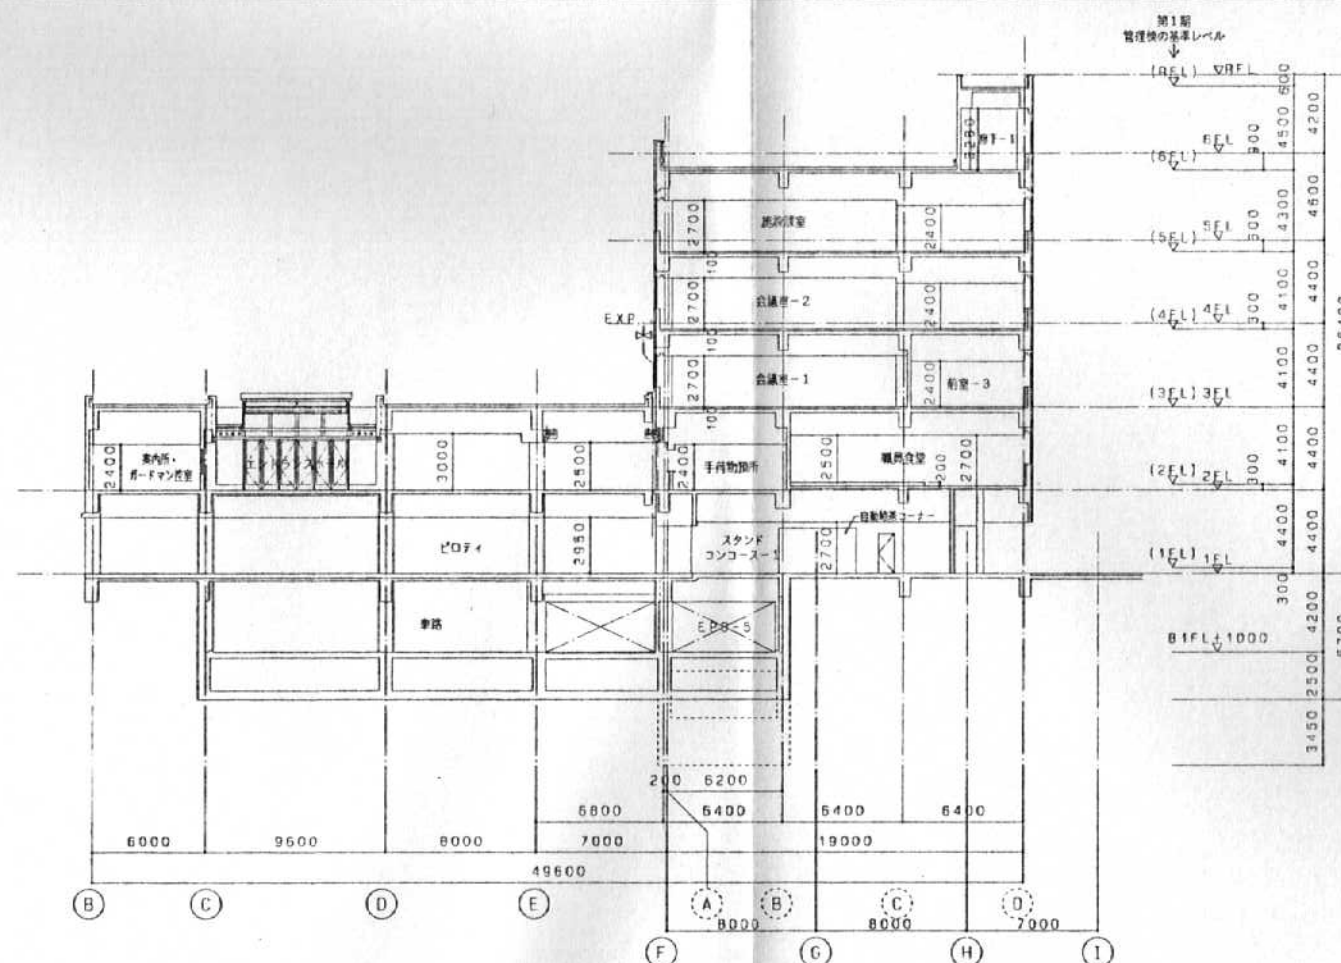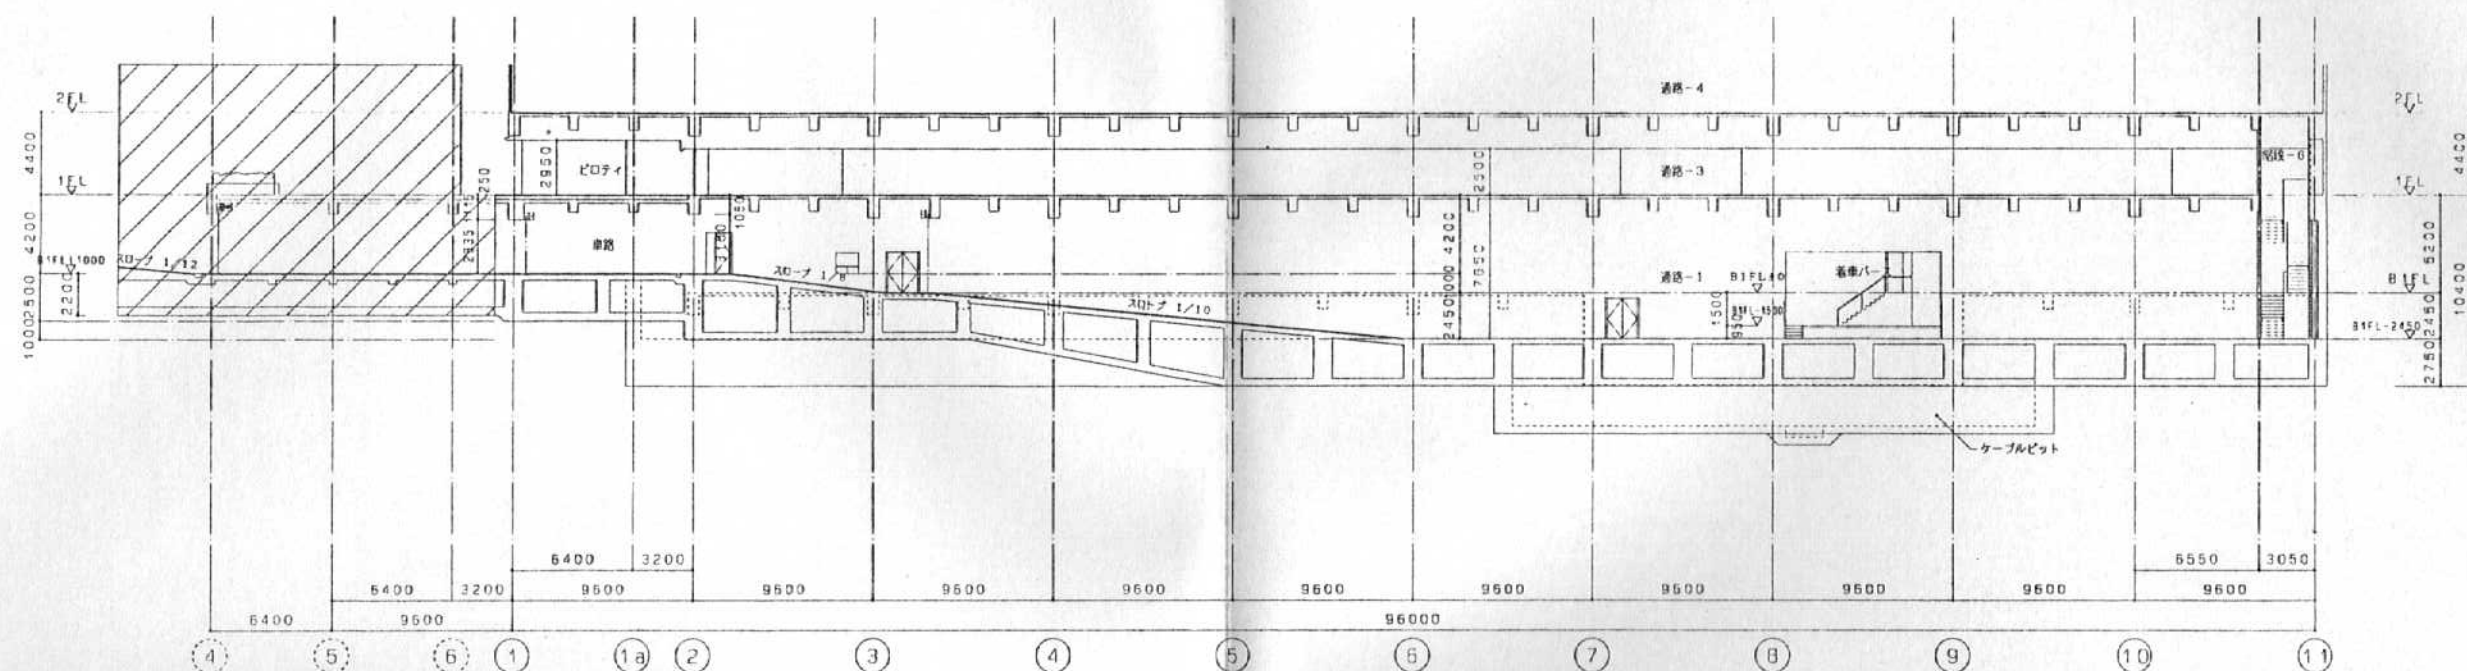

竣工图 意-32

|    |            |  |                             |
|----|------------|--|-----------------------------|
| 職工 | H6. 4. 8   |  |                             |
| 職工 | H6. 10. 31 |  |                             |
| 監理 |            |  |                             |

戸田競艇組合

日 本 設 計


戸田競走場総合施設改善第2期工事  
建築工事

意 — 32


No. T-900328- C

|                      |                    |                      |                         |                     |
|----------------------|--------------------|----------------------|-------------------------|---------------------|
| ① 自衛ロッカー室<br>A 2700  | ② 印金受取窓口<br>A 2700 | ③ 直轄用控室<br>A 2400    | ④ (9F) 8号エレベーター<br>R 直天 | ⑤ MHC-3<br>A 2400   |
| ⑥ ガードマン駐務<br>A 2700  | ⑦ 控室<br>A 2700     | ⑧ イベント控室-1<br>A 2350 | ⑨ EAチャンパー<br>W 直天       | ⑩ MHC-3<br>A 2400   |
| ⑪ 守衛室<br>A 2700      | ⑫ 設備用控室<br>A 2700  | ⑬ イベント控室-2<br>A 2700 | ⑭ OAチャンパー<br>W 直天       | ⑮ シャワー脱衣室<br>E 2300 |
| ⑯ 洗滞室-1<br>E 2400    | ⑰ 投書箱<br>A 2700    | ⑱ イベント控室-3<br>A 2700 | ⑲ 船橋-5<br>P 直天          | ⑳ PS/OS-1<br>S 直天   |
| ㉑ 洗滞室-2<br>C 2400    | ㉒ 倉庫-5<br>D 2500   | ㉓ イベント控室-4<br>A 2400 | ㉔ EVホール-1<br>A 2400     | ㉕ EPS-2<br>S 直天     |
| ㉖ 廊下-1<br>A 2700     | ㉗ 車道<br>D 直天       | ㉘ イベント控室-5<br>A 2100 | ㉙ EVホール-2<br>A 2400     | ㉚ EPS-3<br>S 直天     |
| ㉛ 自衛用控室<br>A 2700    | ㉜ 通路-1<br>D 直天     | ㉝ 監視用控室<br>A 2700    | ㉞ EVホール-3<br>D 2700     | ㉟ EPS-4<br>S 直天     |
| ㊱ 男用化粧室<br>A 2700    | ㊲ 通路-2<br>D 2700   | ㊳ 廊下-2<br>A 2400     | ㊴ MHC-1<br>A 2400       | ㊵ EPS-5<br>S 直天     |
| ㊶ 自衛用ロッカー室<br>A 2700 | ㊷ 倉庫用作業場<br>D 直天   | ㊸ 倉庫<br>D 直天         | ㊹ MHC-1<br>A 2400       | ㊺ 倉庫-3<br>S 直天      |
| ㊻ 設備事務室<br>A 2700    | ㊼ 工具室-1<br>S 直天    | ㊽ 倉庫通路<br>A 2200     | ㊾ MHC-2<br>A 2400       |                     |
| ㊿ 倉庫バス<br>D FL+4000  | ㊽ 工具室-2<br>S 直天    | ㊾ 設備機室<br>R 直天       | ㊿ MHC-2<br>A 2400       |                     |

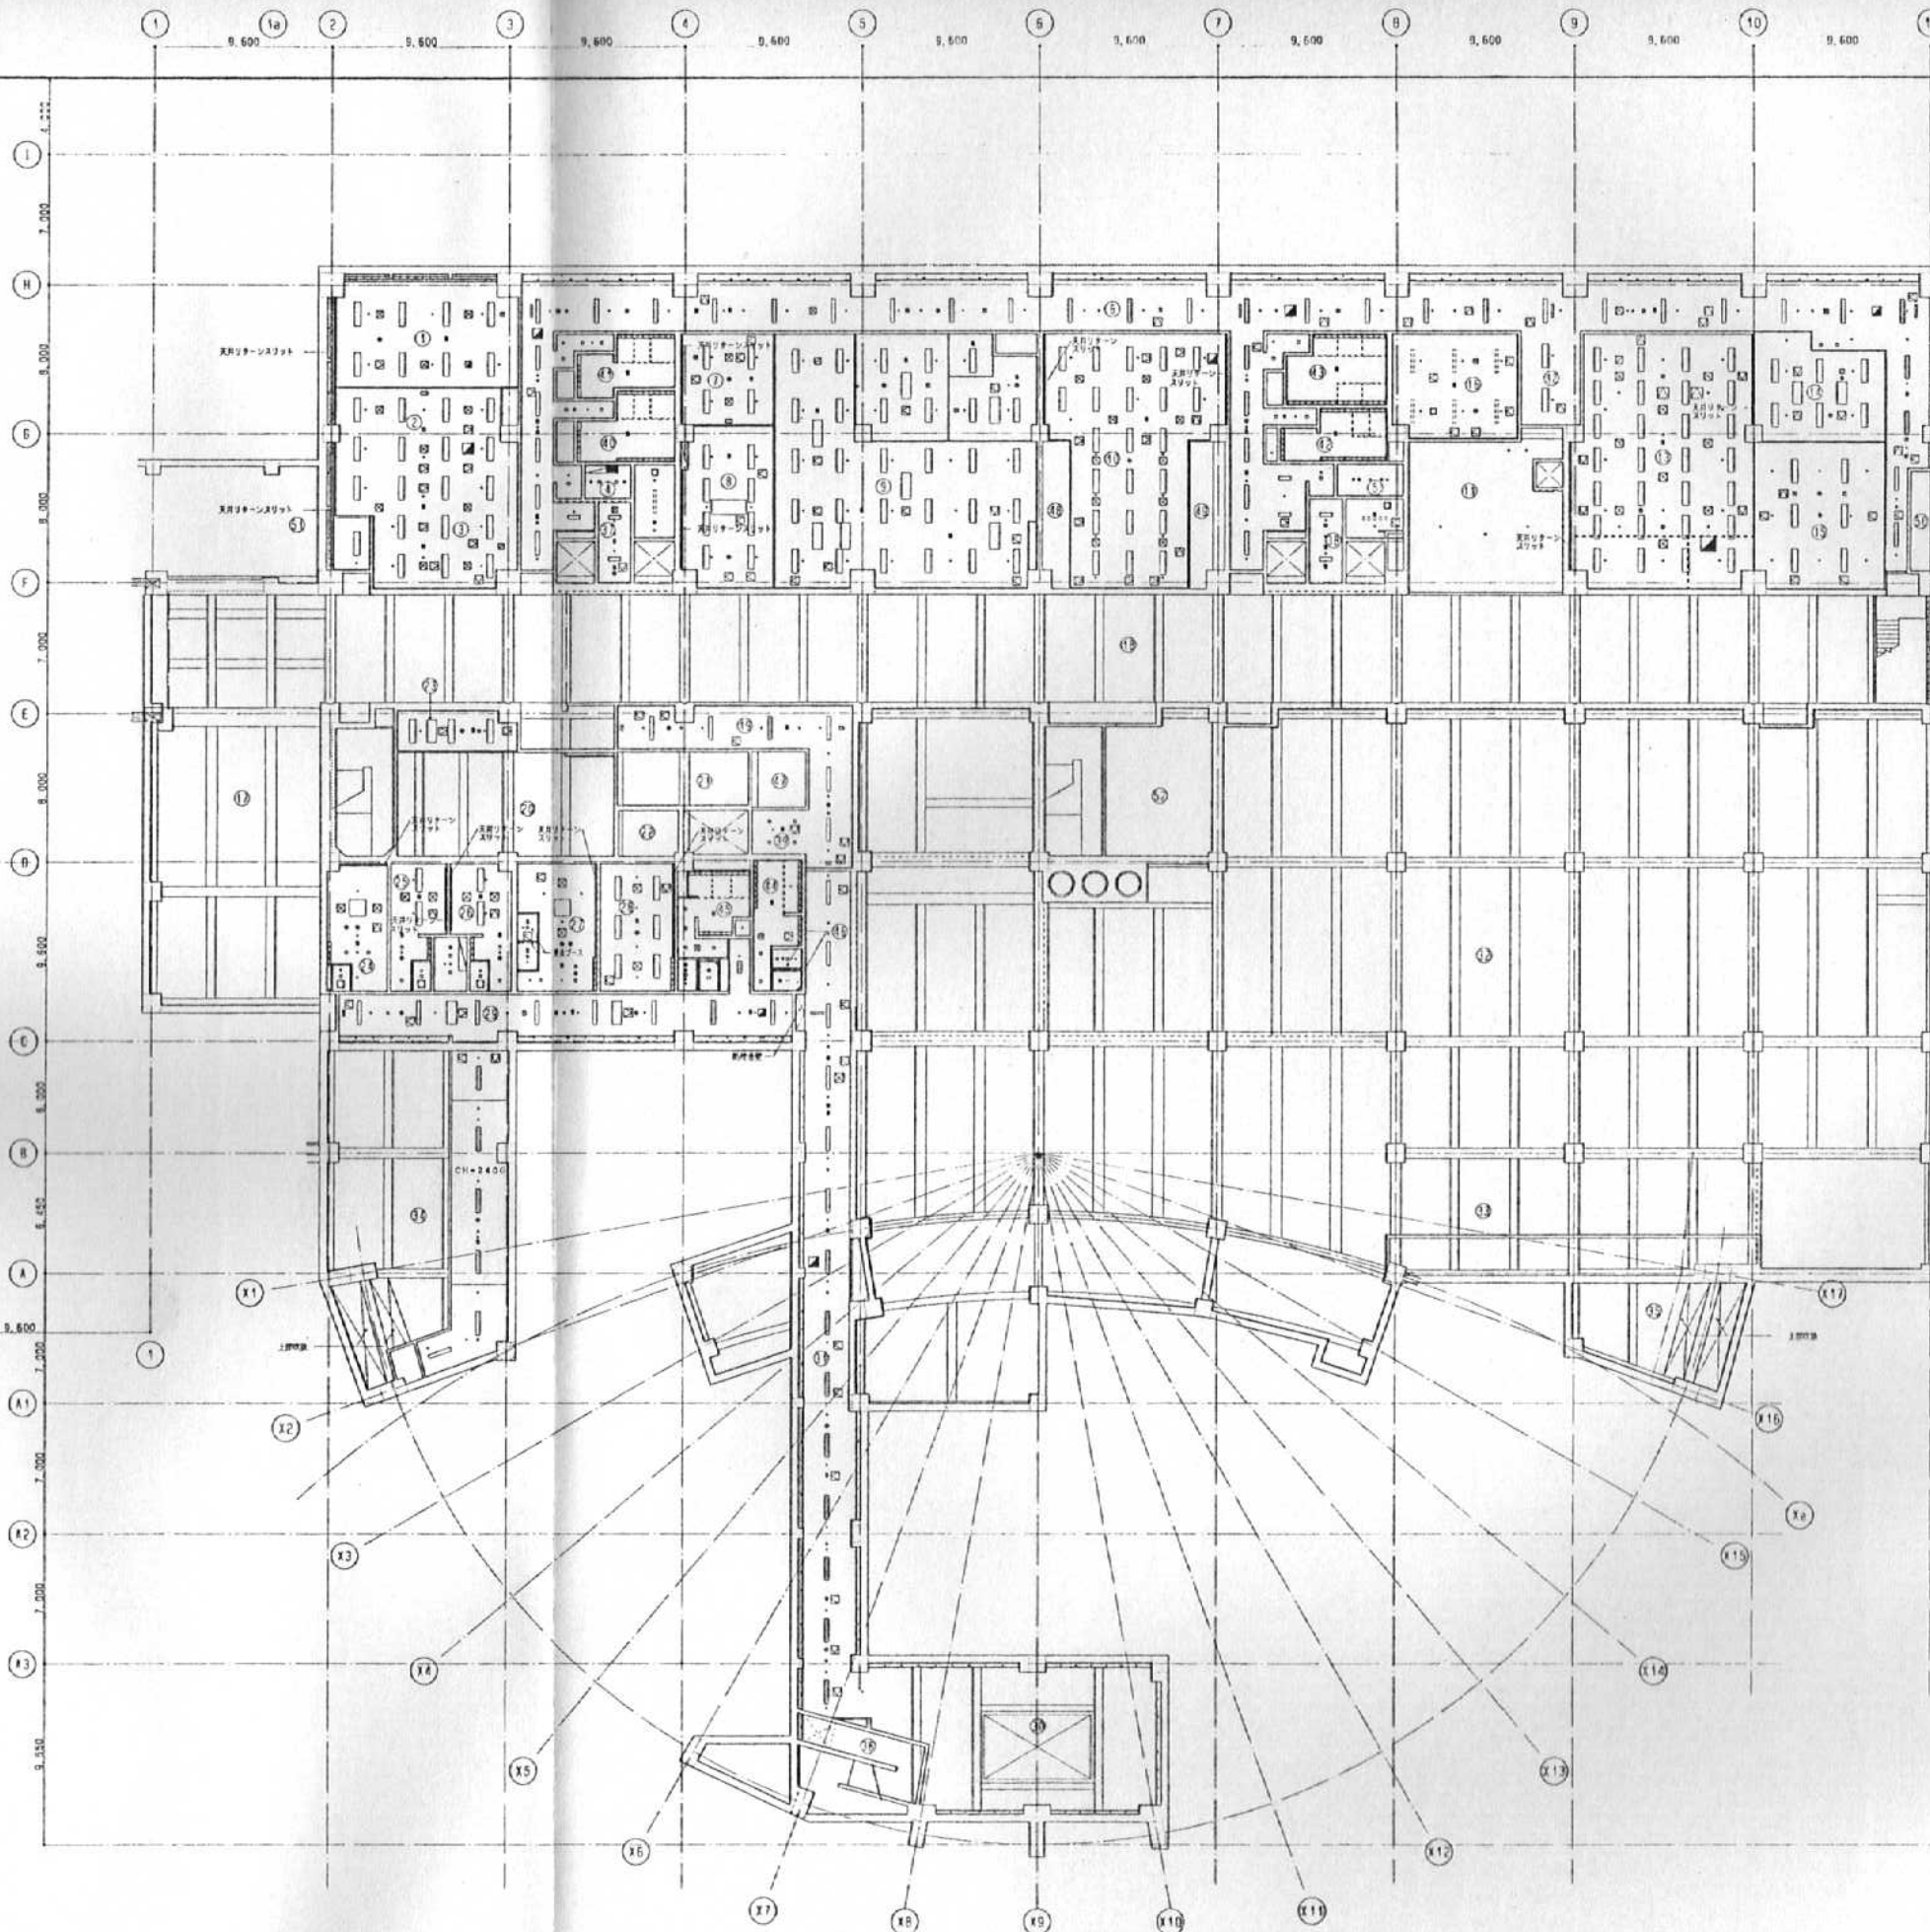

| 室名                    | 仕上材記号 | 天井高さ |
|-----------------------|-------|------|
| A 岩盤掘削機               |       |      |
| B PB 1/2 2号冷却機        |       |      |
| C けいカル板               |       |      |
| D 断熱材 1/2 5号 けいカル板遮断  |       |      |
| E けいカル板 VE (低目地シーリング) |       |      |
| F アルミパネル              |       |      |
| G スチールパネル             |       |      |
| H アルミパンチングパネル         |       |      |
| I アルミ吸音パネル            |       |      |
| J PB                  |       |      |

|             |                |       |         |         |           |            |                              |         |          |        |           |                  |
|-------------|----------------|-------|---------|---------|-----------|------------|------------------------------|---------|----------|--------|-----------|------------------|
| K スチール有孔パネル | L スチールパンチングパネル | M クロス | N FGボード | O 化粧 PB | P RC化粧打放し | Q アルミスパンデル | R グラスウール保温板 1/2 5号 (ガラスクロス付) | S RC打放し | T システム天井 | U 断熱遮断 | V アルミルーバー | W 複合板 1/2 5号 打放し |


竣工図 意-33

戸田 競 艇 組 合

日 建 設 計

戸田競艇場総合施設改修第2期工事  
建 築 工 事

意



2階天井図

1/200

① 食堂下  
A 2400-2700

② 職員食堂  
A 2700

③ 廊下-1  
E 2500

④ エントランス1  
A 2700  
B 2400

⑤ 廊下-2  
A 2400

⑥ 廊下-3  
A 2700

⑦ エントランス2  
A 2700

⑧ 立寄機室-2  
S  
(実測)

⑨ 手荷物預り所  
A 2400

⑩ 林道コーナー1  
A 2700

⑪ 林道コーナー2  
J 2500

⑫ 林道コーナー3  
A 2700

⑬ RVホール-19  
A 2400

⑭ 倉庫-5  
O 2500

⑮ 廊下-4  
L 2500

⑯ 廊下-6  
A 2500

⑰ 売場所-4  
A 2400

⑱ 倉庫-6  
D 2400

⑲ エントランスホール  
A 3000  
一部2500

⑳ バイオエクト-1  
L 2700  
一部2500

㉑ 案内所  
A 2400

㉒ 郵便・郵便物受け  
A 2500  
一部2100

㉓ 郵便販売所  
A 2100

㉔ 入場券所  
O 曲面天井  
一部3600

㉕ 雨樋所  
A 2310

㉖ 入場ゲート  
G 曲面天井  
F 一部3600

㉗ エスカレーター-3  
S  
一部2500

㉘ 自転車コーナー-2  
J 2500

㉙ 清掃員待合室-2  
A 2700

㉚ ミニショップ-2  
O 2700

㉛ BVホール-7  
A 2400

㉜ MWC-10  
A 2500  
N 曲面部

㉝ MWC-10  
A 2500

㉞ PS/DS-6  
S 直天

㉟ MWC-11  
A 2400

㊱ NC-22  
A 2400

㊲ PS/DS-1  
S 直天

㊳ PS/DS-2  
S 直天

㊴ PS/DS-3  
S 直天

㊵ PS/DS-4  
S 直天

㊶ PS/DS-5  
S 直天

㊷ PS/DS-7  
S 直天

㊸ PS/DS-8  
S 直天

㊹ PS/DS-9  
S 直天

㊺ DS-1  
S 直天

㊻ DS-2  
S 直天

㊼ DS-3  
S 直天

㊽ EPS-1  
S 直天

㊾ EPS-2  
S 直天

㊿ EPS-3  
S 直天

1 EPS-4  
S 直天

2 EPS-5  
S 直天

3 EPS-6  
S 直天

4 ミニショップ-1  
A 1FL+7150

5 廊下WC  
A 2400

| 室名                   | 仕上材記号 | 天井高さ |
|----------------------|-------|------|
| A 岩神渡音板              |       |      |
| B PB t 4 3 電灯        |       |      |
| C けいカル板              |       |      |
| D 板材 t 4 3 打込 けいカル板  |       |      |
| E けいカル板 VE (地目地シリング) |       |      |
| F アルミパネル             |       |      |
| G スチールパネル            |       |      |
| H アルミパンチングパネル        |       |      |
| I アルミ吸音パネル           |       |      |
| J PB                 |       |      |

|               |                   |             |          |           |          |             |                             |        |          |         |           |               |
|---------------|-------------------|-------------|----------|-----------|----------|-------------|-----------------------------|--------|----------|---------|-----------|---------------|
| K スチール有孔パネル   | L スチールパンチングパネル    | M クロス       | N FGボード  | O 化粧 PB   | P RC化粧打込 | Q アルミスパンドレル | R グラスウール保温板 t 60 (ガラスクロス押入) | S RC打込 | T システム天井 | U 断熱遮光板 | V アルミルーバー | W 複合板 t 60 打込 |
| X 浮込照明器具 (実光) | Y 浮込照明器具 (ダウンライト) | Z 浮込非常用照明器具 | aa スピーカー | ab 浮込照明器具 | ac 出入口   | ad 出入口      | ae 出入口                      | af 出入口 | ag 出入口   | ah 出入口  | ai 出入口    | aj 出入口        |
竣工図 意-35

戸田競艇組合 日連設計

戸田競艇場総合施設改善第2期工事 建築工事

2階天井図

意 - 35

T-900326-C