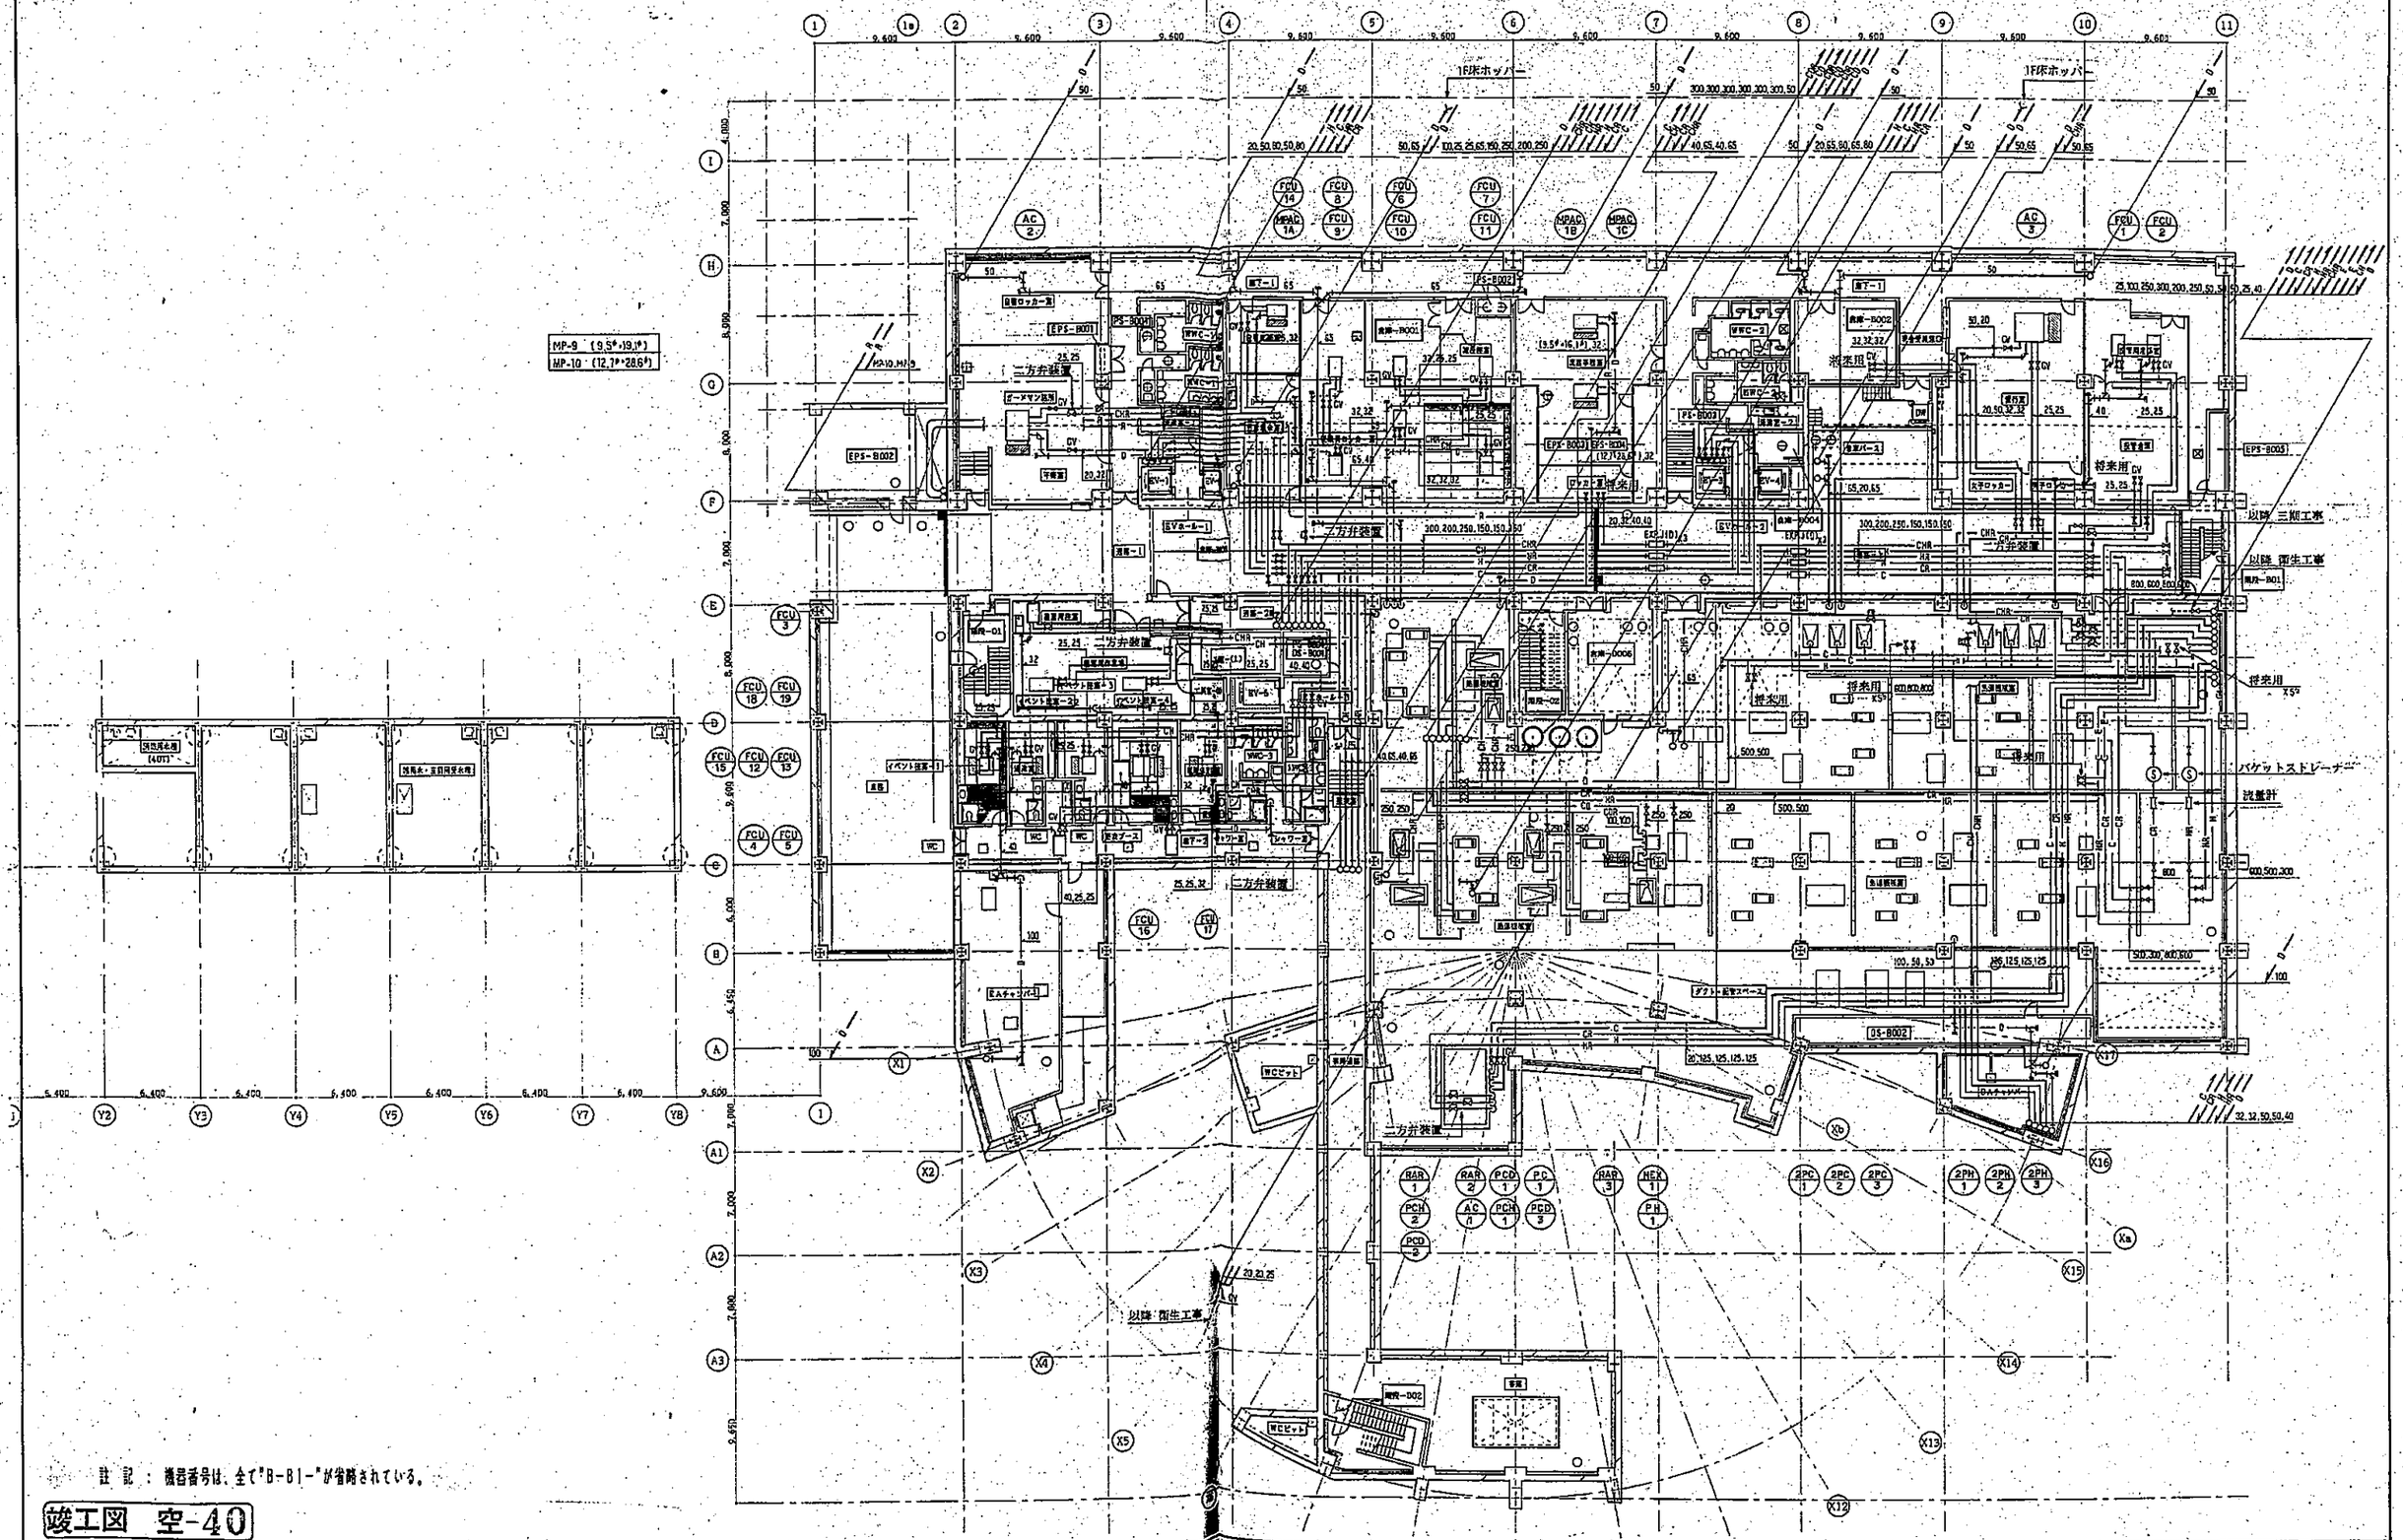

註記：機器番号は、全て"B-B1-"が省略されている。

竣工図 空-40

修正	H6.4.8		
修正	H8.10.31		
変更	鎗田		
施工	冨	担当者	新藤・トー理・七洋・環境特別共同企業体

戸田競艇組合	日建設計	戸田競走場総合施設改善第2期工事（空調設備工事）	空 （通し番号 40 ） B-2
		B1階空調配管平面図 1/200	No. T-900328-C

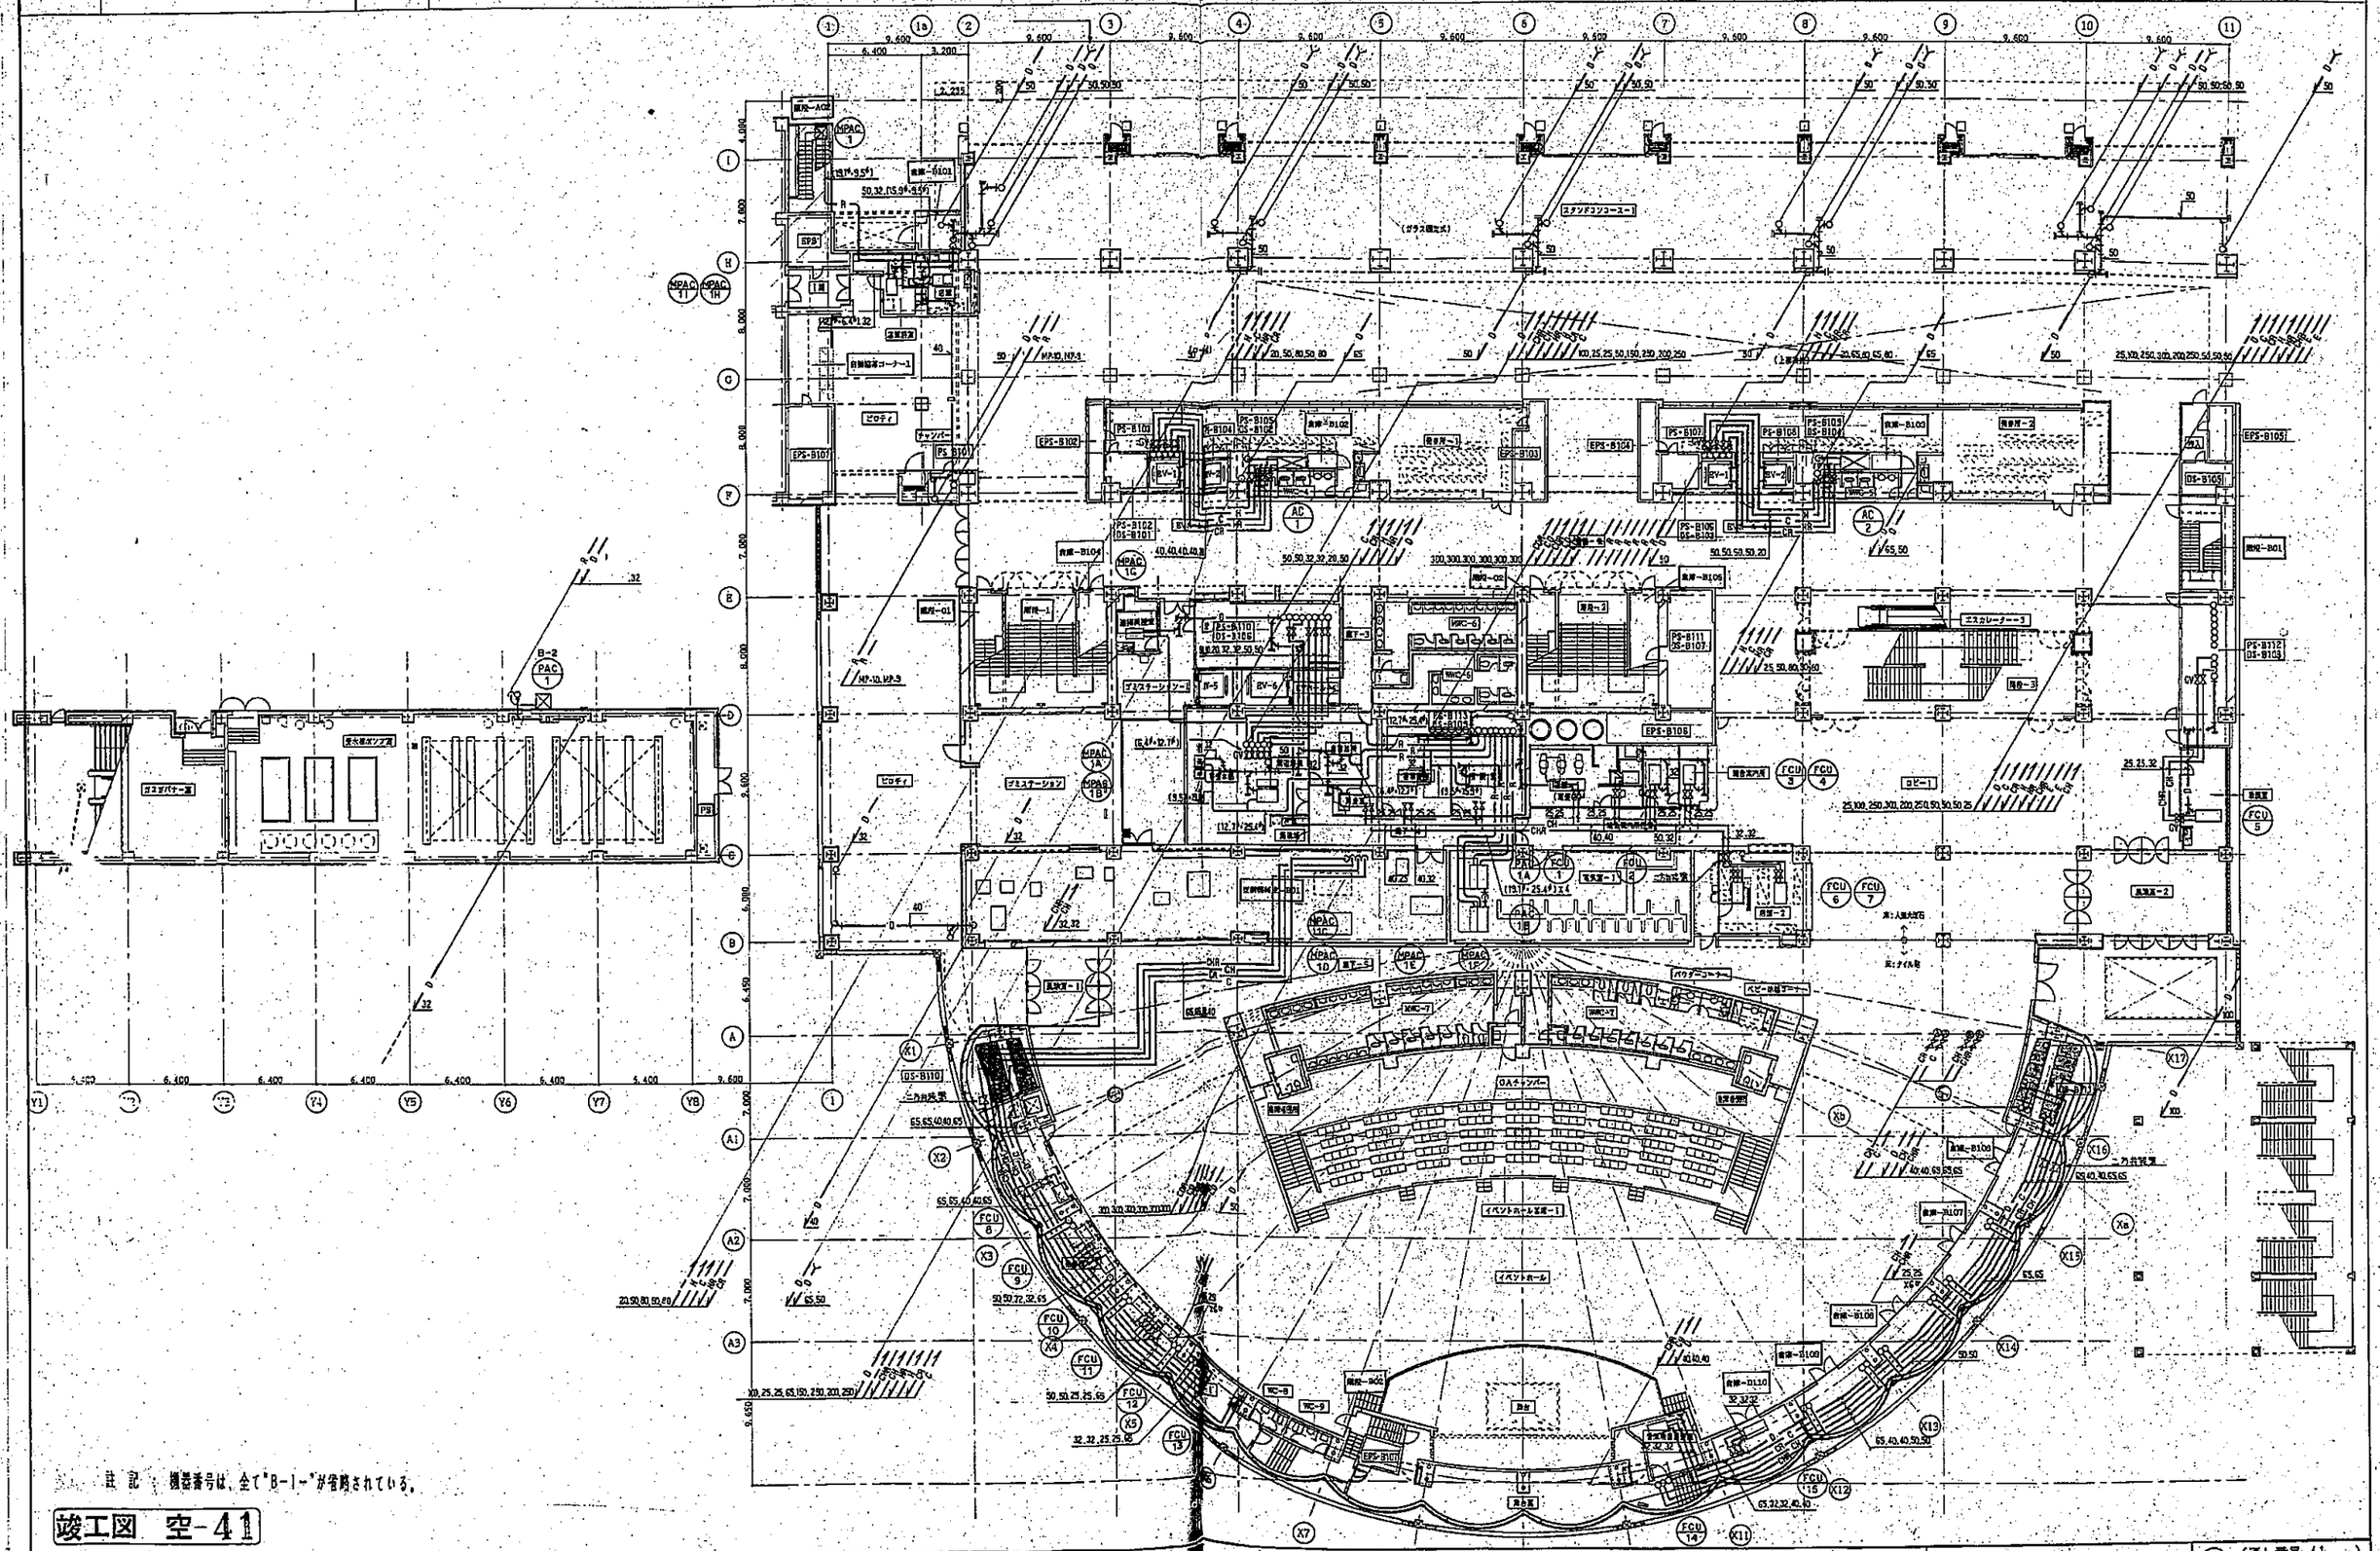

註記：機器番号は、全て"B-1-"が省略されている。

竣工図 空-41

着工	H5.4.8		
竣工	H8.10.31		
設計	鈴木		
施工	鳳	設負者	新菱・トーヨー・七洋・環境特別共同企業体

戸田競艇組合

日建設計

戸田競走場総合施設改善第2期工事
(空調設備工事)

1階空調配管平面図 1/200

空 (通し番号 41)
8 - 3

No. T-900328-C

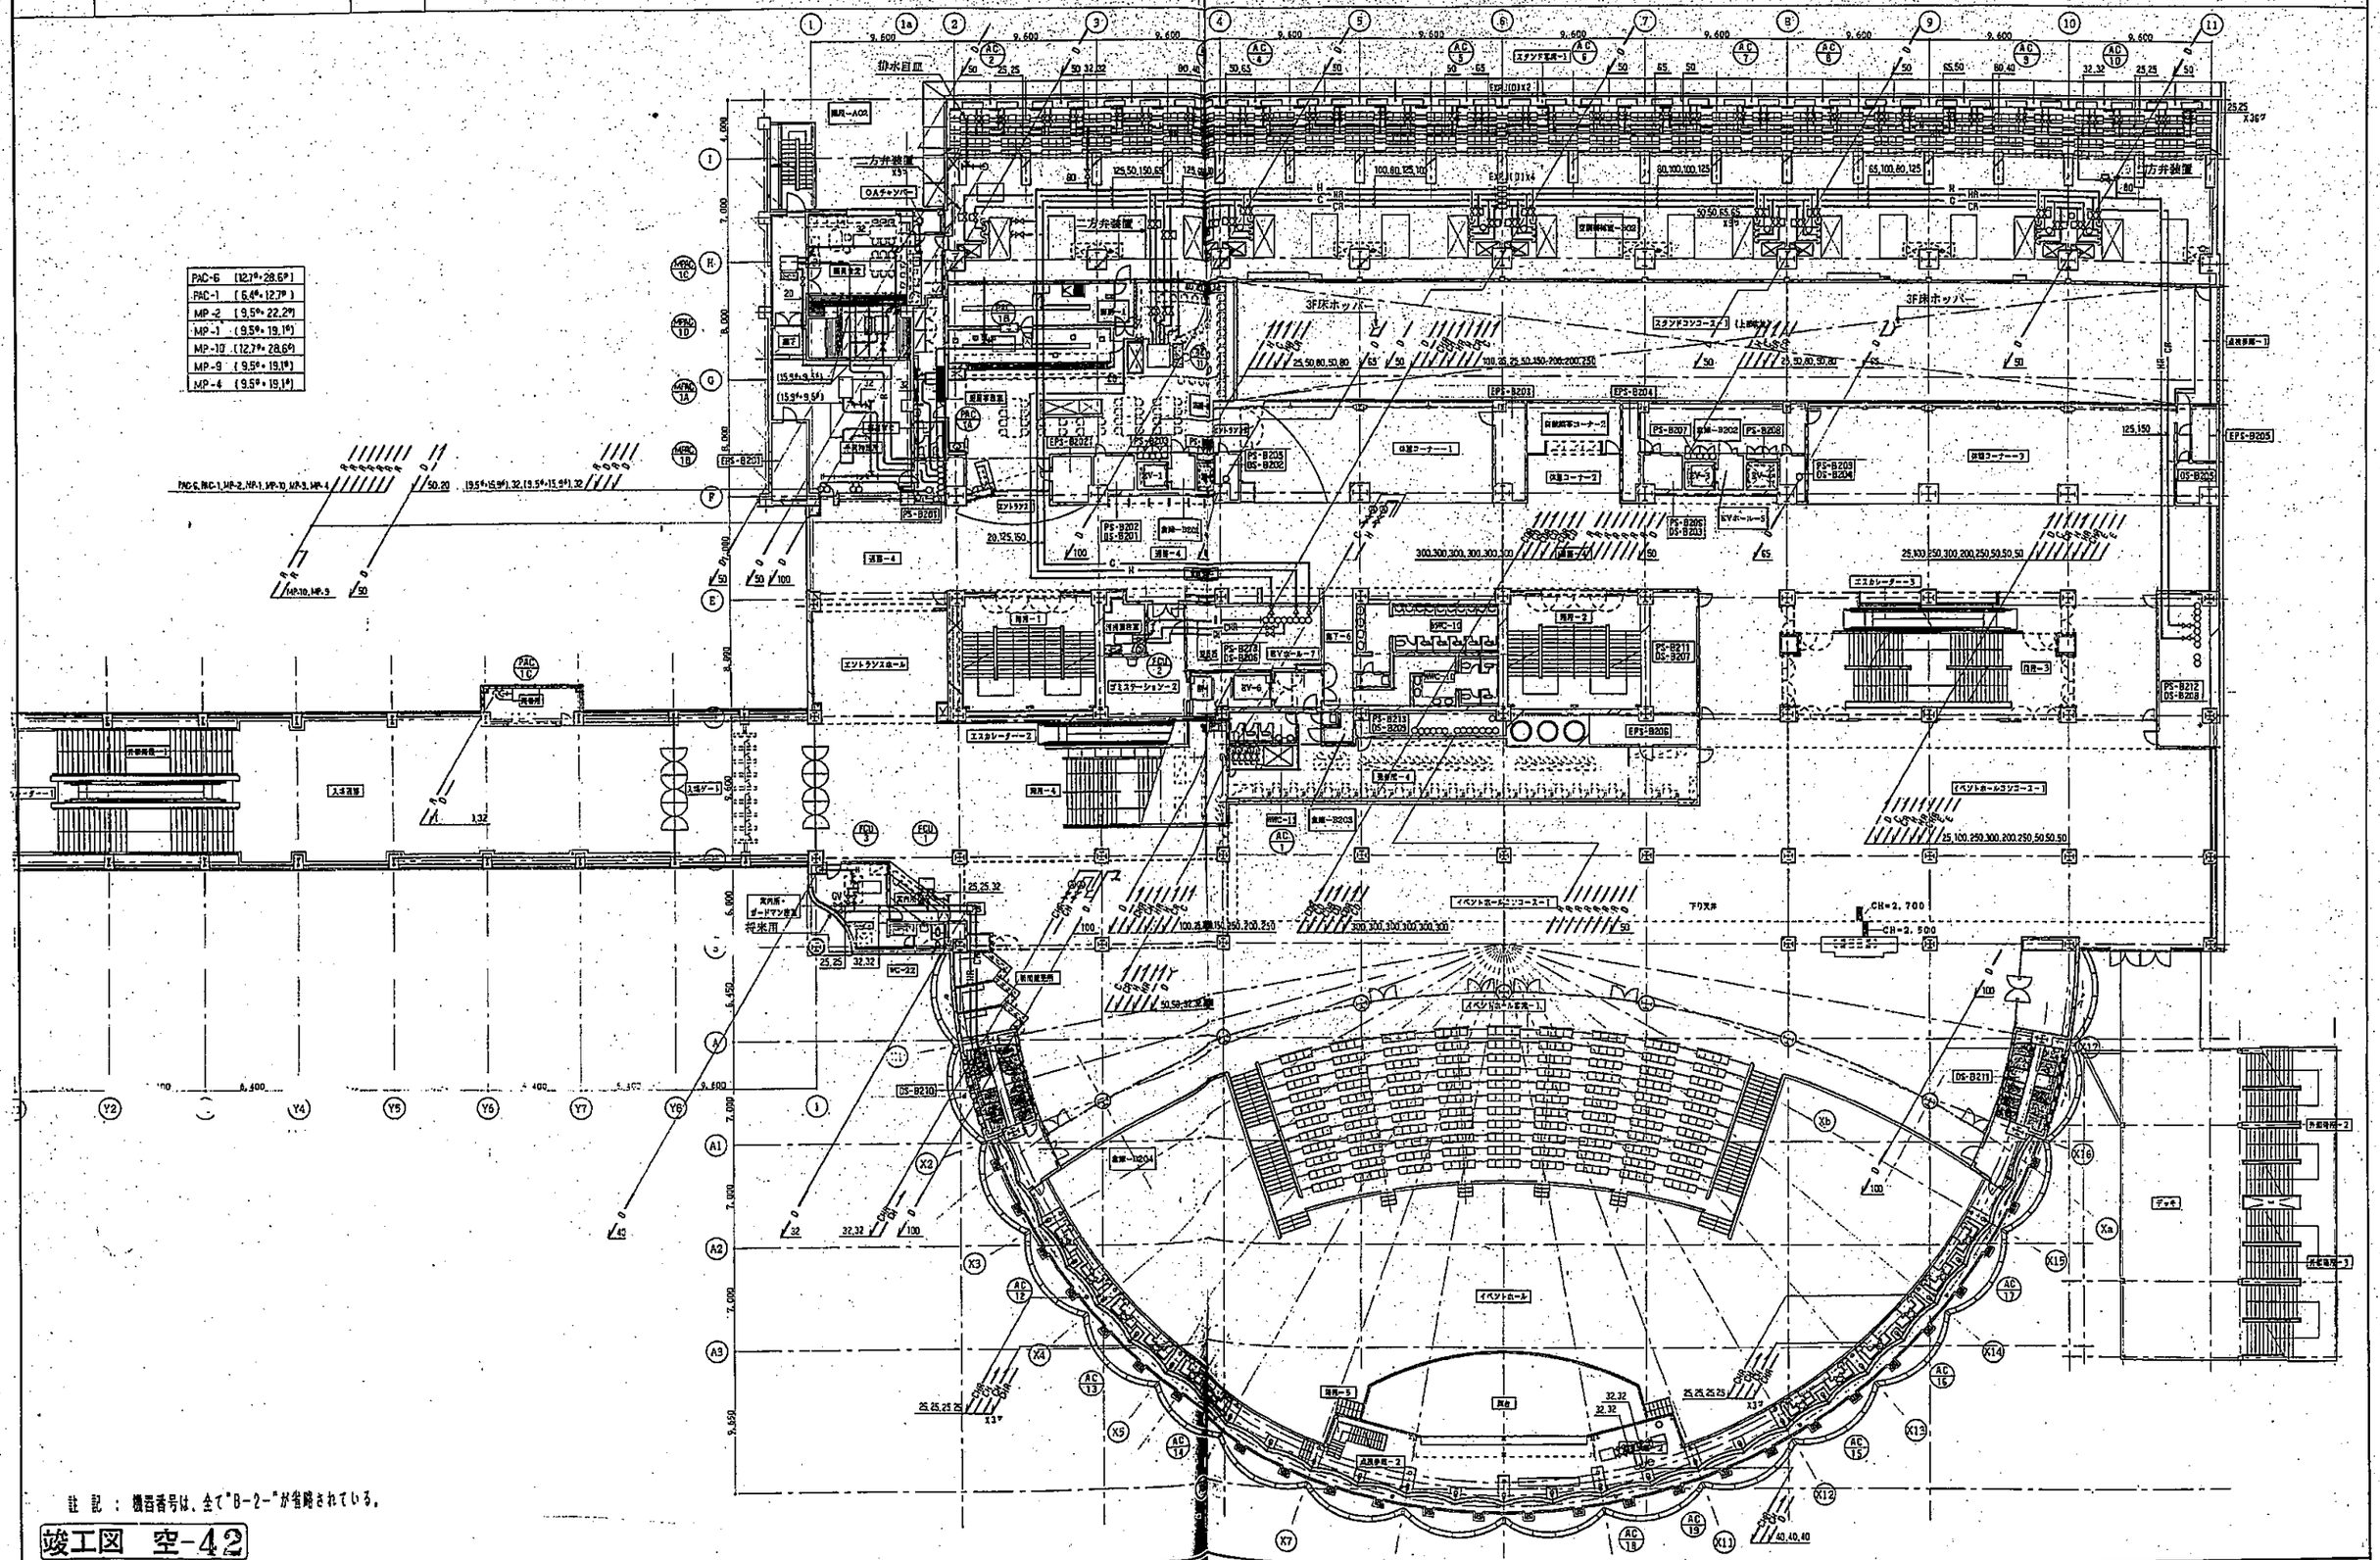

註記：機器番号は、全て"B-2-"が省略されている。

竣工図 空-42

竣工	H6.4.8		
竣工	H8.10.31		
監理	銀座		
施工	冨	施工者	新産・トーヨー住宅・環境特別共同企業体

戸田競艇組合　日建設計

戸田競走場総合施設改善第2期工事
（空調設備工事）

2階空調配管平面図 1/200

空 （通し番号 42 ）
8 - 4

No. T-900328-C

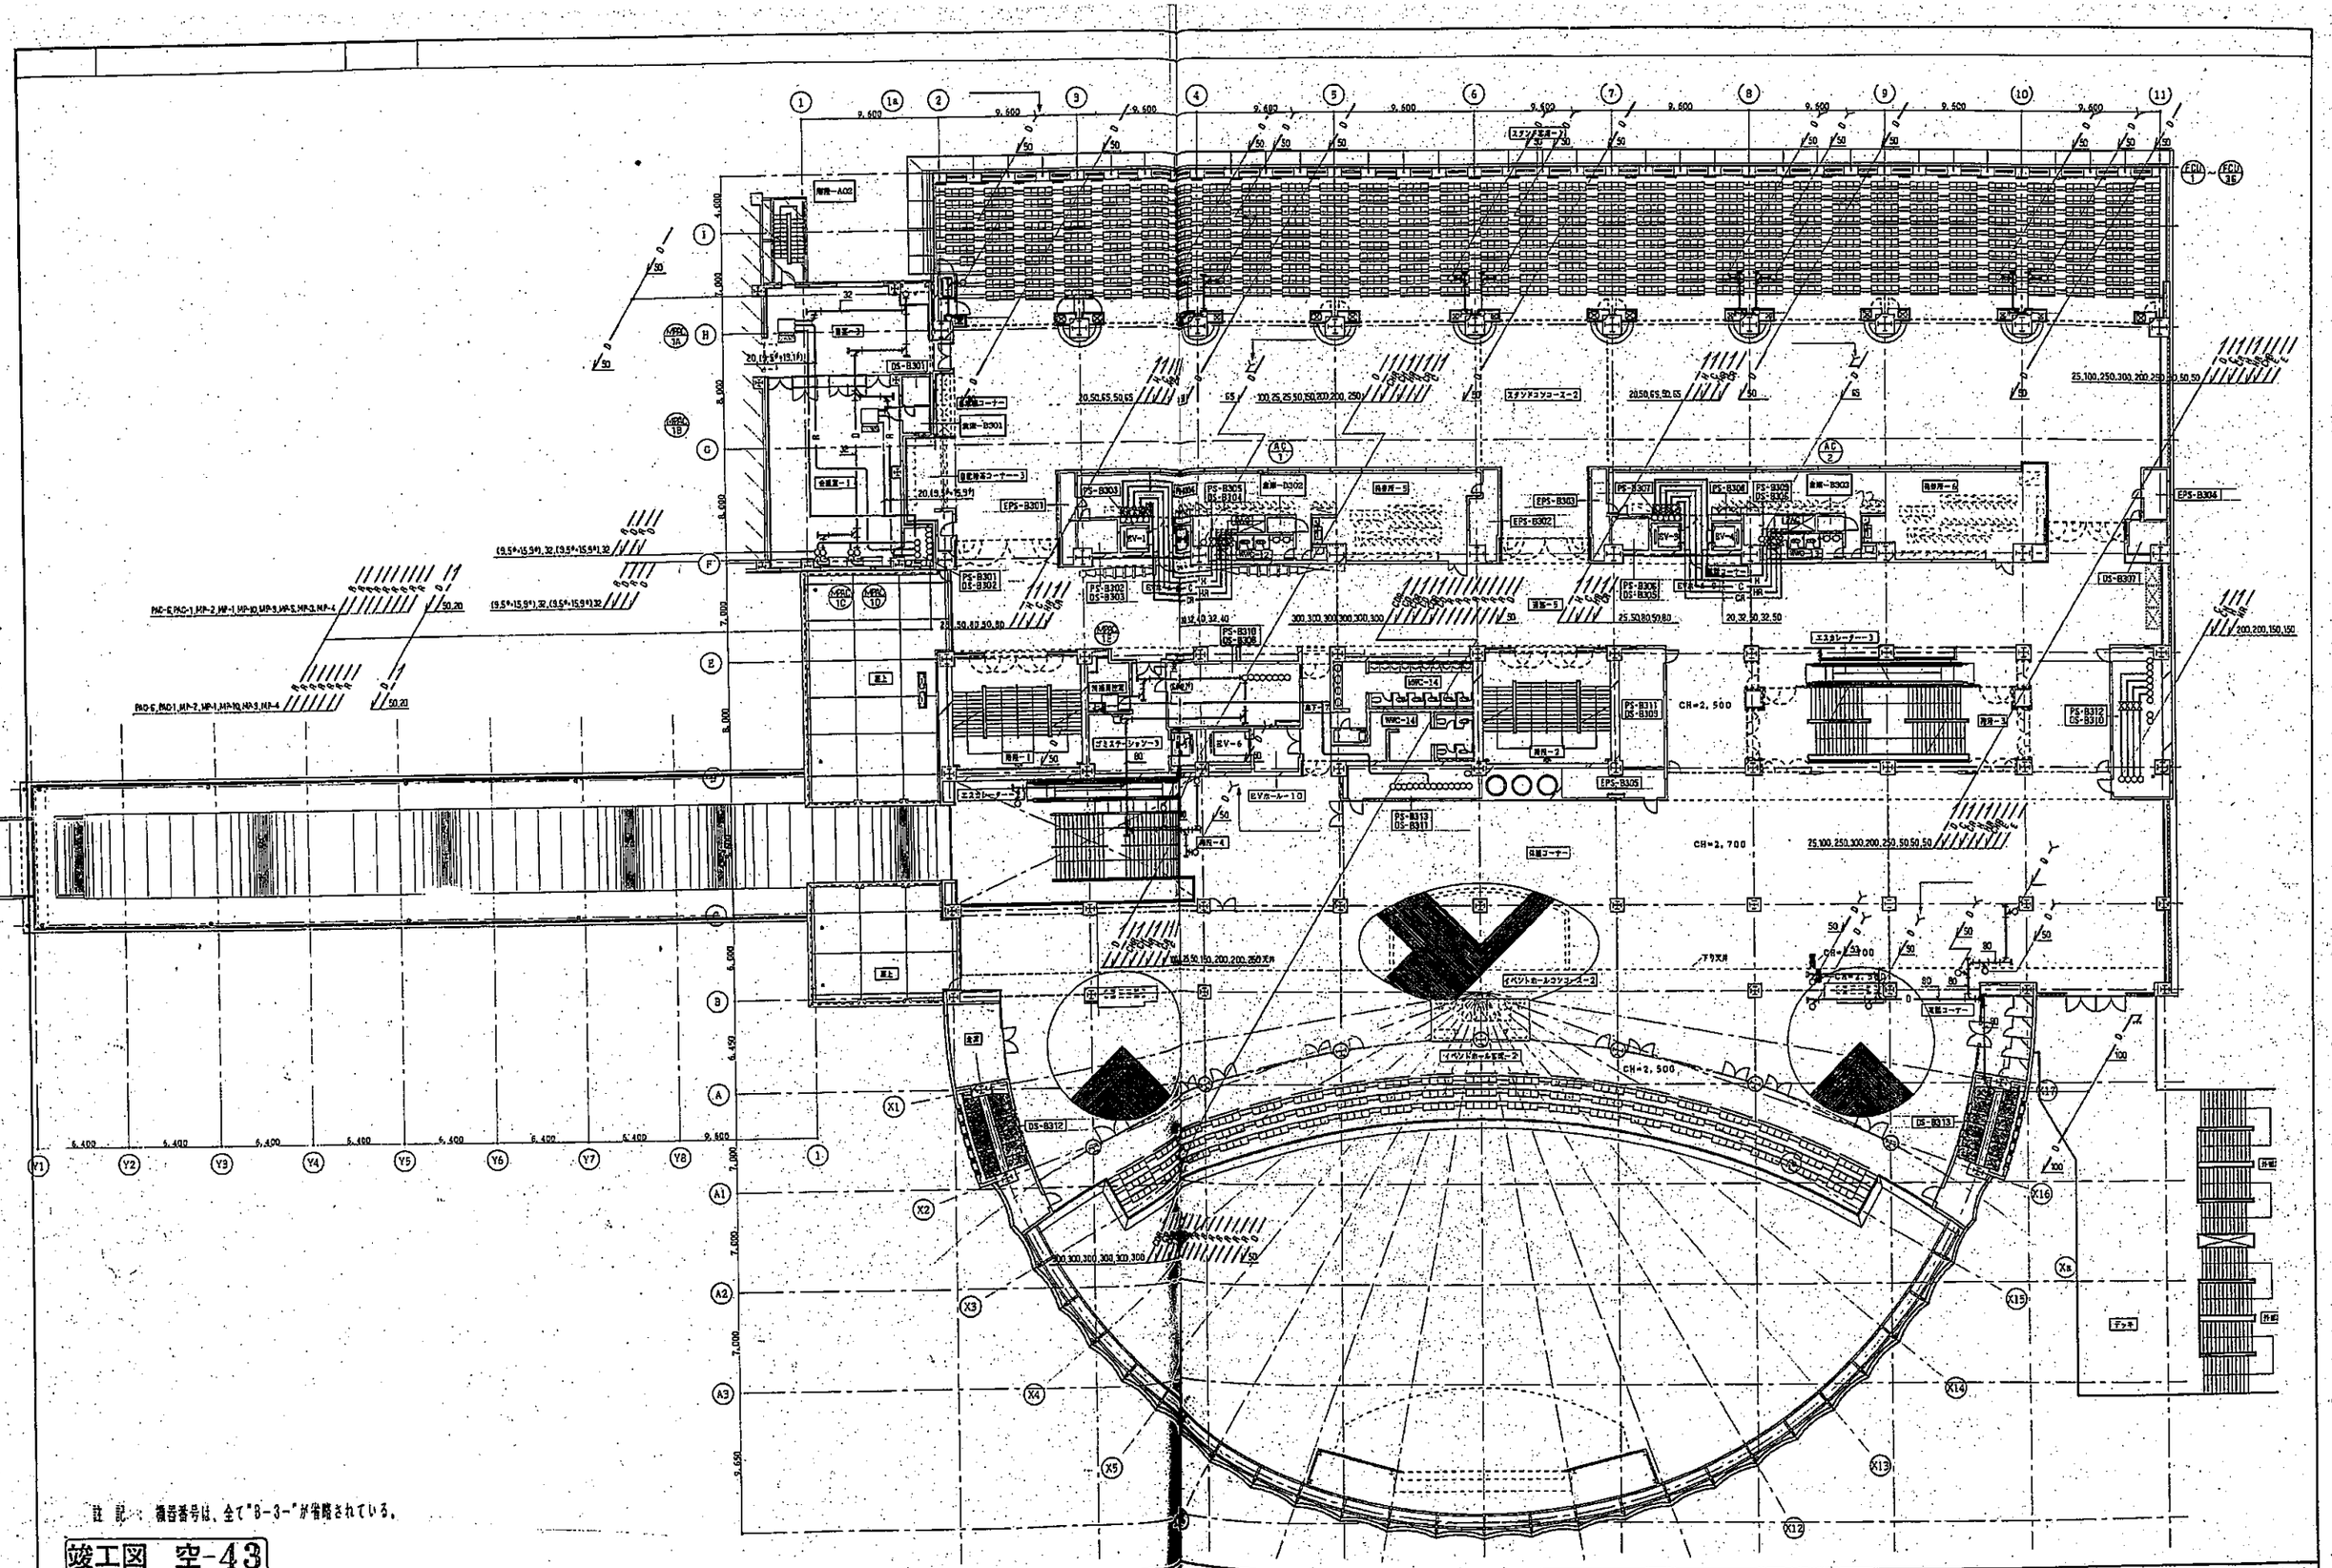

註記：機器番号は、全て"B-3-"が省略されている。

竣工図 空-43

施工	H5.4.8		
検工	H8.10.31		
監理	鹿島建設		
施工	鹿島建設	調査者	鹿島・トーヨー・七洋・環境特殊共同企業体

戸田競艇組合	日建設計	戸田競走場総合施設改善第2期工事（空調設備工事）	空 （通し番号 43 ） 8-5
		3階空調配管平面図 1/200	No. T-900328-C

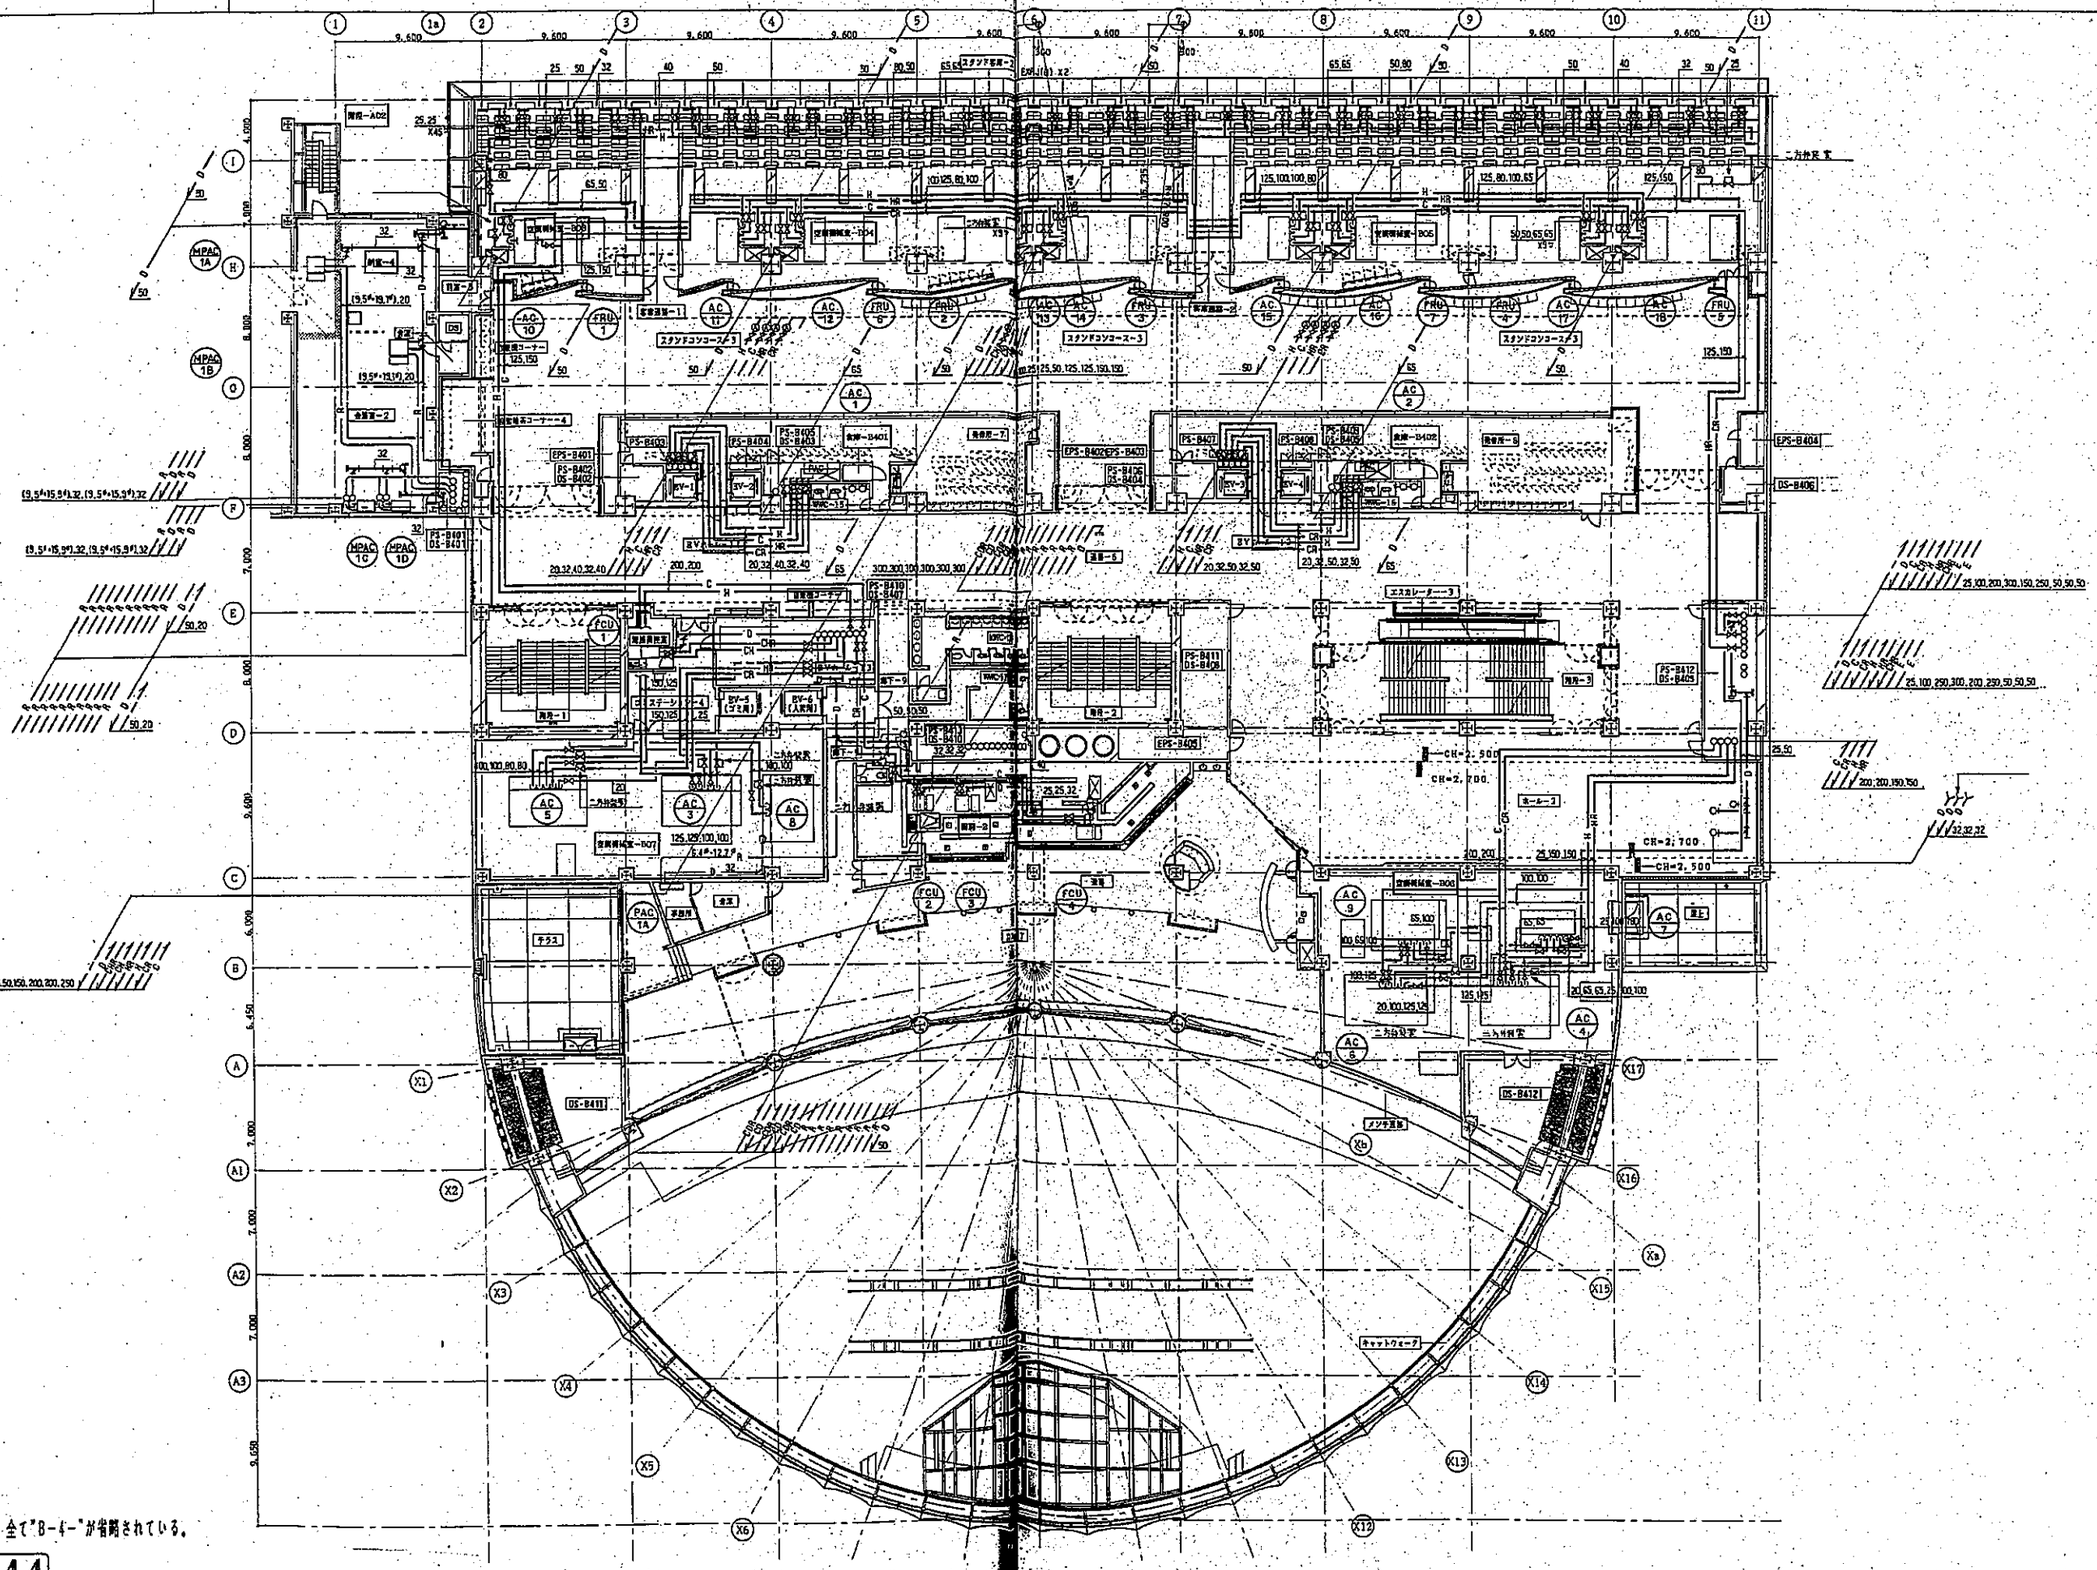

註記：機器番号は、全て"B-4-"が省略されている。

竣工図 空-44

作工	H6.4.8		
検工	H5.10.31		
監理	鹿島		
施工	鹿島	現場代理人	解説・トーター・七洋・環境特別共同企業体

戸田競艇組合

日建設計

戸田競走場総合施設改善第2期工事
（空調設備工事）

4階空調配管平面図 1/200

空 （通し番号 44 ）
8－6

No. T-900328-C

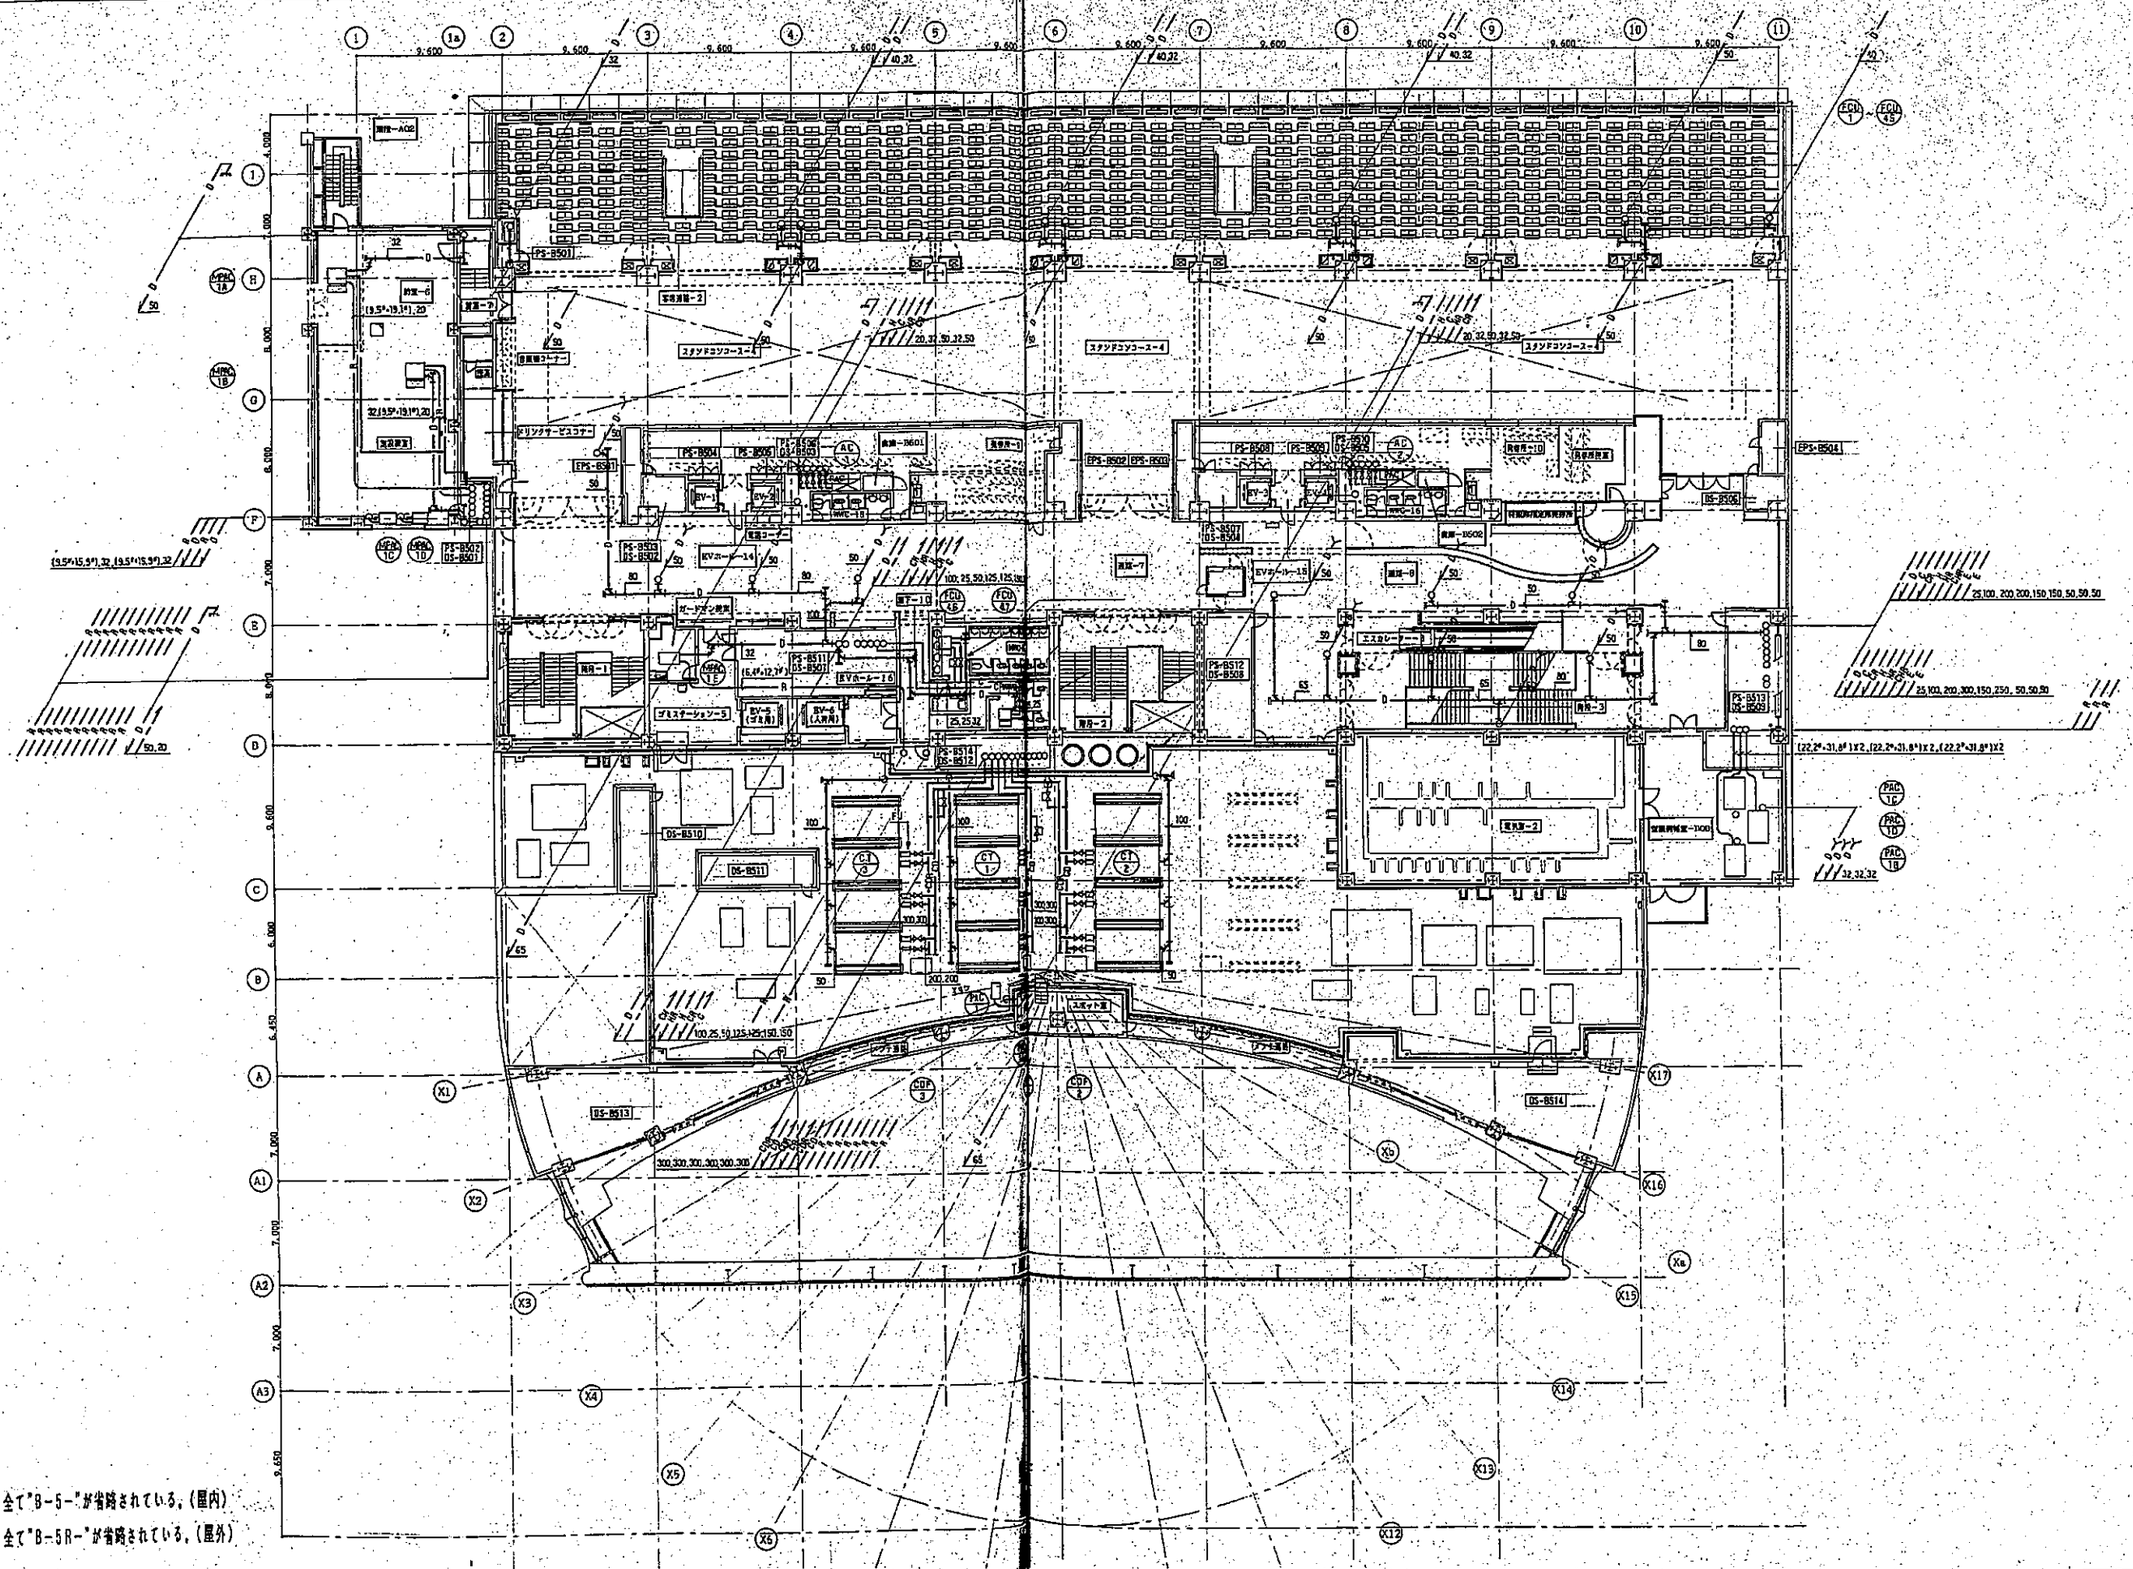

注記：機器番号は、全て"B-5-"が省略されている。(屋内)

：機器番号は、全て"B-5R-"が省略されている。(屋外)

竣工図 空-45

着工	H6.4.8		
竣工	H9.10.31		
監理	鈴田		
施工	宿	検査者	新菱・トーヨー・七洋・現業特別共同企業体

戸田競艇組合　日建設計

戸田競走場総合施設改善第2期工事
(空調設備工事)

空 (通し番号 45)
8 - 7

5階空調配管平面図 1/200

No. T-900328-C

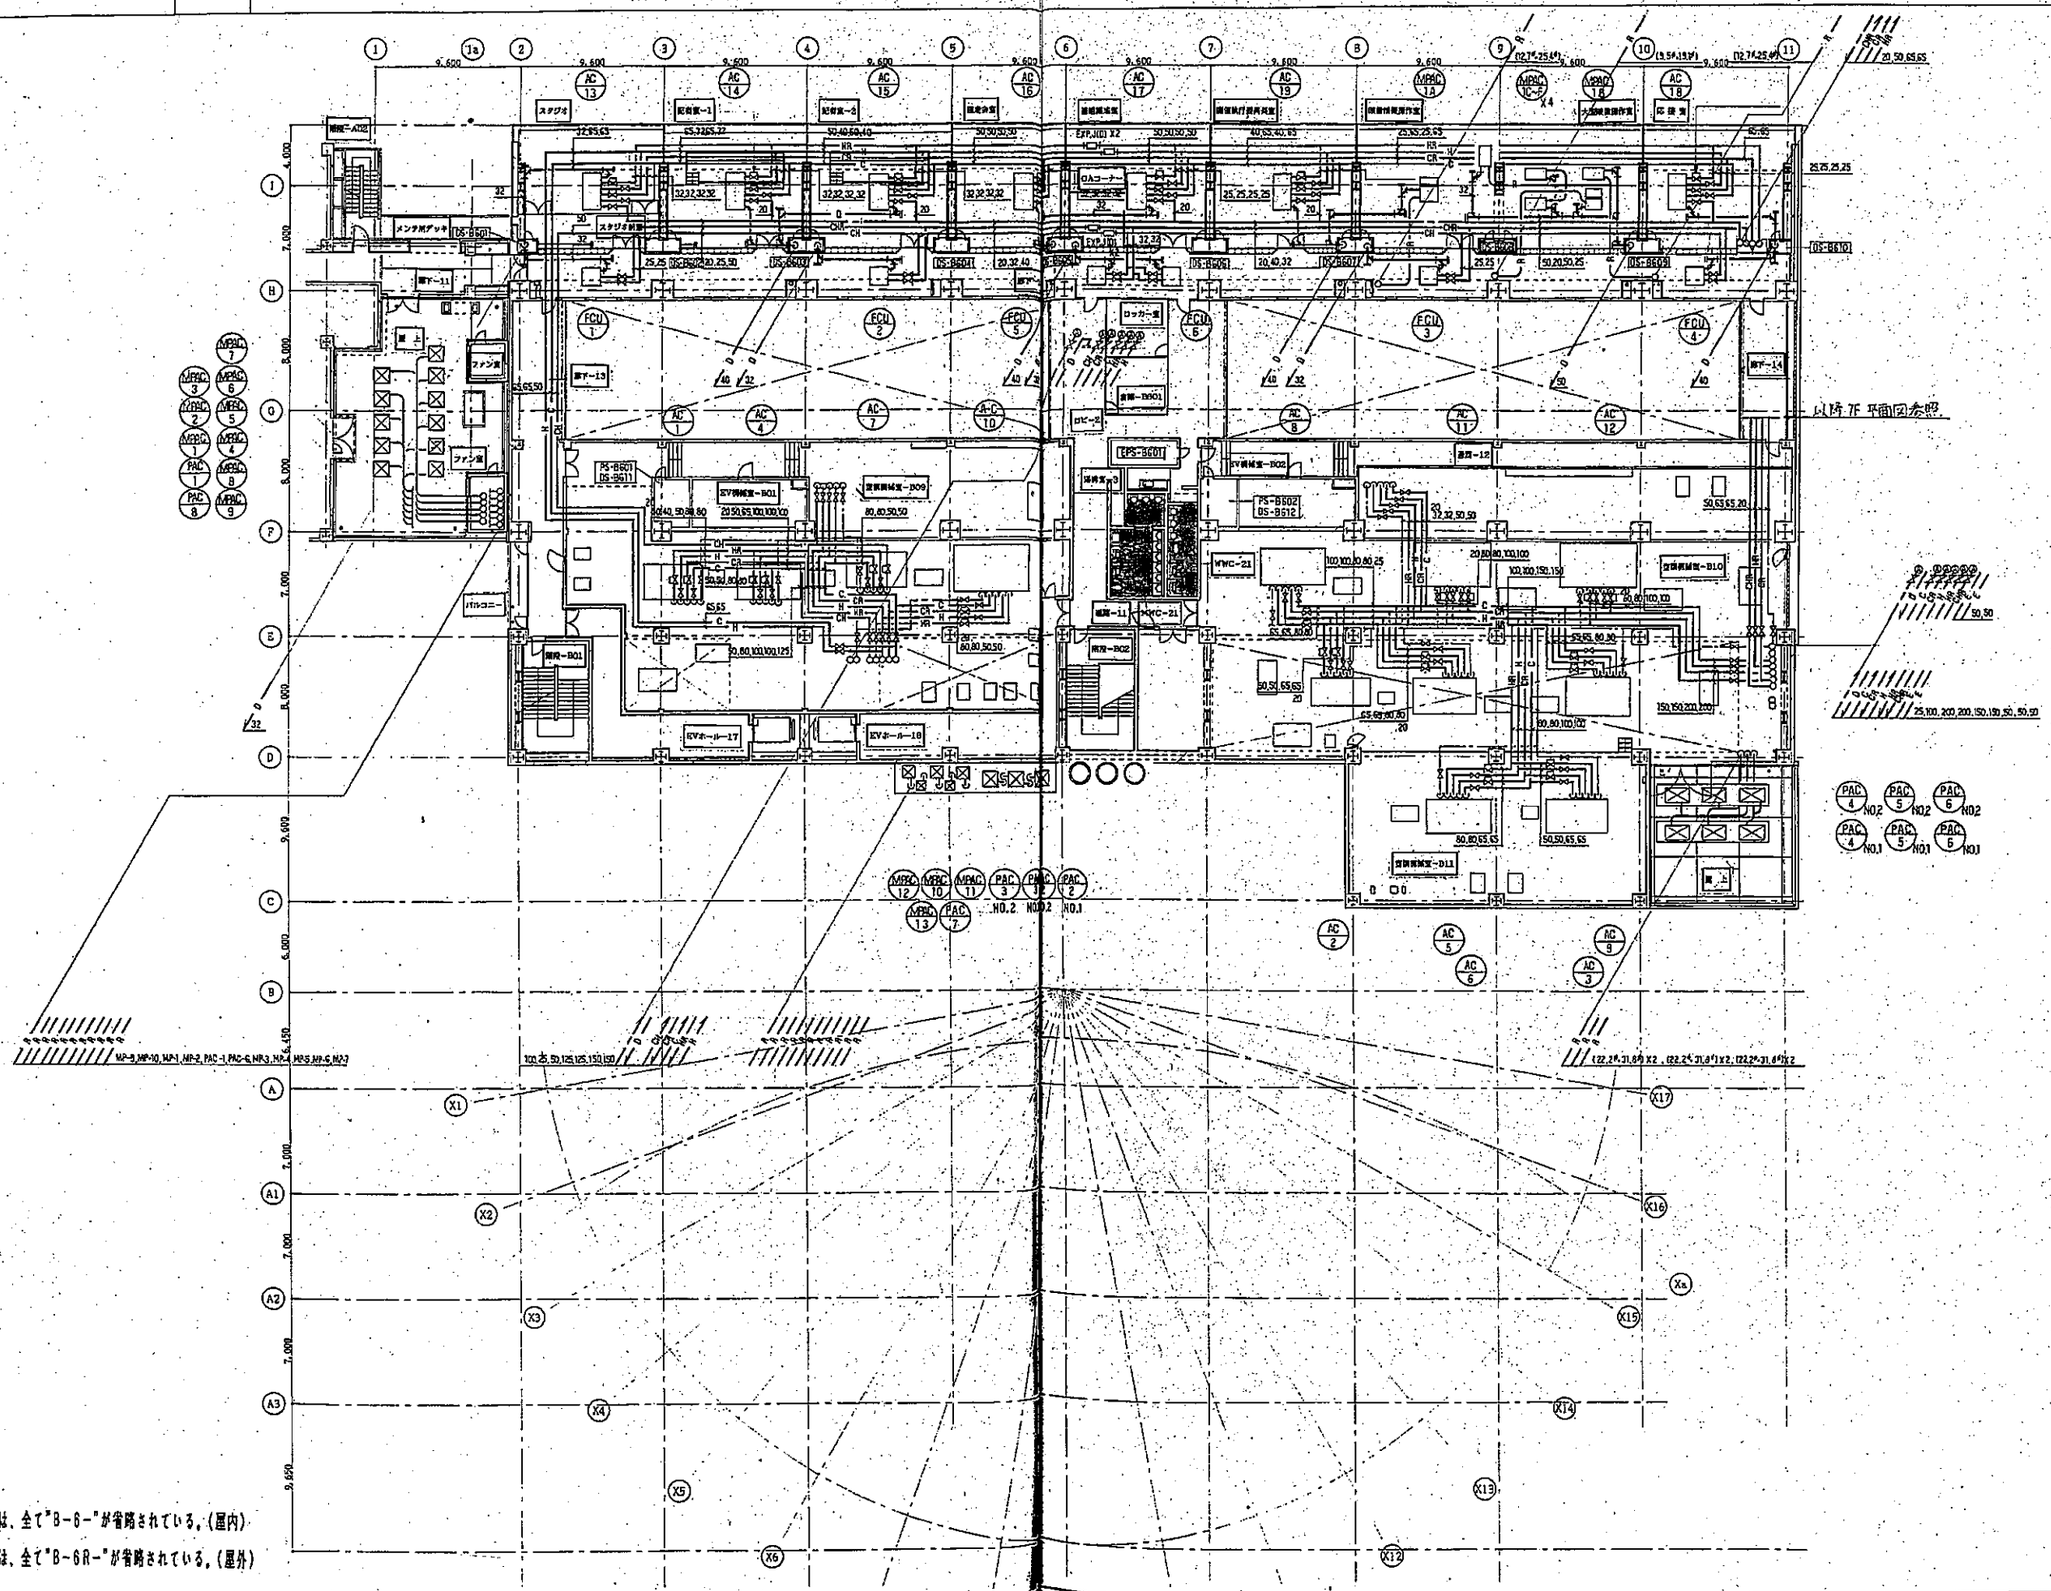

竣工	H6.4.8		
検査	H8.10.31		
監理			
施工		担当者	新菱・トーア・七洋・環境特別共同企業体

竣工図 空-46

戸田競艇組合 日建設計

戸田競走場総合施設改善第2期工事
(空調設備工事)

6階空調配管平面図 1/200

空 (通し番号 46)
8-8

No. T-900328-C

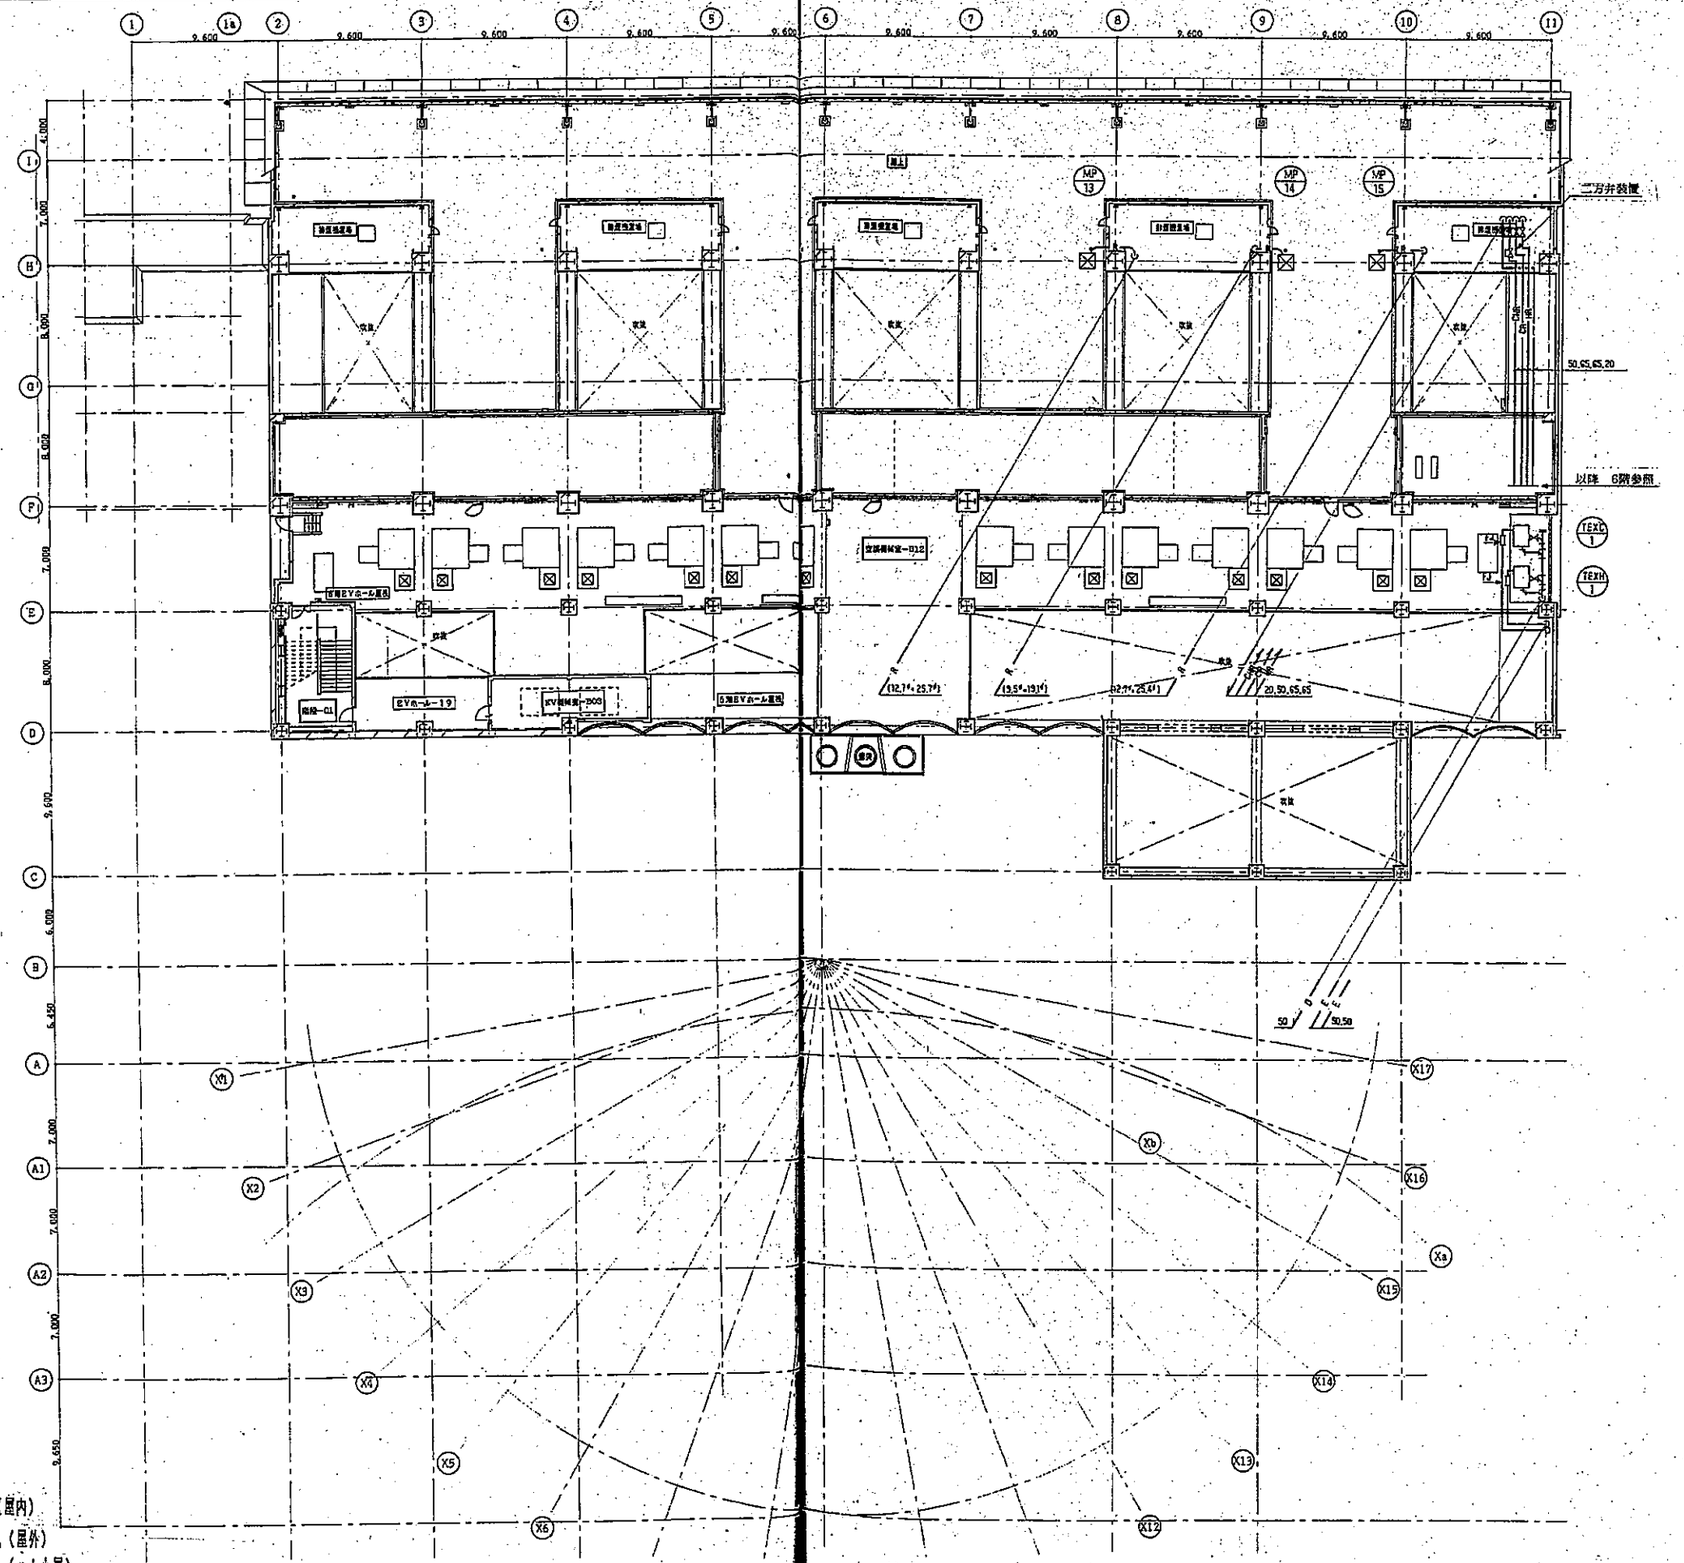

註記：機器番号は、全て"B-7-"が省略されている。(屋内)
：機器番号は、全て"B-7R-"が省略されている。(屋外)
：機器番号は、全て"B-7P-"が省略されている。(ハト小屋)

竣工図 空-47

竣工	H5.4.8		
竣工	H8.10.31		
監理	鎖		
施工	冨	担当者	新菱・トーヨー理・七洋・環境特別共同企業体

戸田競艇組合 | 日建設計 | 戸田競走場総合施設改善第2期工事（空調設備工事） | 空 (通し番号 47) 8-9

7階空調配管平面図 1/200 | No. T-900328-C